

新北市三峽國光二期青年社會住宅管理維護委託專業服務案 需求說明書

壹、委託緣由

新北市住宅及都市更新中心(以下稱本中心)於 110 年 1 月 1 日揭牌成立，為社會住宅營運及都市更新業務專責機構，並受新北市政府委託管理新北市境內之社會住宅，未來將持續配合新北市政府之「多元興辦」社會住宅政策，增加社會住宅管理戶數，並精進社會住宅之營運管理，以提供尚無購屋能力之社會或經濟弱勢、就學就業青年及各年齡層市民有較佳的居住品質，實現「安居樂業」的市政願景。

貳、委託目標

為執行「三峽國光二期青年社會住宅」共計 2 年期之租賃事務及管理維護作業，委託具實績經驗之優質公寓大廈管理維護公司提供社宅完善之物業管理服務，並不定期舉辦安全講習或社區活動，建立與承租戶間之良好互動，以共創安適便利之居家環境，爰辦理本案採購。

參、委託標的

一、本案委託標的為三峽國光二期 D、E、F、G、H 棟共 5 棟，詳如下圖：



二、社宅基本資料如下表彙整：

社宅名稱	三峽國光二期社會住宅							
住址	新北市三峽區國光街 58 號							
取得使用執照日期	113 年 12 月 17 日(H 棟)、114 年 1 月 23 日(DE 棟)、114 年 2 月 7 日(GF 棟)							
棟數/ 樓層數	5 棟，地上 13~14 層，地下 2 層							
基地面積	15,065.89 平方公尺							
房型規劃	房型	坪數 (權狀坪數 含公設)	D 棟	E 棟	F 棟	G 棟	H 棟	戶數
	套房	約 11 坪	91	87	64	70	96	408
	二房型	約 23 坪	47	46	44	41	50	228
	三房型	約 29 坪	33	20	23	23	30	129
	總計(戶)		171	153	131	134	176	765
戶數/空間	1. 住宅：765 戶 2. 店鋪：13 間 3. 附屬設施空間：托老中心、托育中心、銀光咖啡廳、庇護工廠、幼兒園							
管維範圍	基地範圍(含停車場)							
停車位	汽車位 328 個、機車位 792 個							

肆、委託工作項目

- 一、得標廠商應依契約規定派駐人力維護管理「三峽國光二期青年社會住宅」，並協助辦理共計 765 戶社宅之招租收審件作業。
- 二、本案於籌備期得標廠商應辦理點交及代管作業，營運期得標廠商主要履約工作項目如下，詳細工作內容詳參契約書(樣稿)第 2 條附件：
 - (一)社區事務管理：統由得標廠商建立管理維護機制，並應配合辦理承租戶進住前、中、後之管理維護事宜。
 - (二)社區設施維護保養：建物維護及相關公共設施設備由得標廠商統籌辦理管理維護，並協助擬訂該社區長期修繕計畫供本中心參考。
 - (三)社區清潔管理維護：社會住宅基地範圍內之環境整潔維護、垃圾清運(含資源回收)、定期消毒等作業由得標廠商依權責統籌規劃辦理。
 - (四)社區安全管理維護：基地範圍內之保全服務，社區巡查等安全管理維護作

業、由得標廠商依本中心指示辦理。

(五)房舍檢修服務及辦公空間裝修布置：房舍管理與維護，並受理承租戶室內設施(設備)檢修申請。另得標廠商應依本中心指示或請示本中心，購置必要之公共設備。

(六)租賃事務管理：協助辦理承租戶之進、退租，租金繳費單產製及租金欠繳催收、住戶違規記扣點、協辦租賃契約公證相關程序…等作業。

(七)招租申請受理：協助辦理「三峽國光二期青年社會住宅」分段招租及收審件作業，相關作業由得標廠商依本中心指示辦理。

三、本案廠商應辦理之工作項目概要如下，其內容詳契約書(樣稿)第2條附件。

四、上開工作項目之規劃及執行方式，需載明於服務建議書並於評選會議時進行簡報答詢，屆時將作為評選之重要依據。

伍、契約價金之給付方式及條件

契約價金共 8,057 萬 9,014 元整(含稅)，其給付方式及條件可詳契約書(樣稿)第3條、第5條；另本中心保留後續擴充之權利，原得標廠商表現良好者，本中心得通知原得標廠商以本契約條件及單價辦理後續擴充事宜，得以換文方式辦理，免召開議價會議。另擴充部分有新增工作項目時，得以召開議價會議辦理議價。

陸、履約期限

一、自本中心通知進駐之日起2年為止。

二、相關之履約應辦事項及規定請詳參契約書(樣稿)第7條。

柒、特別注意事項

本採購案需求書應注意之特別事項如下：

一、上開有關本案面積之記載，僅供參考，實際面積以建物謄本所登載面積為準。

二、本案未載明之事項，依新北市住宅及都市更新中心採購作業辦法及其他相關法令規定辦理。

三、本中心就本採購案訂於民國114年6月6日下午3時30分整辦理基地領勘，請廠商於民國114年6月6日上午10時前，先行以電話聯繫本中心人員【電話(02)2957-1999 分機121；資產管理部陳小姐】，完成預約程序，俾利領勘行程之安排。

捌、三峽國光二期社宅平面圖




國清纖維水泥板防火分間牆，具二小時防火時效
 國清防火牆，具一小時防火時效
 國清纖維水泥板複壁，耐燃一級








圖例：

法定汽車位 250x600	法定汽車位 230x550	法定汽車位 250x550	法定機車位 225x200	法定機車位 100x200	法定機車位 75x175

版次	日期	備註	主辦機關 新北市城鄉發展局	設計單位 陳章安建築師事務所 地址：台北市大安區敦化南路二段168號四樓 TEL: 02-2321-2886	工程名稱 三峽國光段(二期)青年社會住宅新建統包工程	109峽建字第00511號
				協力廠商 結構 聯邦工程顧問股份有限公司 機電 寶翔電機技師事務所	圖面名稱 地下二層平面圖	竣工圖
				設計 繪圖 周天基 校對 陳章安 設計 嚴歡宜 核准 陳章安	統包團隊 皇昌營造股份有限公司 帆宣系統科技股份有限公司 陳章安建築師事務所 大林聯合建築師事務所	
				比例 (A1) 150 cm (A3) 300	業務號碼 A2007 圖號 A2-02 張數 11/54	

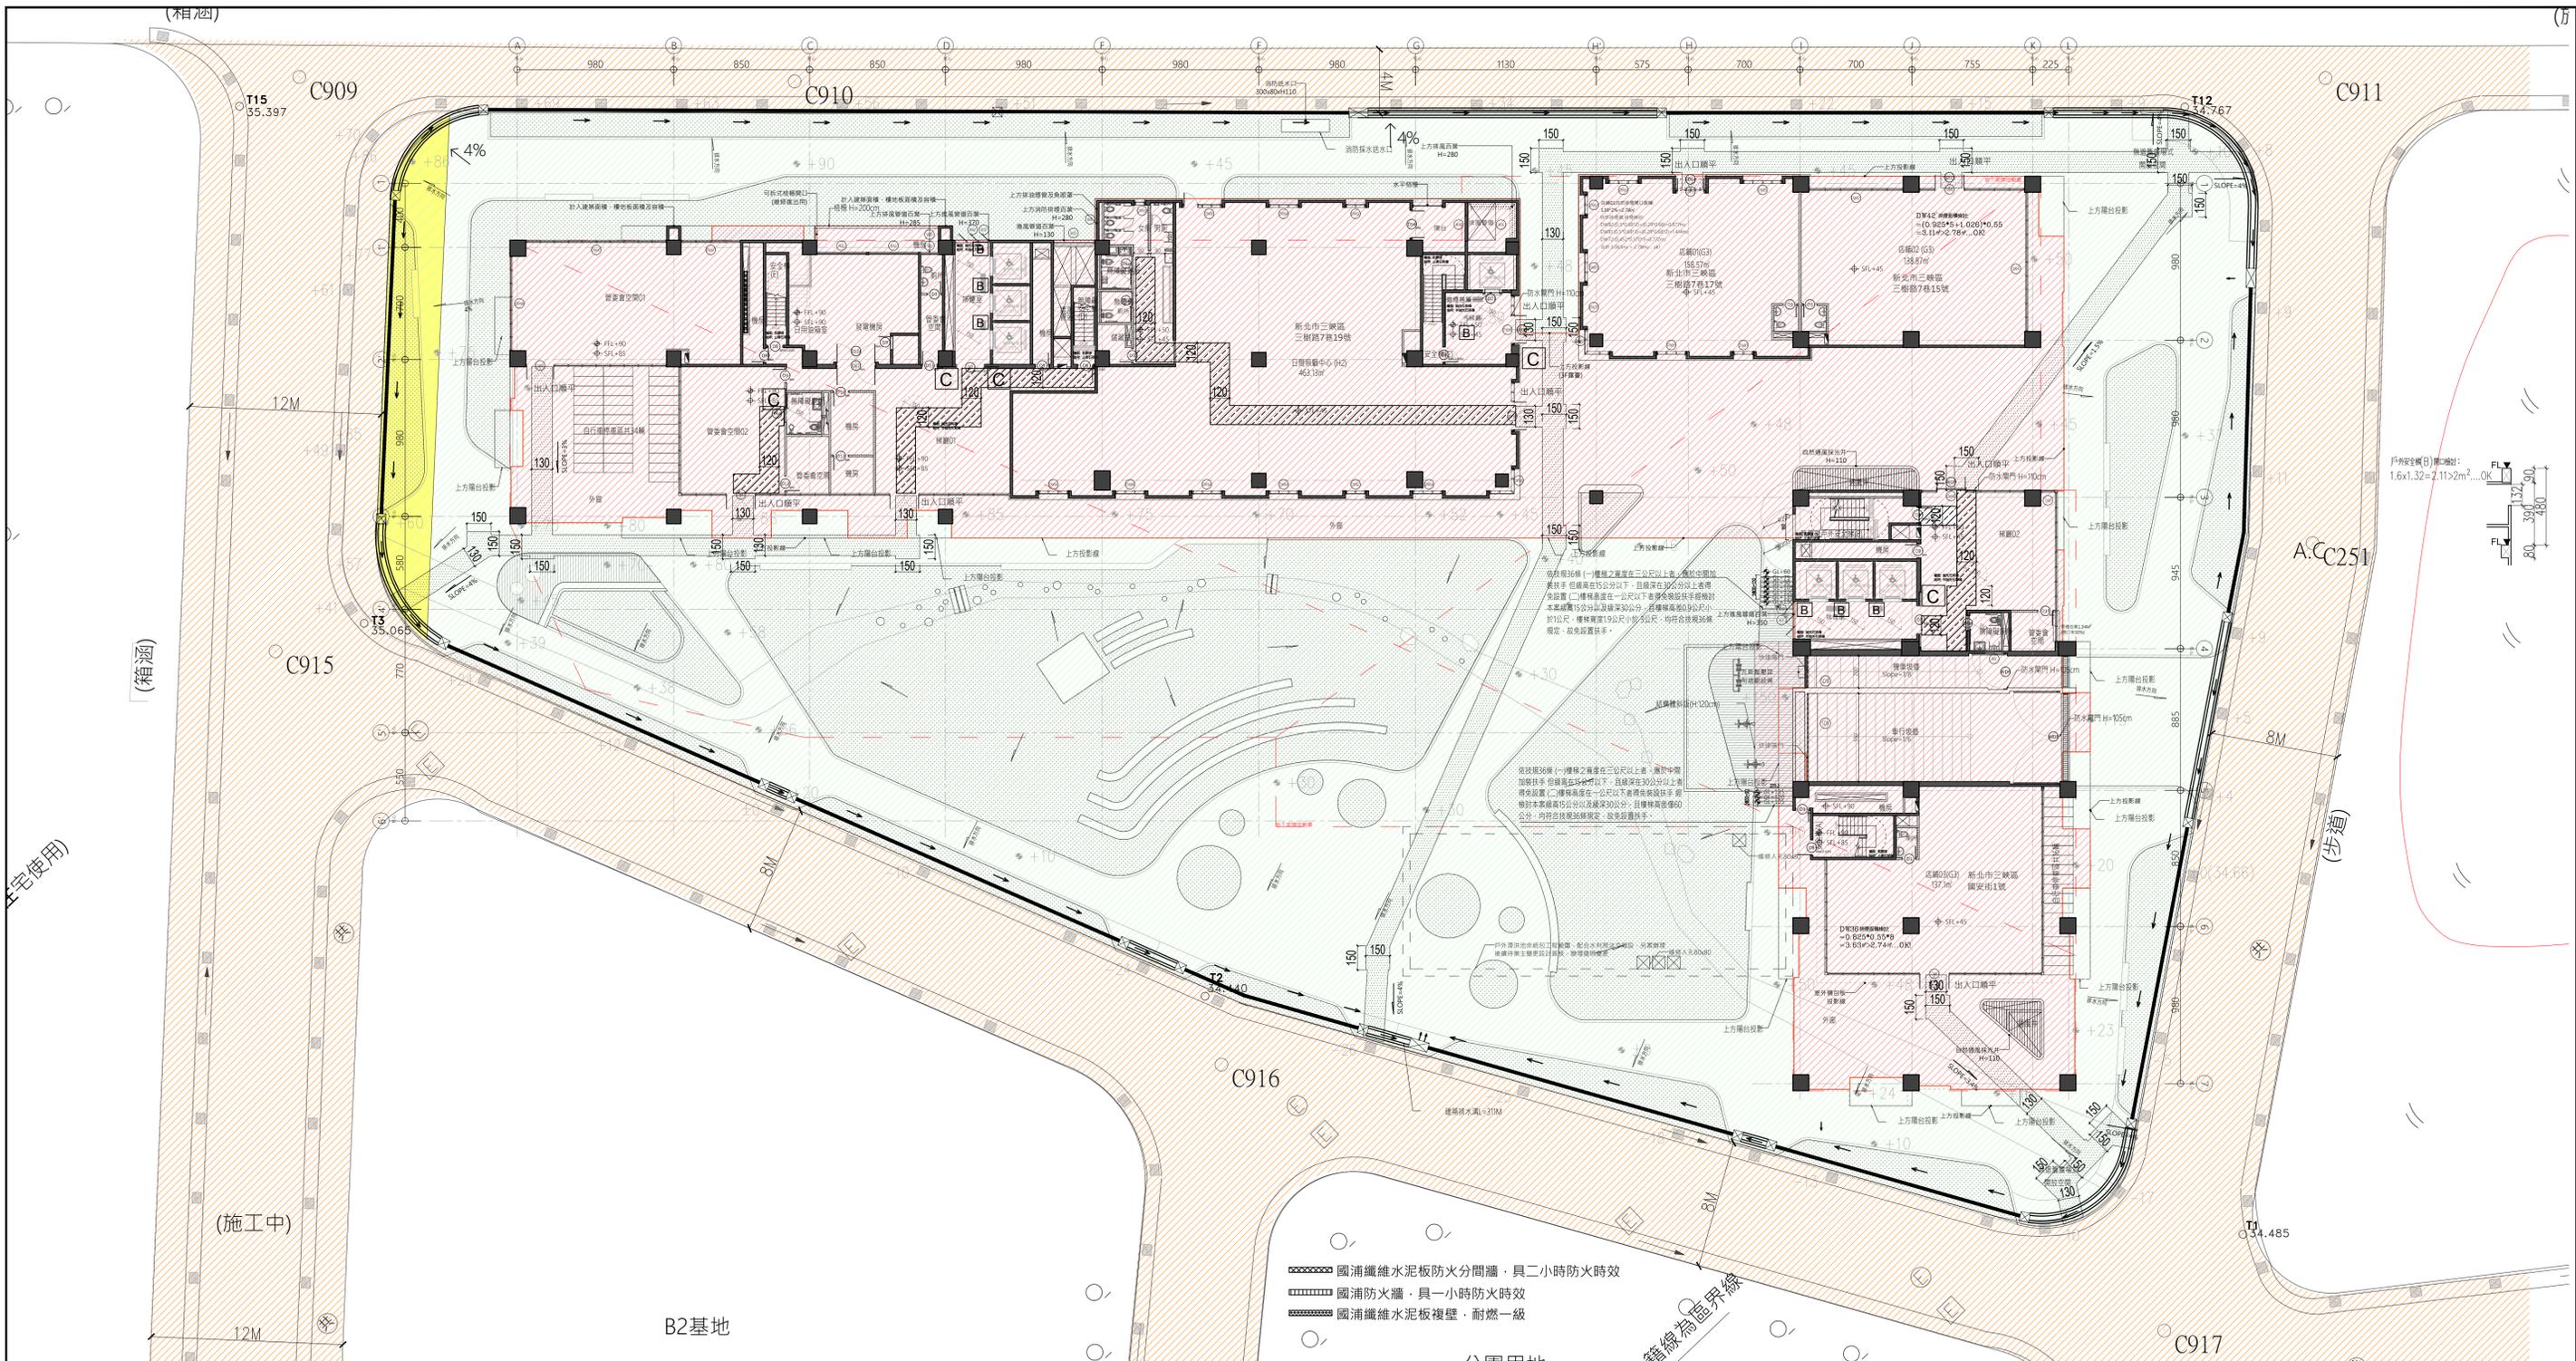


- 國清纖維水泥板防火間牆，具二小時防火時效
- 國清防火牆，具一小時防火時效
- 國清纖維水泥板複壁，耐燃一級

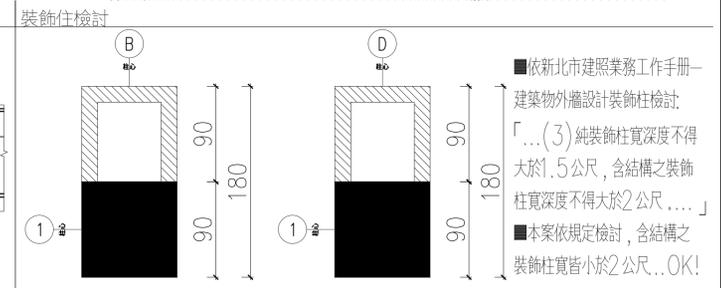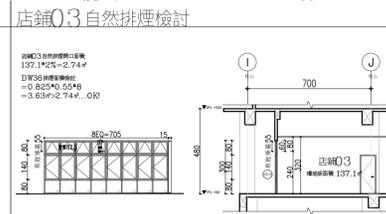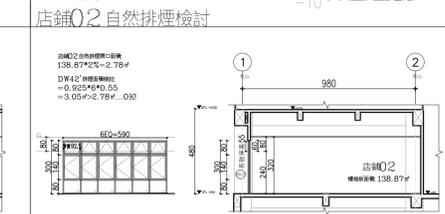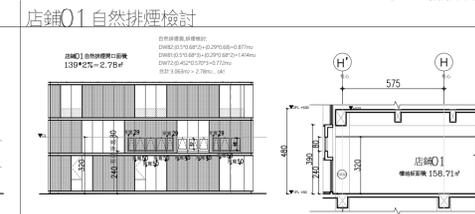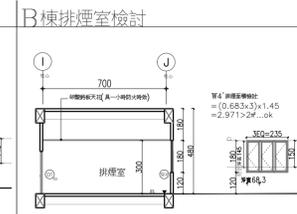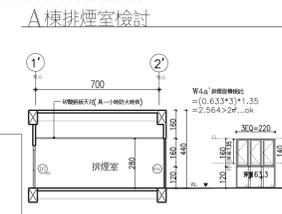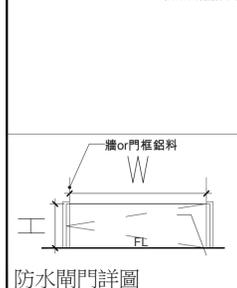

■依新北市建築業務工作手冊—建築物外牆設計裝飾柱檢討：「... (3) 純裝飾柱寬度不得大於1.5公尺，含結構之裝飾柱寬度不得大於2公尺...」
 ■本案依規定檢討，含結構之裝飾柱寬皆小於2公尺...OK!


版次	日期	備註	主辦機關	設計單位	工程名稱	109峽建字第00511號
			新北市城鄉發展局	陳章安建築師事務所 地址：台北市大安區敦化南路二段168號四樓 TEL: 02-2321-2886	三峽國光段(二期)青年社會住宅新建統包工程	
				協力廠商 結構 聯邦工程顧問股份有限公司 機電 寶翔電機技師事務所	圖面名稱 一層平面圖	竣工圖
				設計 繪圖 周天基 校對 陳章安 設計 嚴歡宜 核准 陳章安	統包團隊 皇昌營造股份有限公司 帆宜系統科技股份有限公司 陳章安建築師事務所 大林聯合建築師事務所	
				比例 SCALE 200 400 cm	業務號碼 JOB NO. A2007	圖號 DRAWING NO. A2-04
				張數 SHEET NO. 14 / 54		

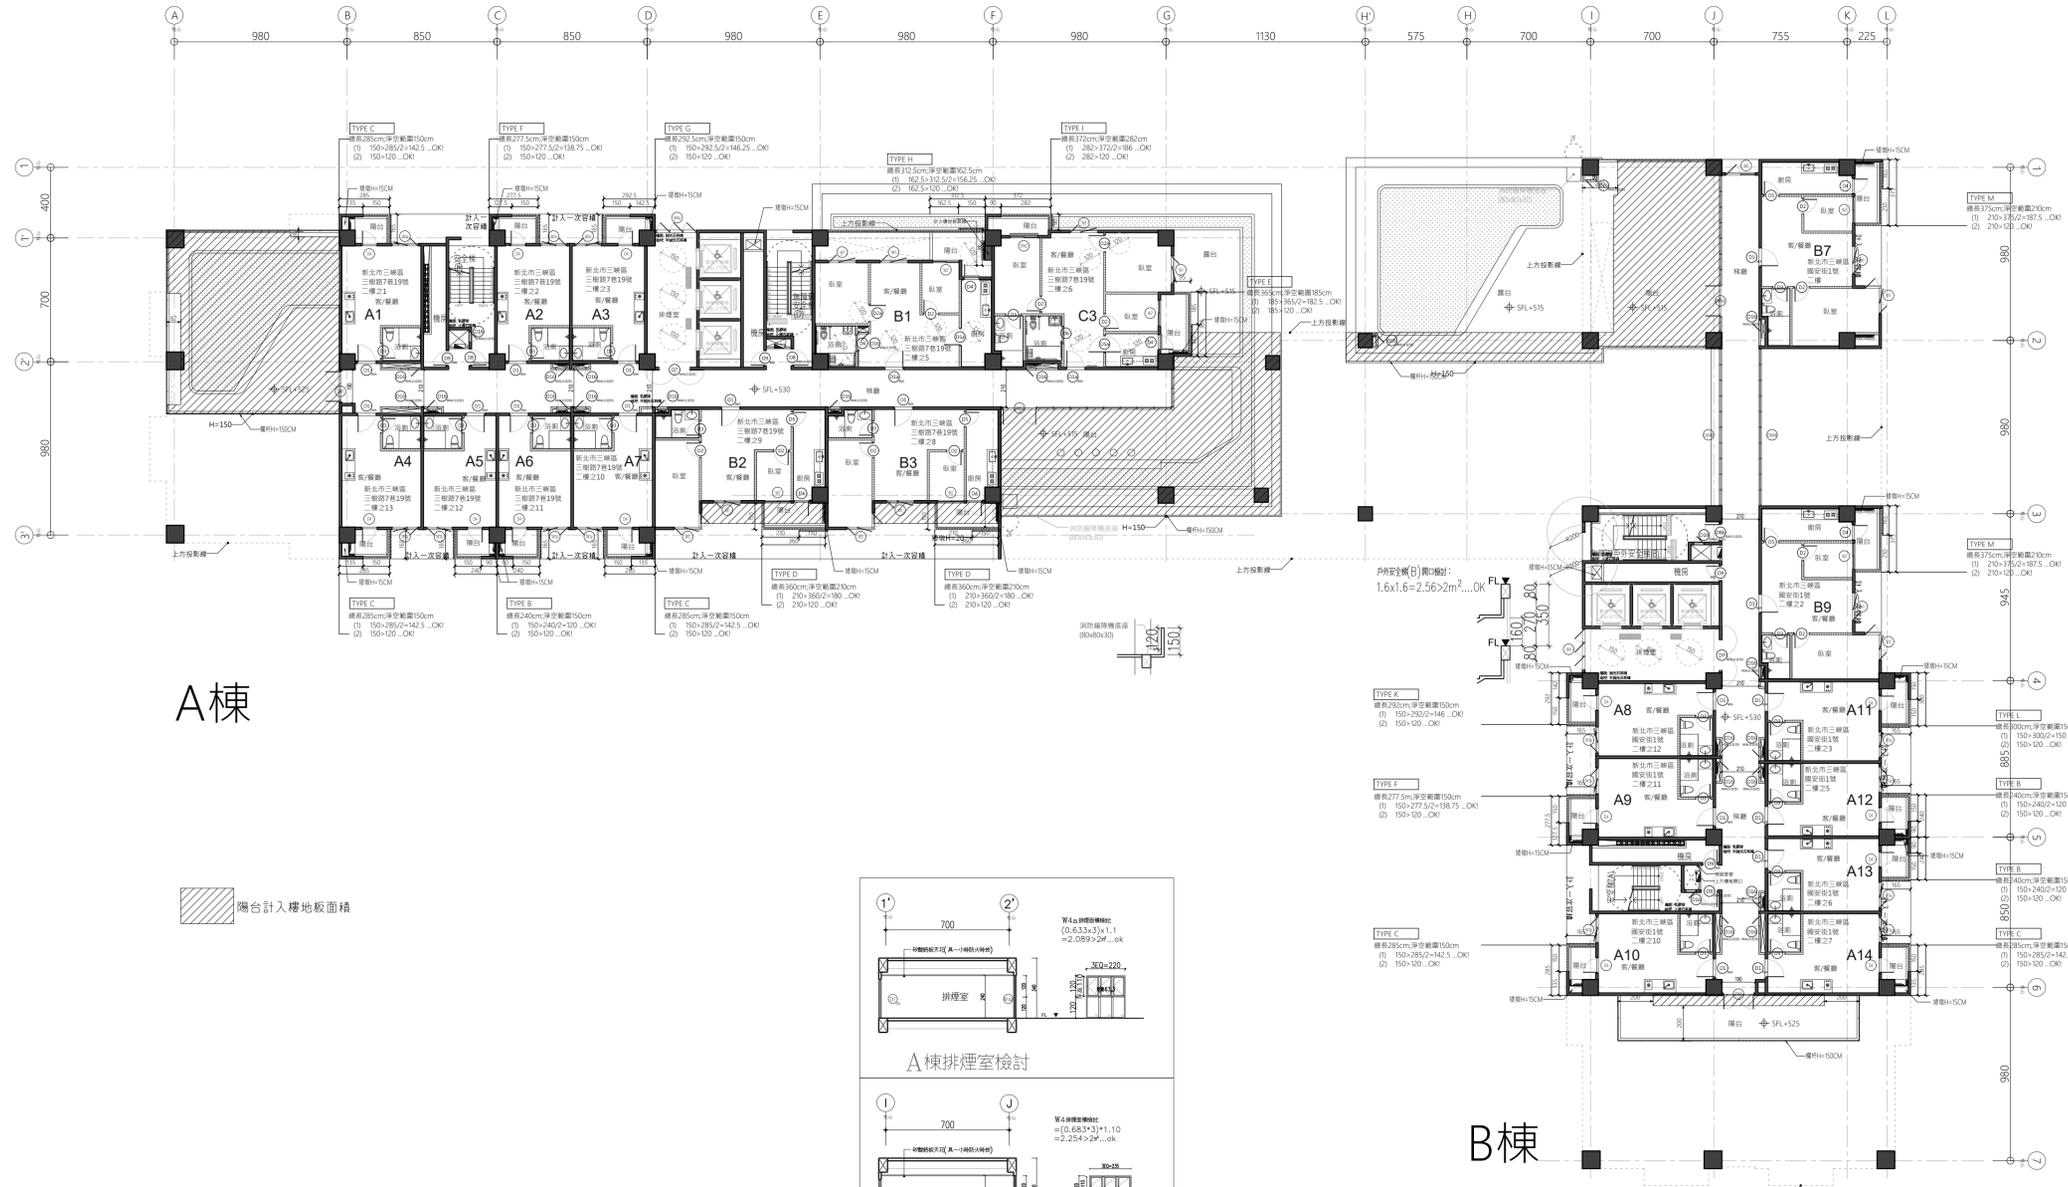


A棟

B棟


陽台計入樓地板面積

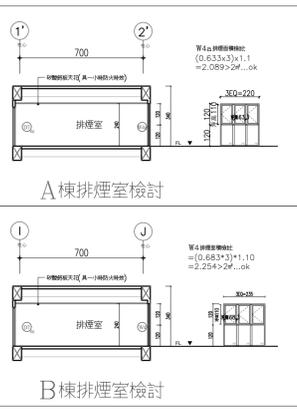

國浦纖維水泥板防火分間牆·具二小時防火時效
 國浦防火牆·具一小時防火時效
 國浦纖維水泥板複壁·耐燃一級

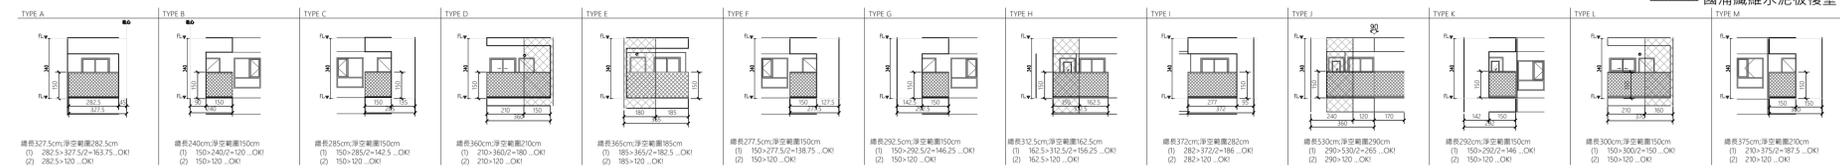

版次	日期	備註	主辦機關	設計單位	工程名稱	109峽建字第00511號
			新北市城鄉發展局	陳章安建築師事務所 地址：台北市大安区敦化南路二段168號四樓 TEL: 02-2321-2886	三峽國光段(二期)青年社會住宅新建統包工程	
				協力廠商 結構 聯邦工程顧問股份有限公司 機電 寶翔電機技師事務所	圖面名稱 二層平面圖	
				設計 繪圖 周天基 設計 嚴歡宜	統包團隊 皇昌營造股份有限公司 帆壹系統科技股份有限公司 陳章安建築師事務所 大林聯合建築師事務所	
				核對 陳章安 核准 陳章安	業務號碼 A2007	圖號 A2-05
				比例 SCALE 150 cm	圖號 DRAWING NO. A2-05	張數 SHEET NO. 16 / 54
						竣工圖

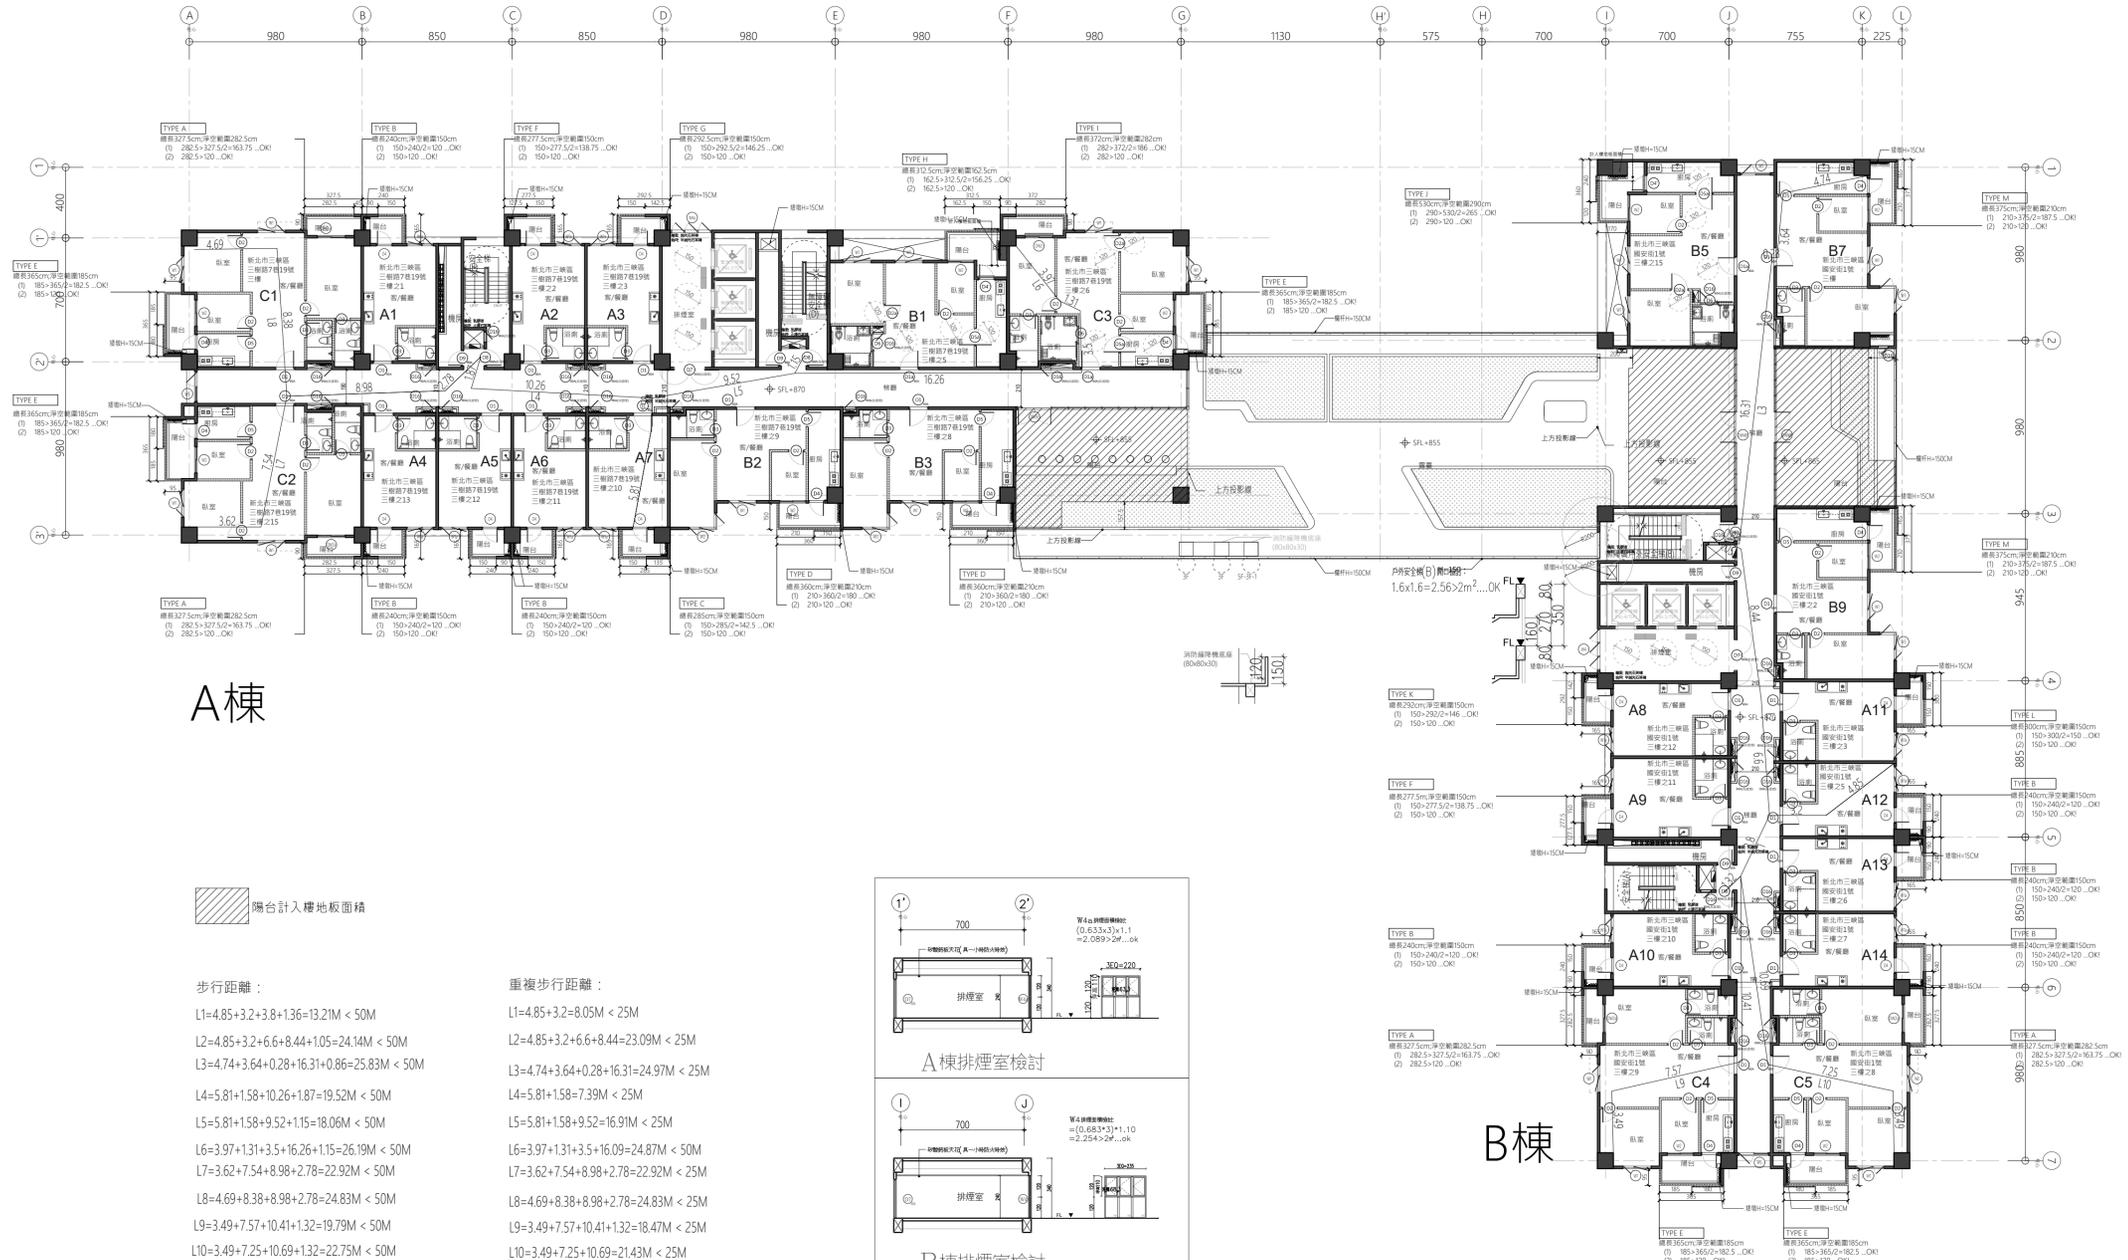

A棟



陽台計入樓地板面積

步行距離：

- L1=4.85+3.2+3.8+1.36=13.21M < 50M
- L2=4.85+3.2+6.6+8.44+1.05=24.14M < 50M
- L3=4.74+3.64+0.28+16.31+0.86=25.83M < 50M
- L4=5.81+1.58+10.26+1.87=19.52M < 50M
- L5=5.81+1.58+9.52+1.15=18.06M < 50M
- L6=3.97+1.31+3.5+16.26+1.15=26.19M < 50M
- L7=3.62+7.54+8.98+2.78=22.92M < 50M
- L8=4.69+8.38+8.98+2.78=24.83M < 50M
- L10=3.49+7.25+10.69+1.32=22.75M < 50M


重複步行距離：

- L1=4.85+3.2=8.05M < 25M
- L2=4.85+3.2+6.6+8.44=23.09M < 25M
- L3=4.74+3.64+0.28+16.31=24.97M < 25M
- L4=5.81+1.58=7.39M < 25M
- L5=5.81+1.58+9.52=16.91M < 25M
- L6=3.97+1.31+3.5+16.09=24.87M < 50M
- L7=3.62+7.54+8.98+2.78=22.92M < 25M
- L8=4.69+8.38+8.98+2.78=24.83M < 25M
- L10=3.49+7.25+10.69=21.43M < 25M

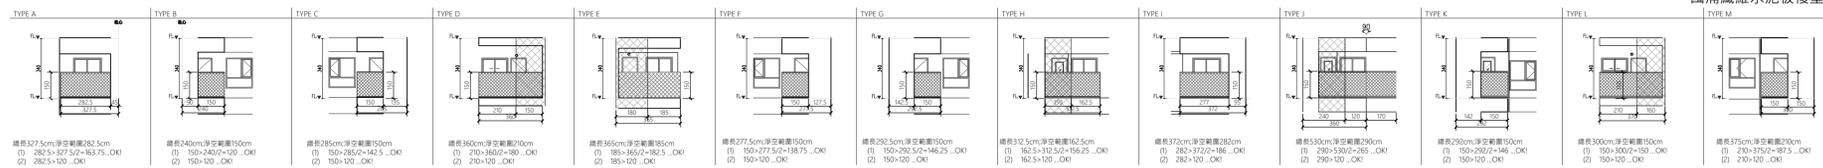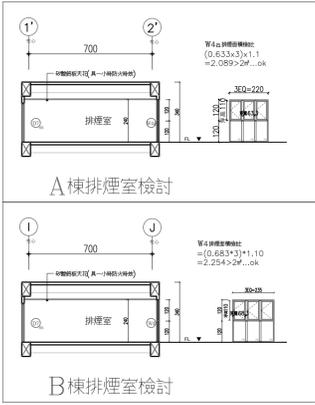

國清纖維水泥板防火分間牆，具二小時防火時效
 國清防火牆，具一小時防火時效
 國清纖維水泥板複壁，耐燃一級



版次	日期	備註	主辦機關	設計單位	工程名稱	109峽建字第00511號
			新北市城鄉發展局	陳章安建築師事務所 地址：台北市大安區敦化南路二段168號四樓 TEL: 02-2321-2886	三峽國光段(二期)青年社會住宅新建統包工程	
				協力廠商 結構 聯邦工程顧問股份有限公司 機電 寶翔電機技師事務所	圖面名稱 三層平面圖	
				設計 繪圖 周天基 設計 嚴歡宜	統包團隊 皇昌營造股份有限公司 帆壹系統科技股份有限公司 陳章安建築師事務所 大林聯合建築師事務所	竣工圖
				核對 陳章安 核准 陳章安	比例 (A1) 150 (A3) 300 單位 cm	業務號碼 A2007
					圖號 A2-06	張數 18 / 54

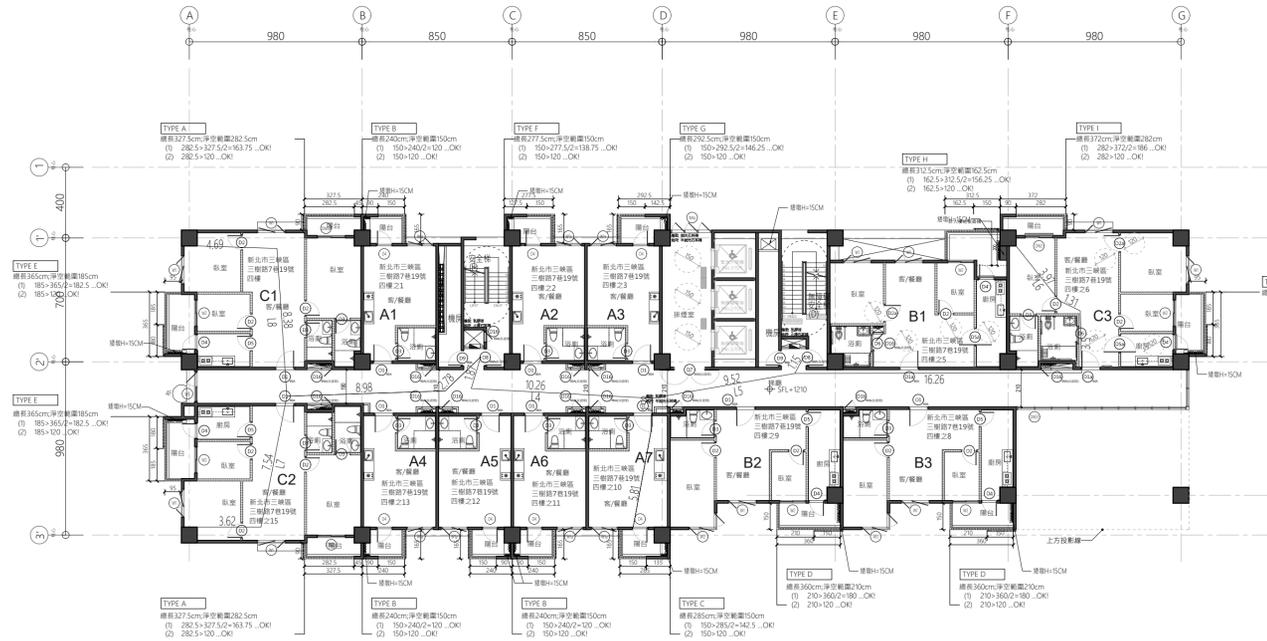

A棟


步行距離：
 L1=4.85+3.2+3.8+1.36=13.21M < 50M
 L2=4.85+3.2+6.6+8.44+1.05=24.14M < 50M
 L3=4.74+3.64+0.28+16.31+0.86=25.83M < 50M
 L4=5.81+1.58+10.26+1.87=19.52M < 50M
 L5=5.81+1.58+9.52+1.15=18.06M < 50M
 L6=3.97+1.31+3.5+16.09+1.15=26.19M < 50M
 L7=3.62+7.54+8.98+2.78=22.92M < 50M
 L8=4.69+8.38+8.98+2.78=24.83M < 50M
 L9=3.49+7.57+10.41+1.32=19.79M < 50M
 L10=3.49+7.25+10.69+1.32=22.75M < 50M

重複步行距離：
 L1=4.85+3.2=8.05M < 25M
 L2=4.85+3.2+6.6+8.44=23.09M < 25M
 L3=4.74+3.64+0.28+16.31=24.97M < 25M
 L4=5.81+1.58=7.39M < 25M
 L5=5.81+1.58+9.52=16.91M < 25M
 L6=3.97+1.31+3.5+16.09=24.87M < 50M
 L7=3.62+7.54+8.98+2.78=22.92M < 25M
 L8=4.69+8.38+8.98+2.78=24.83M < 25M
 L9=3.49+7.57+10.41+1.32=18.47M < 25M
 L10=3.49+7.25+10.69=21.43M < 25M

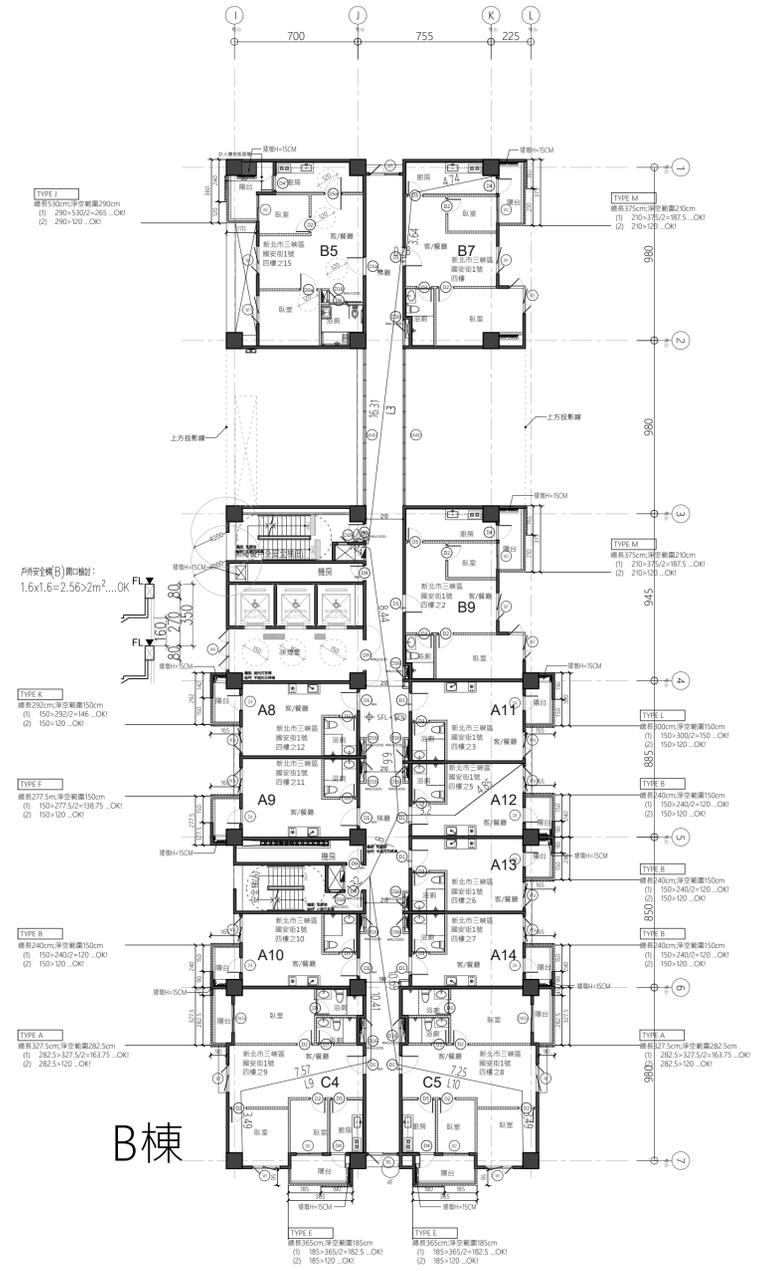
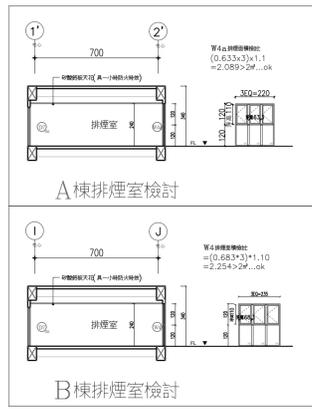


B棟

國浦纖維水泥板防火分間牆·具二小時防火時效
 國浦防火牆·具一小時防火時效
 國浦纖維水泥板複壁·耐燃一級

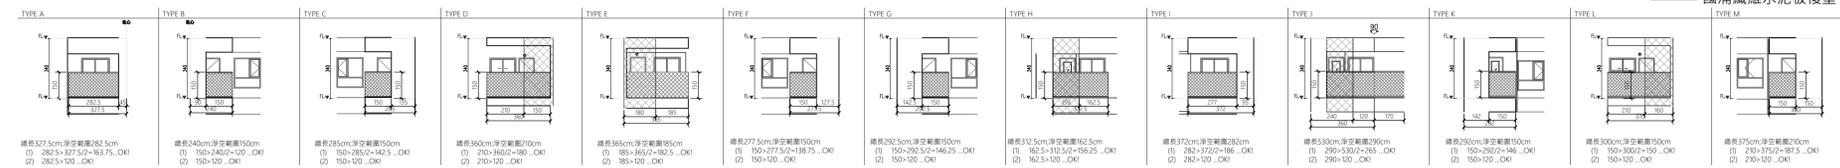

版次	日期	備註	主辦機關	設計單位	工程名稱	109峽建字第00511號	
			新北市城鄉發展局	陳章安建築師事務所 地址：台北市大安區敦化南路二段168號四樓 TEL: 02-2321-2886	三峽國光段(二期)青年社會住宅新建統包工程		
				協力廠商 結構 聯邦工程顧問股份有限公司 機電 寶翔電機技師事務所	圖面名稱 四層平面圖	竣工圖	
				設計 繪圖 周天基 設計 嚴歡宜	統包團隊 皇昌營造股份有限公司 帆壹系統科技股份有限公司 陳章安建築師事務所 大林聯合建築師事務所		張數 20 / 54
				校對 陳章安 核准 陳章安	比例 A1) 150 A3) 300 單位 cm		

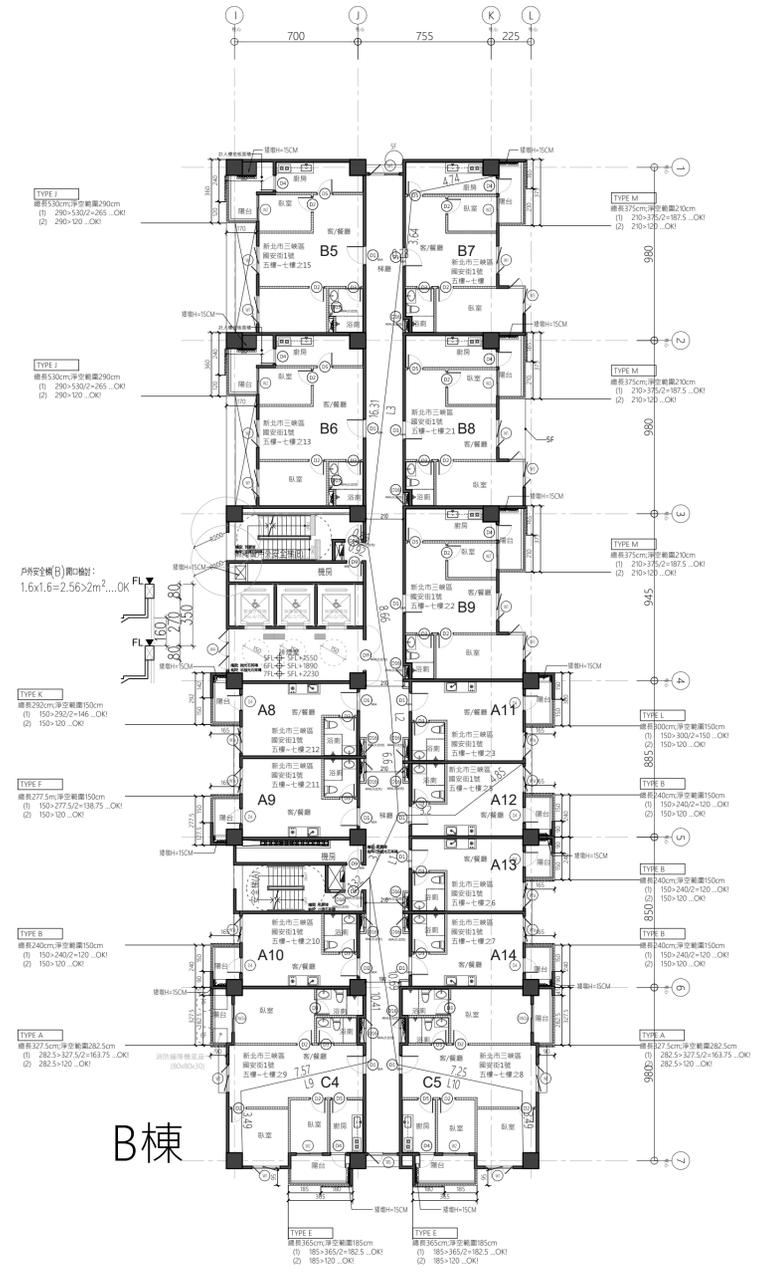
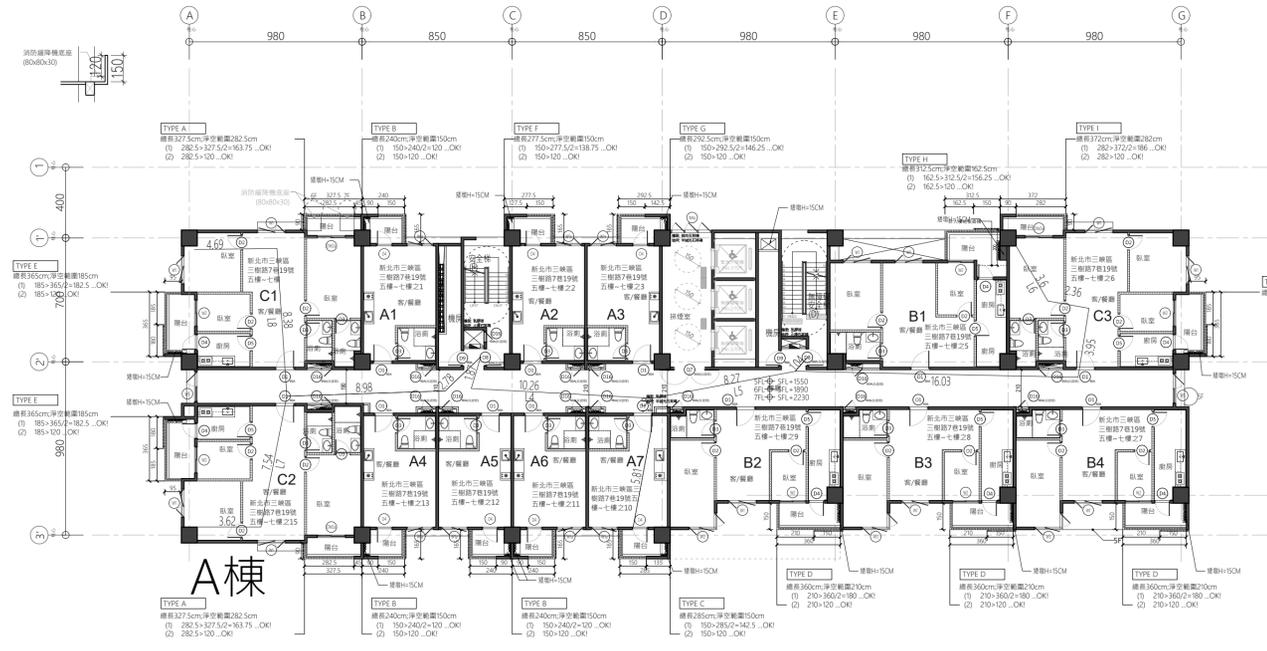


步行距離：

L1=4.85+3.2+3.86+1.32=13.23M < 50M
 L2=4.85+3.2+6.6+8.6+0.92=24.17M < 50M
 L3=4.74+3.64+0.28+16.31+0.86=25.83M < 50M
 L4=5.81+1.58+10.26+1.87=19.52M < 50M
 L5=5.81+1.58+8.27+1.04=16.70M < 50M
 L6=3.6+2.36+3.95+16.03+1.04=26.98M < 50M
 L7=3.62+7.54+8.98+2.78=22.92M < 50M
 L8=4.69+8.38+8.98+2.78=24.83M < 50M
 L9=3.49+7.57+10.41+1.32=19.79M < 50M
 L10=3.49+7.25+10.69+1.32=22.75M < 50M


重複步行距離：

L1=4.85+3.2=8.05M < 25M
 L2=4.85+3.2=8.05M < 25M
 L3=4.74+3.64+0.28+16.31=24.97M < 25M
 L4=5.81+1.58=7.39M < 25M
 L5=5.81+1.58=7.39M < 25M
 L6=3.6+2.36+3.95+14.76=24.67M < 25M
 L7=3.62+7.54+8.98+2.78=22.92M < 25M
 L8=4.69+8.38+8.98+2.78=24.83M < 25M
 L9=3.49+7.57+10.41+1.32=18.47M < 25M
 L10=3.49+7.25+10.69=21.43M < 25M

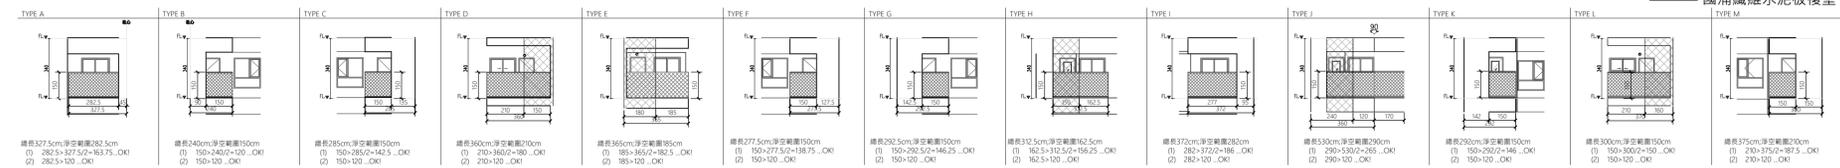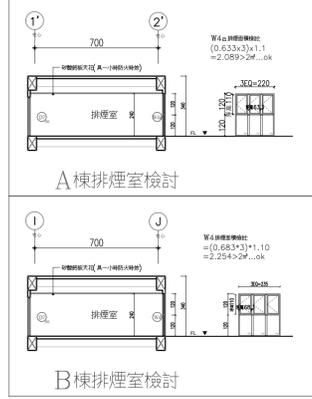

國浦纖維水泥板防火分間牆·具二小時防火時效
 國浦防火牆·具一小時防火時效
 國浦纖維水泥板複壁·耐燃一級

版次	日期	備註	主辦機關	設計單位	工程名稱	109峽建字第00511號
			新北市城鄉發展局	陳章安建築師事務所 地址：台北市大安区敦化南路二段168號四樓 TEL: 02-2321-2886	三峽國光段(二期)青年社會住宅新建統包工程	
				協力廠商 結構 聯邦工程顧問股份有限公司 機電 寶翔電機技師事務所	圖面名稱 五~七層平面圖	
				設計 繪圖 周天基 設計 嚴欽宜	統包團隊 皇昌營造股份有限公司 帆雲系統科技股份有限公司 陳章安建築師事務所 大林聯合建築師事務所	竣工圖
				核對 陳章安 核准 陳章安	比例 (A1) 150 (A3) 300 單位 cm	業務號碼 A2007
					圖號 A2-08	張數 22 / 54

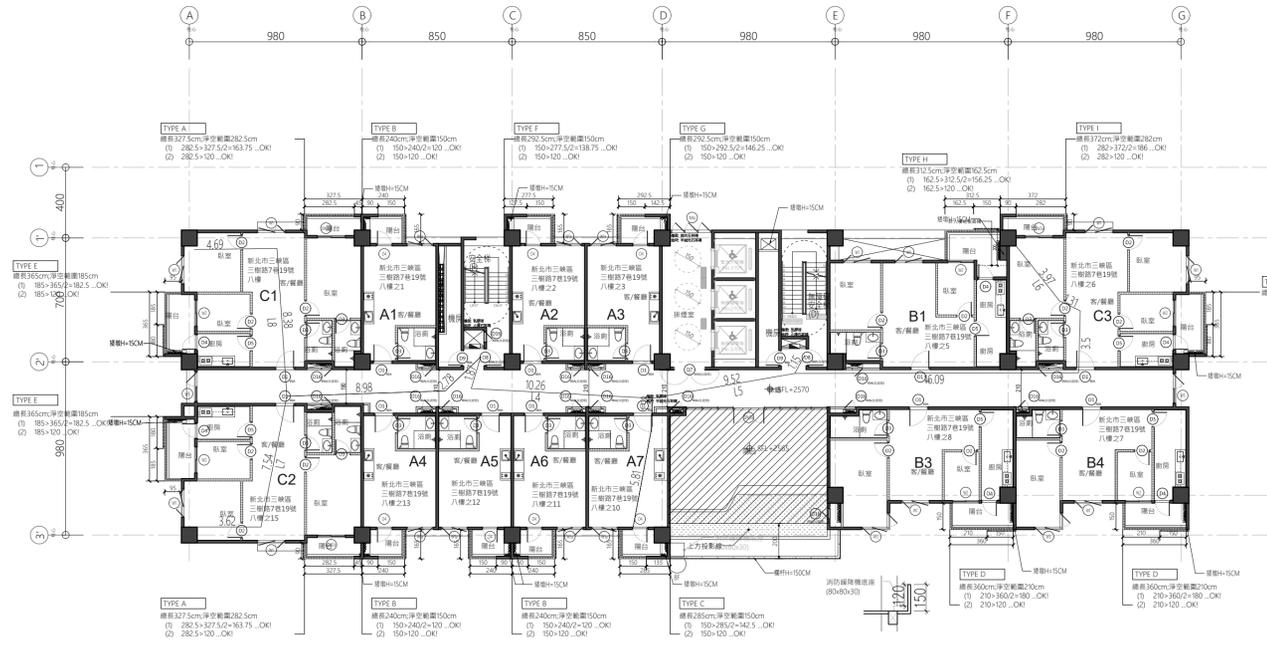

A棟



陽台計入樓地板面積

步行距離：

- L3=3.96+4.84+1.72+14.22+1=25.74M < 50M
- L4=5.81+1.58+10.26+1.87=19.52M < 50M
- L5=5.81+1.58+9.52+1.15=18.06M < 50M
- L6=3.97+1.31+3.5+16.09+1.15=26.02M < 50M
- L7=3.62+7.54+8.98+2.78=22.92M < 50M
- L8=4.69+8.38+8.98+2.78=24.83M < 50M
- L9=3.49+7.57+10.42+1.88=23.36M < 50M
- L10=3.49+7.25+10.63+1.88=23.25M < 50M


重複步行距離：

- L3=3.96+4.84+1.72+14.22=24.74M < 25M
- L4=5.81+1.58=7.39M < 25M
- L5=5.81+1.58+9.52=16.91M < 25M
- L6=3.97+1.31+3.5+16.09=24.87M < 50M
- L7=3.62+7.54+8.98+2.78=22.92M < 25M
- L8=4.69+8.38+8.98+2.78=24.83M < 25M
- L9=3.49+7.57+10.42=21.48M < 25M
- L10=3.49+7.25+10.63=21.37M < 25M

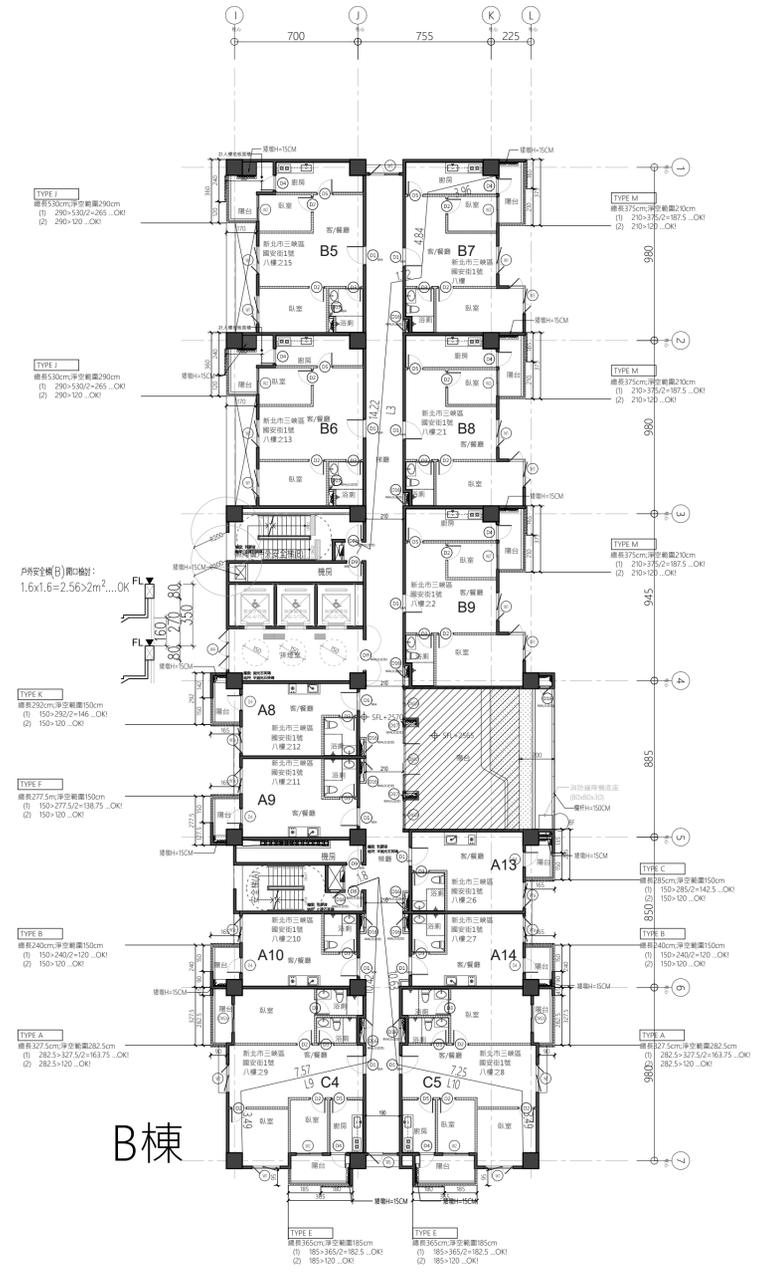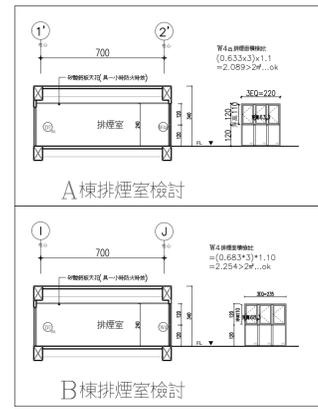


B棟

- 國浦纖維水泥板防火分間牆·具二小時防火時效
- 國浦防火牆·具一小時防火時效
- 國浦纖維水泥板複壁·耐燃一級

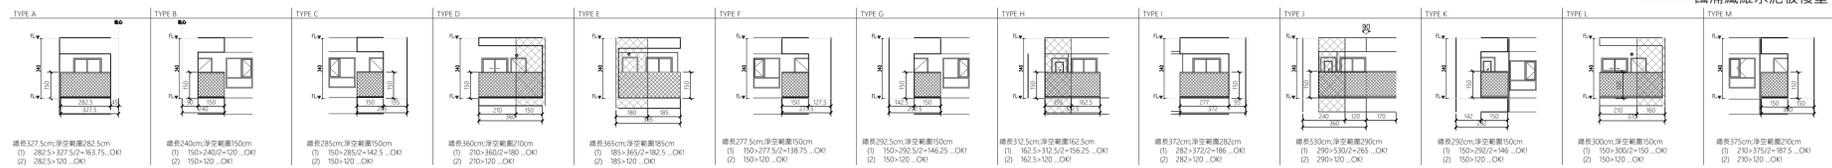



版次	日期	備註	主辦機關	設計單位	工程名稱	109峽建字第00511號
			新北市城鄉發展局	陳章安建築師事務所 地址：台北市大安區敦化南路二段168號四樓 TEL：02-2321-2886	三峽國光段(二期)青年社會住宅新建統包工程	
				協力廠商 結構 聯邦工程顧問股份有限公司 機電 寶翔電機技師事務所	圖面名稱 八層平面圖	
				設計 繪圖 周天基 校對 陳章安 設計 嚴歡宜 校核 陳章安	統包團隊 皇昌營造股份有限公司 帆壹系統科技股份有限公司 陳章安建築師事務所 大林聯合建築師事務所	竣工圖
				比例 (A1) 150 cm (A3) 300	業務號碼 A2007	圖號 A2-09
				單位	圖號 DRAWING NO.	張數 SHEET NO. 24 / 54

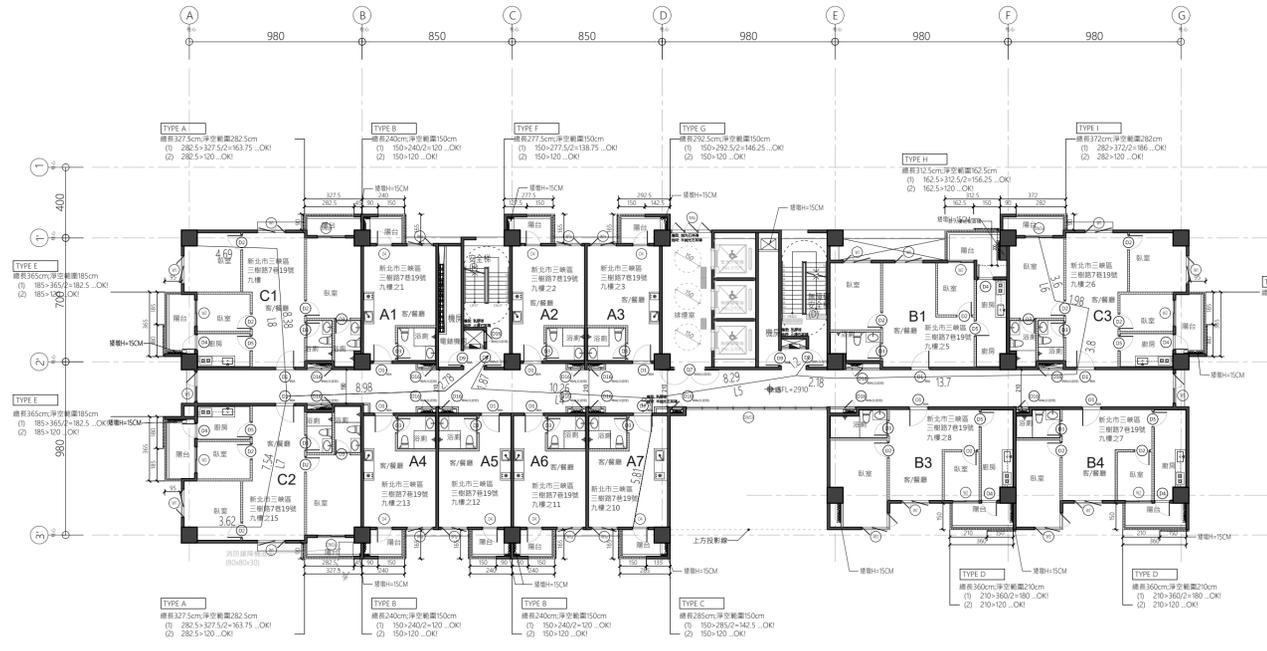


A棟

步行距離：
 L4=5.81+1.58+10.26+1.87=19.52M < 50M
 L5=5.81+1.58+8.29+1.2=16.88M < 50M
 L6=3.6+1.98+3.8+13.7+2.18+1.2=26.46M < 50M
 L7=3.62+7.54+8.98+2.78=22.92M < 50M
 L8=4.69+8.38+8.98+2.78=24.83M < 50M
 L9=3.49+7.57+10.42+1.88=23.36M < 50M
 L10=3.49+7.25+10.63+1.88=23.25M < 50M

重複步行距離：
 L4=5.81+1.58=7.39M < 25M
 L5=5.81+1.58=7.39M < 25M
 L6=33.6+1.98+3.8+13.7=23.08M < 25M
 L7=3.62+7.54+8.98+2.78=22.92M < 25M
 L8=4.69+8.38+8.98+2.78=24.83M < 25M
 L9=3.49+7.57+10.42=21.48M < 25M
 L10=3.49+7.25+10.63=21.37M < 25M

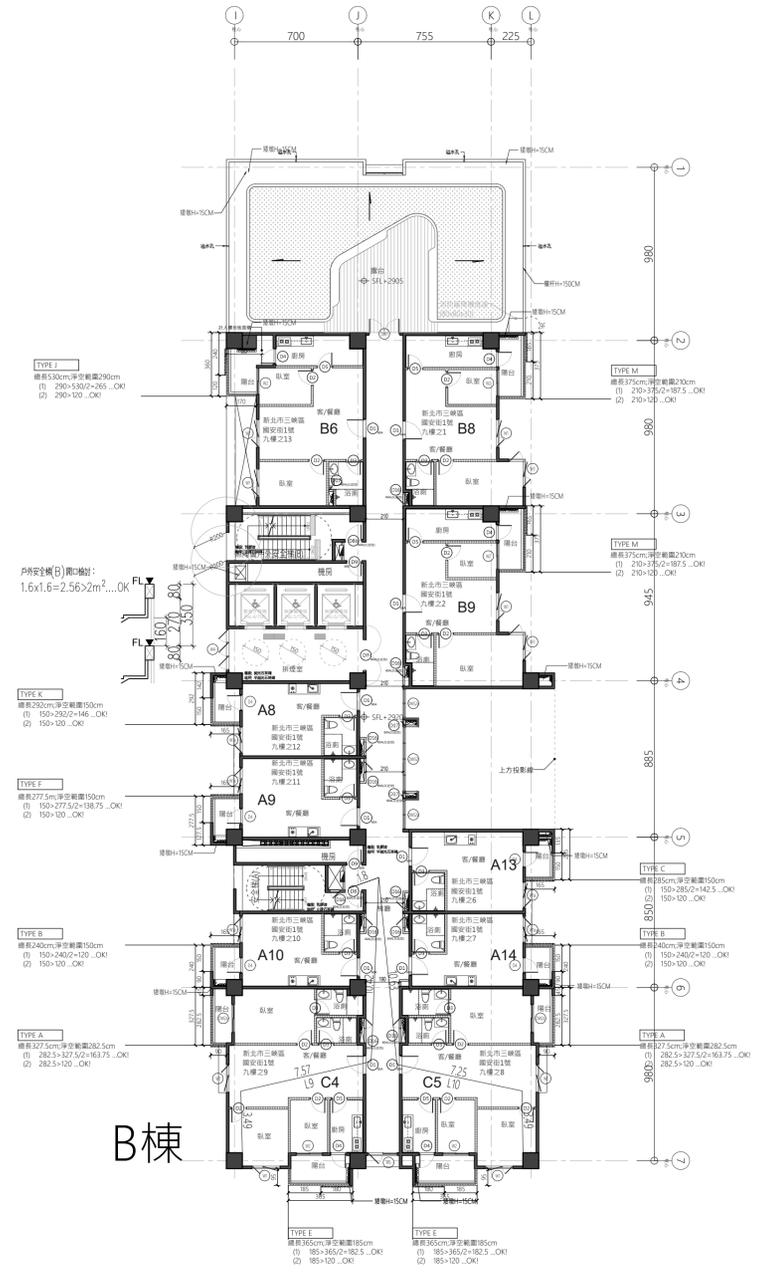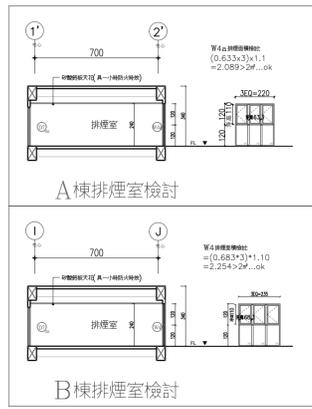


B棟

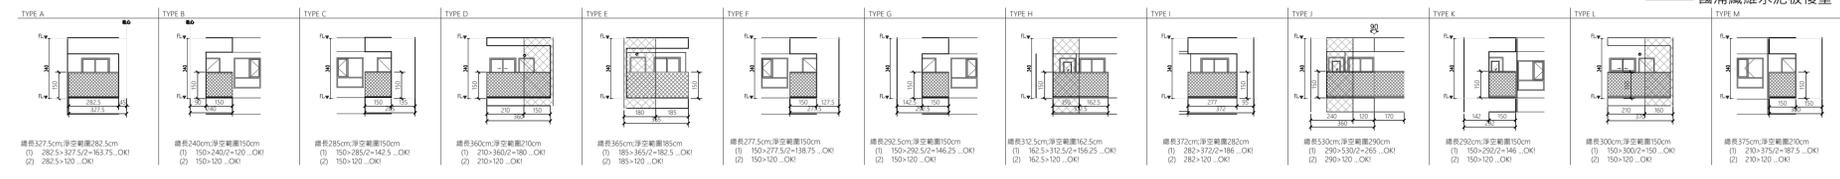

國消纖維水泥板防火分間牆，具二小時防火時效
 國消防火牆，具一小時防火時效
 國消纖維水泥板複壁，耐燃一級



版次	日期	備註	主辦機關	設計單位	工程名稱	109峽建字第00511號
			新北市城鄉發展局	陳章安建築師事務所 地址：台北市大安區敦化南路二段168號四樓 TEL：02-2321-2886	三峽國光段(二期)青年社會住宅新建統包工程	
				協力廠商 結構 聯邦工程顧問股份有限公司 機電 寶翔電機技師事務所	圖面名稱 九層平面圖	
				設計 繪圖 周天基 校對 陳章安 設計 嚴欽宜 核准 陳章安	統包團隊 皇昌營造股份有限公司 帆壹系統科技股份有限公司 陳章安建築師事務所 大林聯合建築師事務所	竣工圖
					比例 (A1) 150 (A3) 300 業務號碼 A2007 圖號 A2-10 張數 26 / 54	

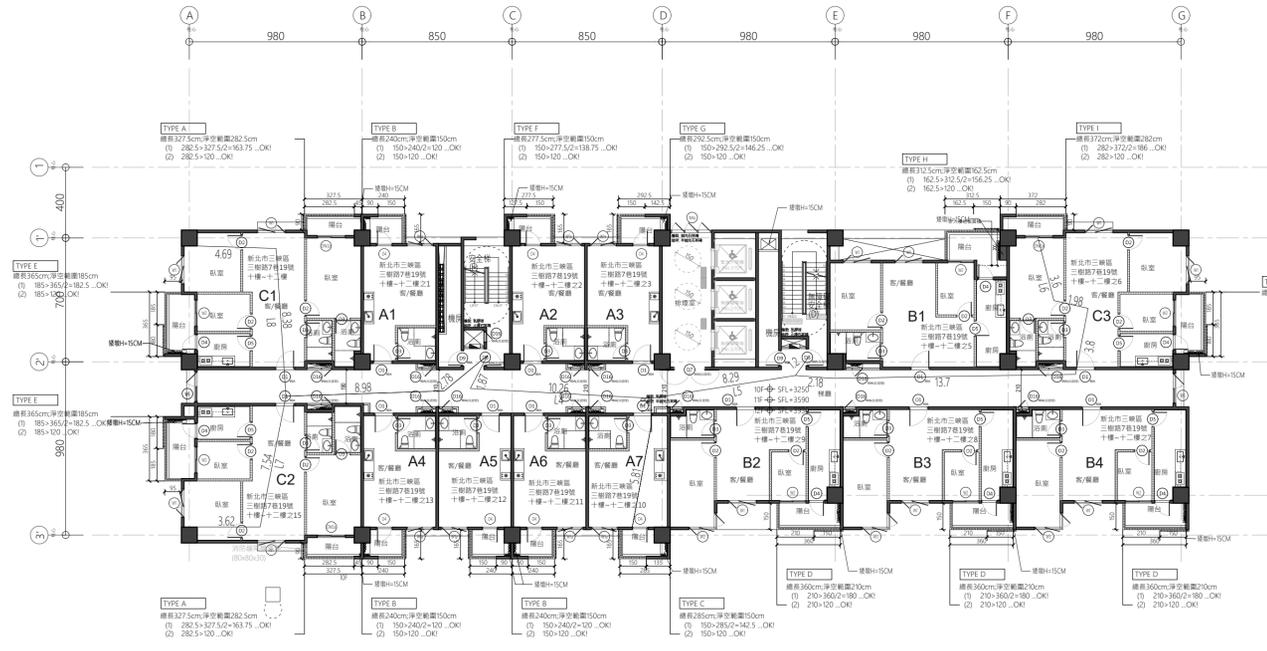

A棟
消防樓梯位置 (80/80/30)


步行距離：
 L1=4.85+3.2+3.68+1.8=13.53M < 50M
 L2=4.85+3.2+6.6+8.82+0.84=24.31M < 50M
 L4=5.81+1.58+10.26+1.87=19.52M < 50M
 L5=5.81+1.58+8.29+1.2=16.88M < 50M
 L6=3.6+1.98+3.8+13.7+2.18+1.2=26.46M < 50M
 L7=3.62+7.54+8.98+2.78=22.92M < 50M
 L8=4.69+8.38+8.98+2.78=24.83M < 50M
 L9=3.49+7.57+10.42+1.88=23.36M < 50M
 L10=3.49+7.25+10.63+1.88=23.25M < 50M

重複步行距離：
 L1=4.85+3.2=8.05M < 25M
 L2=4.85+3.2=8.05M < 25M
 L4=5.81+1.58=7.39M < 25M
 L5=5.81+1.58=7.39M < 25M
 L6=3.6+1.98+3.8+13.7=23.08M < 25M
 L7=3.62+7.54+8.98+2.78=23.92M < 25M
 L8=4.69+8.38+8.98+2.78=24.83M < 25M
 L9=3.49+7.57+10.42=21.48M < 25M
 L10=3.49+7.25+10.63=21.37M < 25M

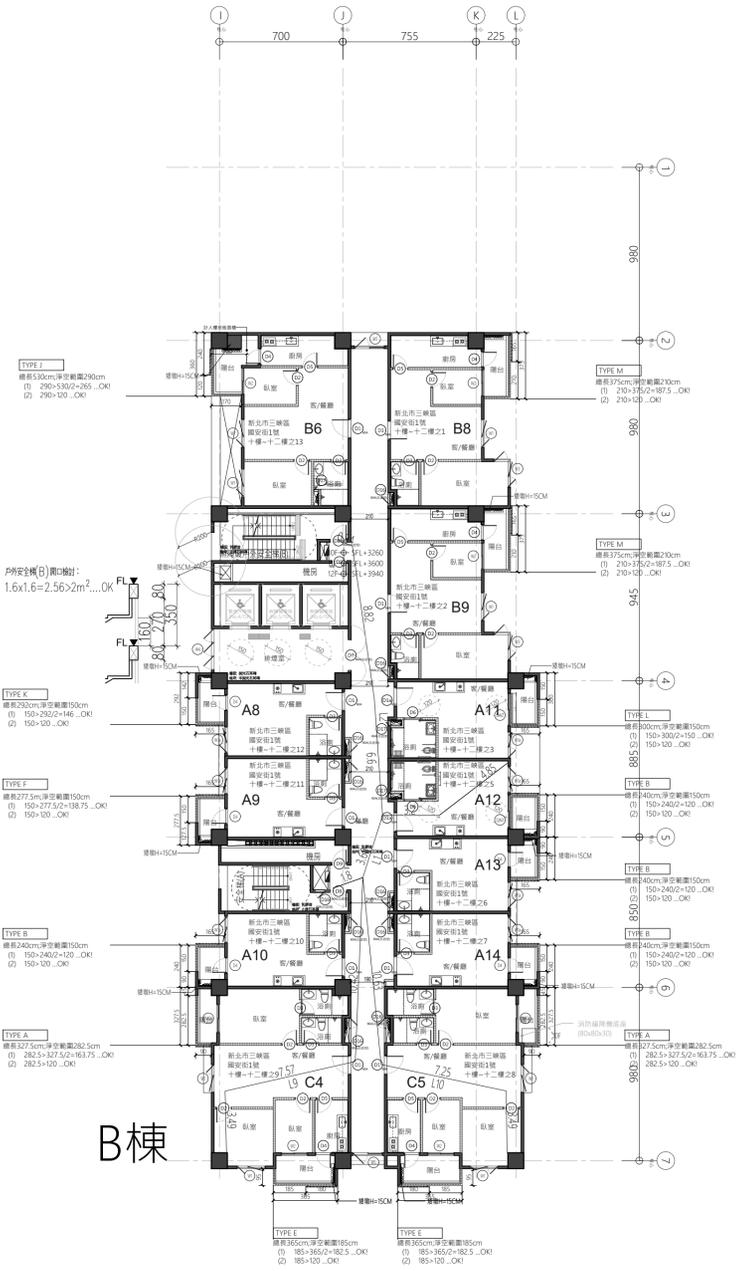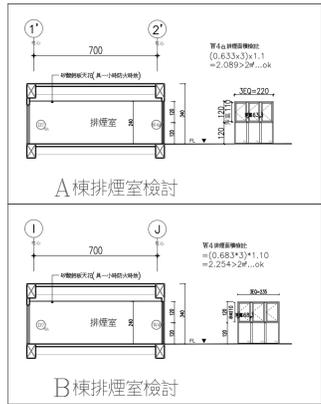

B棟


國清纖維水泥板防火分間牆·具二小時防火時效
 國清防火牆·具一小時防火時效
 國清纖維水泥板複壁·耐燃一級

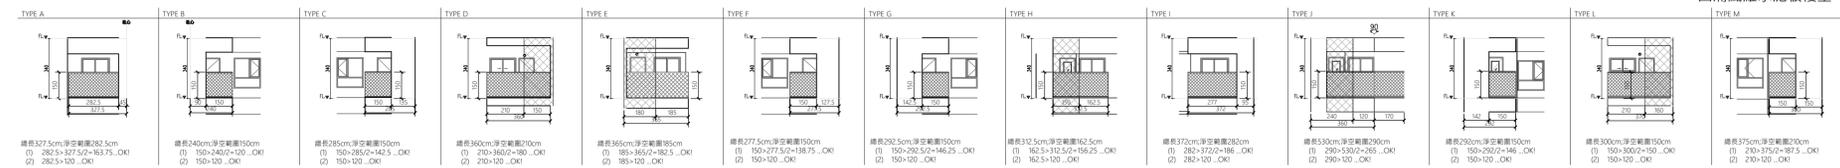

版次	日期	備註	主辦機關	設計單位	工程名稱	109峽建字第00511號
			新北市城鄉發展局	陳章安建築師事務所 地址：台北市大安區敦化南路二段168號四樓 TEL：02-2321-2886	三峽國光段(二期)青年社會住宅新建統包工程	
				協力廠商 結構 聯邦工程顧問股份有限公司 機電 寶翔電機技師事務所	圖面名稱 十~十二層平面圖	竣工圖
				設計 繪圖 周天基 設計 嚴欽宜	統包團隊 皇昌營造股份有限公司 帆壹系統科技股份有限公司 陳章安建築師事務所 大林聯合建築師事務所	
				核對 陳章安 核准 陳章安	業務號碼 A2007	張數 28 / 54
				比例 SCALE 150 單位 cm	圖號 DRAWING NO. A2-11	





A棟

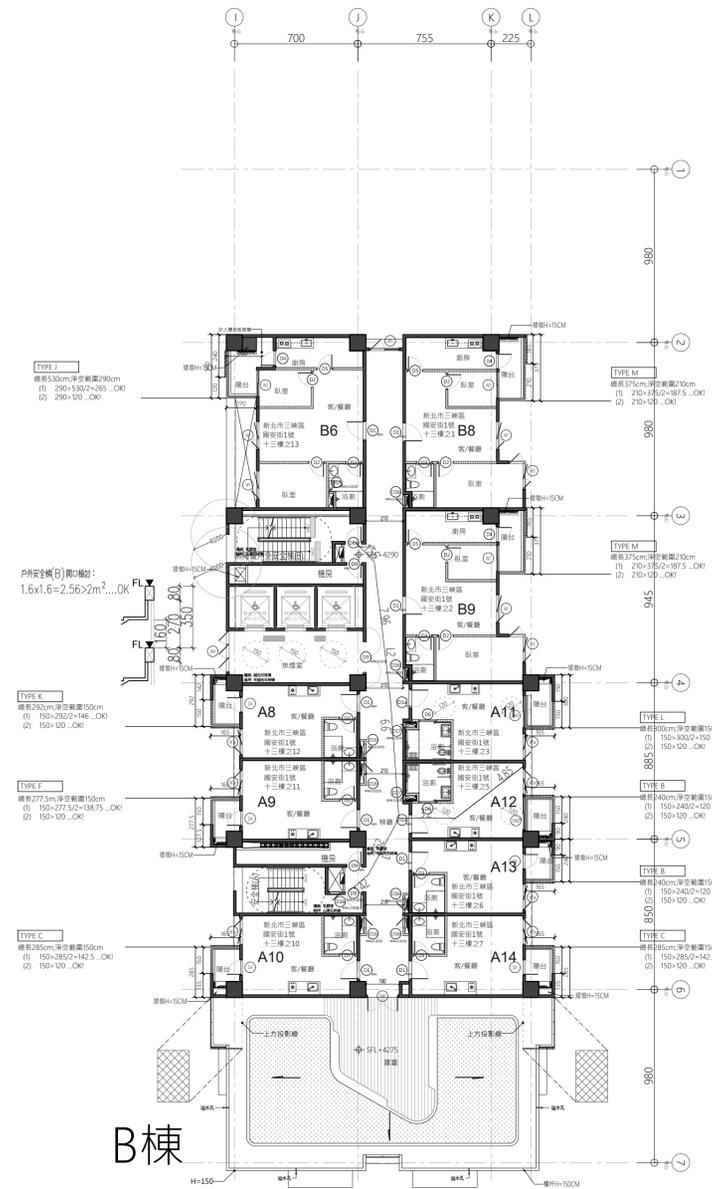

B棟

步行距離：
 L1=4.85+3.2+3.62+1.42=13.09M < 50M
 L2=4.85+3.2+6.6+7.96+1.56=24.17M < 50M
 L4=5.81+1.58+10.26+1.87=19.52M < 50M
 L5=5.81+1.58+7.79+1.52=16.7M < 50M
 L6=3.6+2.36+3.95+14.76+1.52=26.19M < 50M

重複步行距離：
 L1=4.85+3.2=8.05M < 25M
 L2=4.85+3.2=8.05M < 25M
 L4=5.81+1.58=7.39M < 25M
 L5=5.81+1.58=7.39M < 25M
 L6=3.6+2.36+3.95+14.76=24.67M < 25M

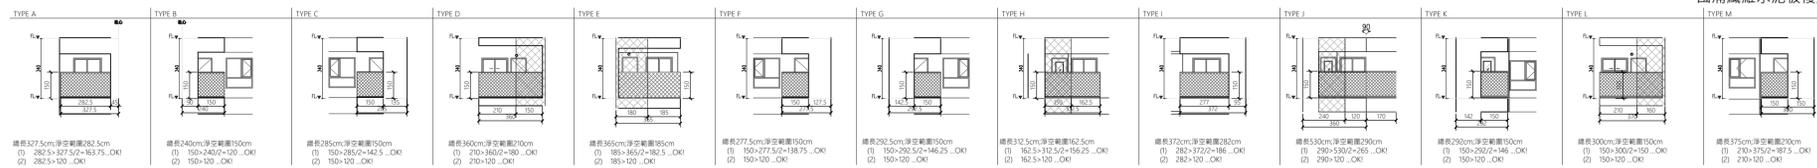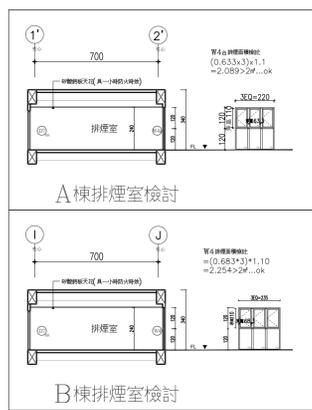

國浦纖維水泥板防火分間牆，具二小時防火時效
 國浦防火牆，具一小時防火時效
 國浦纖維水泥板複壁，耐燃一級



版次	日期	備註	主辦機關	設計單位	工程名稱	109峽建字第00511號
			新北市城鄉發展局	陳章安建築師事務所 地址：台北市大安區敦化南路二段168號四樓 TEL: 02-2321-2886	三峽國光段(二期)青年社會住宅新建統包工程	
				協力廠商 結構 聯邦工程顧問股份有限公司 機電 寶翔電機技師事務所	圖面名稱 十三層平面圖	竣工圖
				設計 繪圖 周天基 設計 嚴欽宜	統包團隊 皇昌營造股份有限公司 帆壹系統科技股份有限公司 陳章安建築師事務所 大林聯合建築師事務所	
				核對 陳章安 核准 陳章安	比例 (A1) 150 (A3) 300 單位 cm	
					業務號碼 A2007	圖號 A2-12
					圖號 A2-12	張數 30 / 54



A棟


步行距離：
 L1=4.85+3.2+3.62+1.42=13.09M < 50M
 L2=4.85+3.2+6.6+7.96+1.56=24.17M < 50M
 L4=5.81+1.58+10.26+1.87=19.52M < 50M
 L5=5.81+1.58+7.79+1.52=16.7M < 50M
 L6=3.6+2.36+3.95+14.76+1.52=26.19M < 50M

重複步行距離：
 L1=4.85+3.2=8.05M < 25M
 L2=4.85+3.2=8.05M < 25M
 L4=5.81+1.58=7.39M < 25M
 L5=5.81+1.58=7.39M < 25M
 L6=3.6+2.36+3.95+14.76=24.67M < 25M

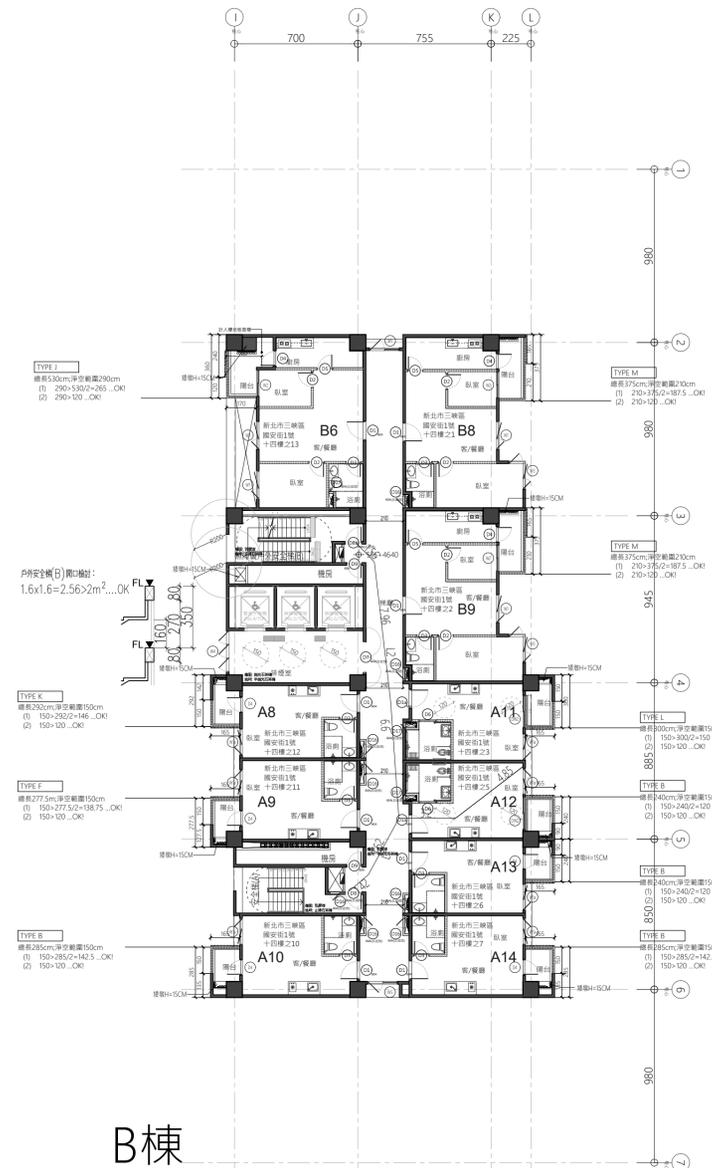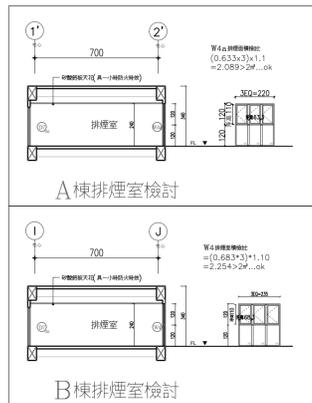


B棟

國浦纖維水泥板防火分間牆·具二小時防火時效
 國浦防火牆·具一小時防火時效
 國浦纖維水泥板複壁·耐燃一級

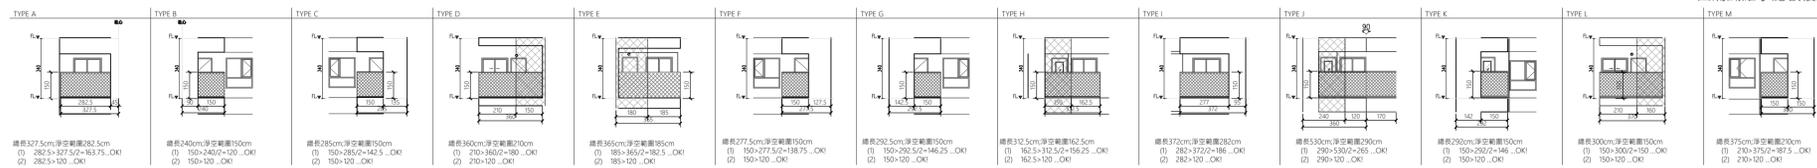

版次	日期	備註	主辦機關	設計單位	工程名稱	109峽建字第00511號	
			新北市城鄉發展局	陳章安建築師事務所 地址：台北市大安区敦化南路二段168號四樓 TEL: 02-2321-2886	三峽國光段(二期)青年社會住宅新建統包工程		
				協力廠商 結構 聯邦工程顧問股份有限公司 機電 寶翔電機技師事務所	圖面名稱 地上十四層平面圖	竣工圖	
				設計 繪圖 周天基 設計 嚴欽宜	統包團隊 皇昌營造股份有限公司 帆宜系統科技股份有限公司 陳章安建築師事務所 大林聯合建築師事務所		張數 32 / 54
				校對 陳章安 核准 陳章安	業務號碼 A2007		

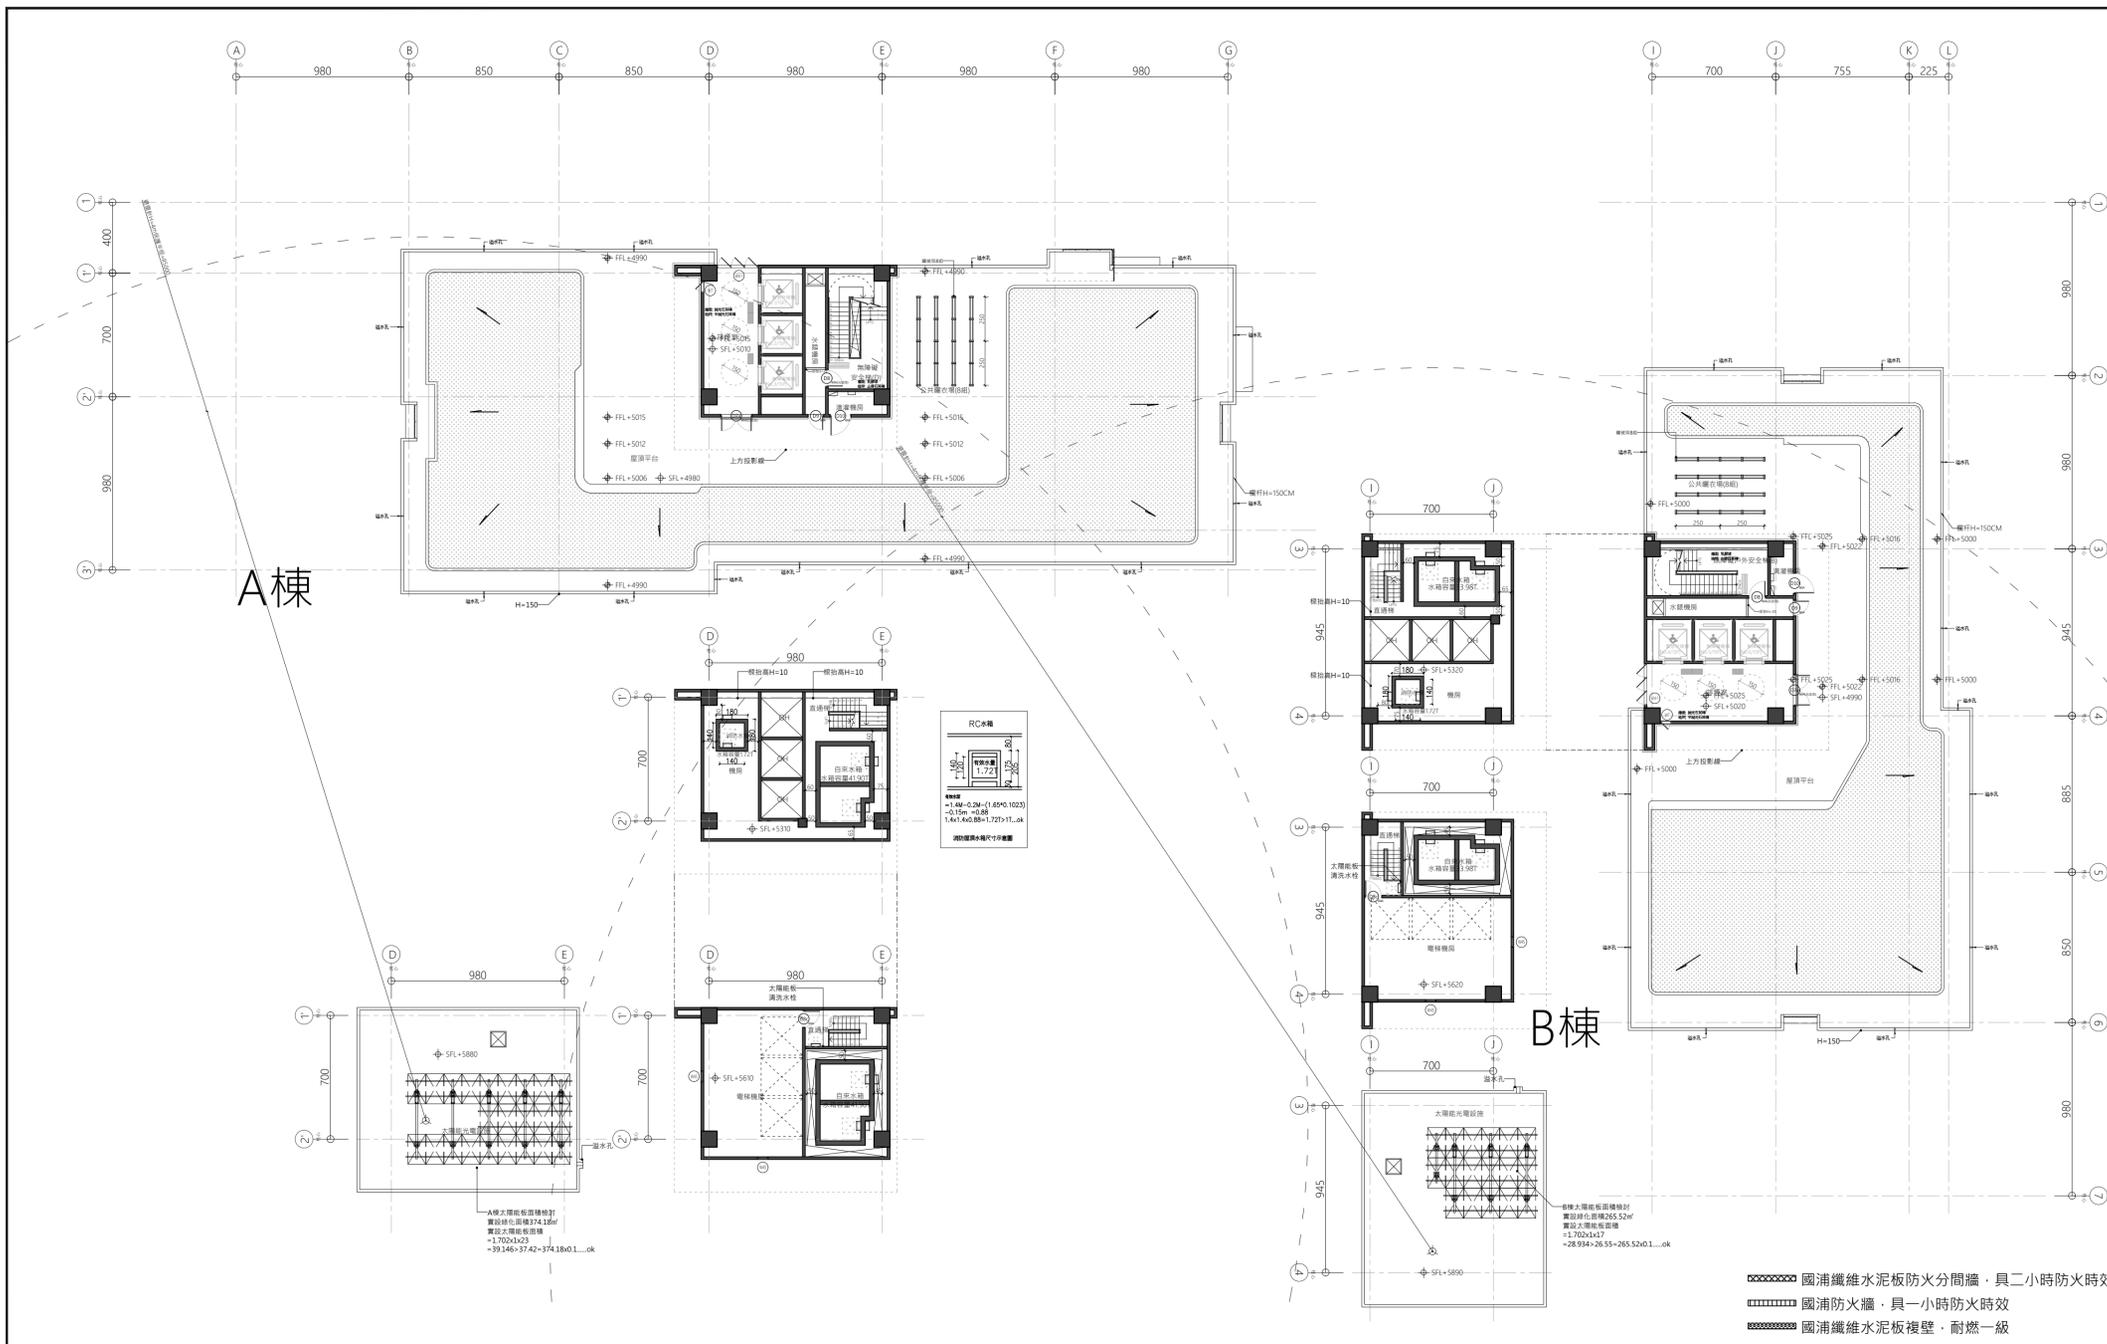

一、RF1樓地板面積 256.55m²

1. 12.45x10.45=130.1
A棟合計=130.1m²

2. 10.45x12.1=126.45
B棟合計=126.45m²

130.1+126.45=256.55m²

二、RF2~R3F樓地板面積 177.05m²

1. 12.45x0.45+8x10.55=90m²
A棟合計=90m²

2. 12.1x0.45+10.2x8=87.05m²
B棟合計=87.05m²

90+87.05=177.05m²

三、屋頂突出物檢討

依建築技術規則第一條第九款規定：

(一)屋頂突出物高度在六公尺以內或有升降設備通達屋頂之屋頂突出物高度在九公尺以內，且屋頂突出物水平投影面積之和，除高層建築物以不超過建築面積百分之十五外，其餘以不超過建築面積百分之十二點五為限。

(二)水箱、水塔設於屋頂突出物上高度合計在六公尺以內或有升降設備通達屋頂之屋頂突出物高度在九公尺以內。

檢討：


實際建築高度：3.3+3.2+2.5=9m ≤ 9m ...OK

升降設備通達屋頂之屋頂突出物高度在九公尺以內。 ...OK


實設建築面積：2,565.18m²

屋突面積：256.55m²

256.55m² < 2565.18m² x 12.5% = 320.65m² ...OK

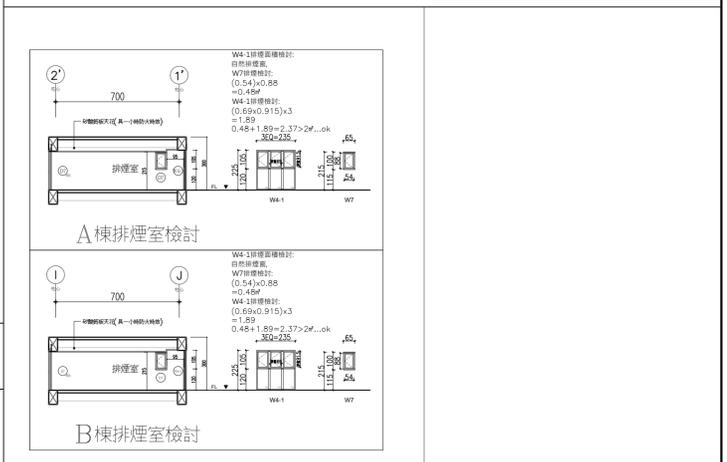


1 住宅A、B棟屋突層平面圖 A1:S=1/200

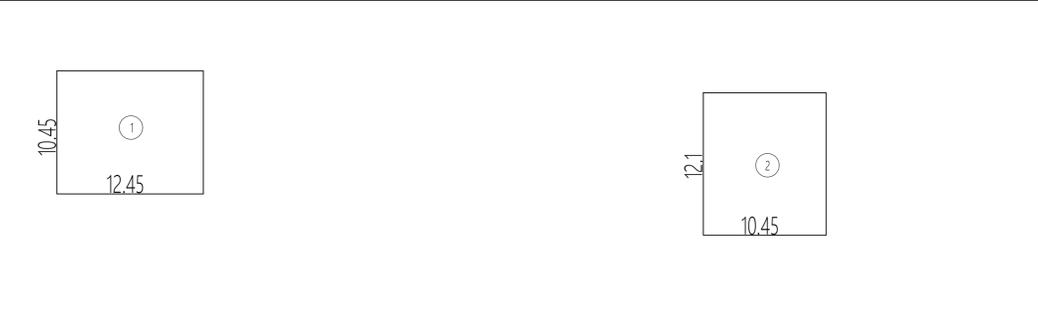


2 屋突一層樓地板面積計算 A1:S=1/300

3 屋突二至三層樓地板面積計算 A1:S=1/300

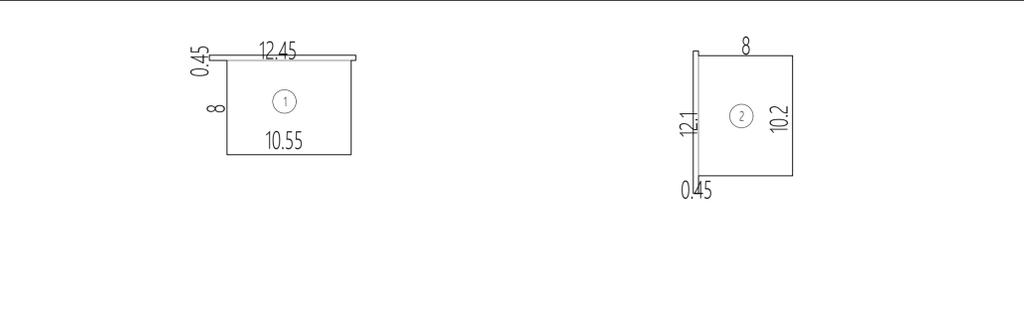

3 屋突二至三層樓地板面積計算 A1:S=1/300


版次	日期	備註	主辦機關	設計單位	工程名稱	圖號	
			新北市城鄉發展局	陳章安聯合建築師事務所 地址：台北市大安區敦化南路二段168號四樓 TEL: 02-2321-2686	三峽國光段(二期)青年社會住宅新建統包工程	109峽建字第00511號	
				協力廠商 結構：聯邦工程顧問股份有限公司 機電：寶翔電機技師事務所	圖面名稱 屋突層平面圖	竣工圖	
				設計 繪圖：周天基 設計：嚴歡宜	統包團隊 皇昌營造股份有限公司 帆宣系統科技股份有限公司 陳章安聯合建築師事務所 大林聯合建築師事務所		
				校對：陳章安 核准：陳章安	比例 SCALE (A1) 200 (A3) 400 單位 UNIT cm		
					業務號碼 JOB NO. A2007	圖號 DRAWING NO. A2-14	張數 SHEET NO. 34 / 54

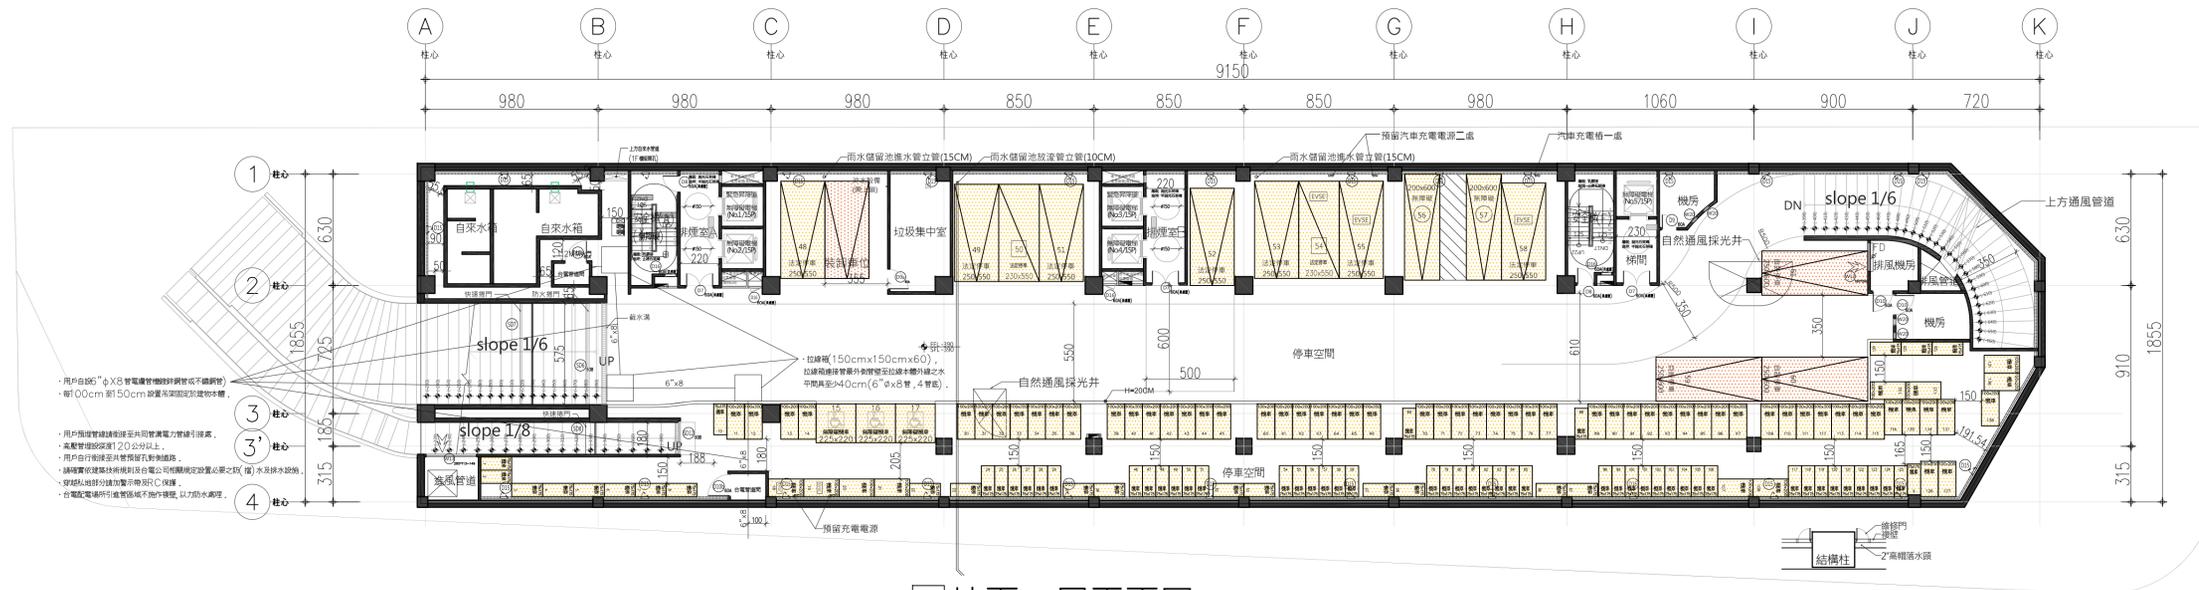

02 地下一層平面圖 A3:1/300
A1:1/150

■■■■■ 貝斯特實心輕質防火牆，具二小時防火時效
 ■■■■■ 纖維水泥板管道分間牆，具一小時防火時效
 ■■■■■ 大凸纖維水泥板複壁，耐燃一級


1 地下一層平面圖 A1:S=1/200

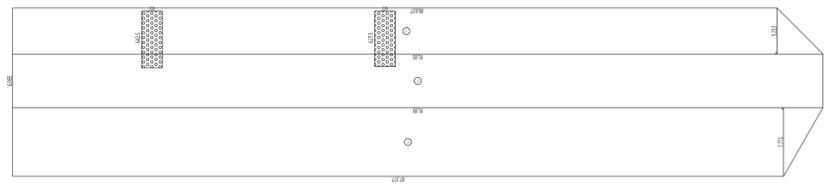

2 樓地板面積計算 A1:S=1/400

一、樓地板面積	三、停車位檢討	四、蓋層停車位數量	六、地下室容積面積檢討	
1718.77㎡ 1. (91.85+87.38)×7.77/2=696.31 2. 91.85×6.07=557.53 3. (91.85+86.64)×5.21/2=464.97 合計=1718.77㎡	依「建築技術規則」設置： (住宅用途)第二層停車樓地板面積=10265.25㎡-1261.6㎡(外廊+機房)=9003.65㎡ 法定汽車數量=(9003.65-500)/150=56.69...取57輛 (底層用途)第一層停車樓地板面積=401㎡ 法定汽車數量=401/150=2.67...取3輛 法定機車數量=滿足一戶一機車位，取138輛。 法定自行車數量=法定機車數量×15%=138×15%=20.7...取21輛。 本案停車位檢討： 本案合計實設汽車單位：法定58輛、自設3輛，合計61輛...OK 本案合計實設機車單位：法定138輛、自設0輛，合計138輛...OK 本案合計實設自行車單位：法定21輛、自設0輛，合計21輛...OK 無障礙停車位檢討： 法定汽車停車數量61/50=1.22...取2輛；實設行動不便停車位=2輛≥2輛...OK 法定機車停車數量138/50=2.76...取3輛；實設行動不便機車位=3輛≥3輛...OK	<table border="1"> <thead> <tr> <th colspan="5">地下一層機車停車位面積計算表</th> </tr> </thead> <tbody> <tr> <td>200x100</td> <td>175x75</td> <td>225x220</td> <td>合計</td> <td></td> </tr> <tr> <td>自設</td> <td>-</td> <td>-</td> <td>-</td> <td>138</td> </tr> <tr> <td>法定</td> <td>66</td> <td>69</td> <td>3</td> <td></td> </tr> <tr> <td>面積</td> <td>132㎡</td> <td>90.56㎡</td> <td>14.85㎡</td> <td>237.41㎡</td> </tr> </tbody> </table> <table border="1"> <thead> <tr> <th colspan="5">地下一層汽車停車位面積計算表</th> </tr> </thead> <tbody> <tr> <td>250x550</td> <td>250x600</td> <td>230x550</td> <td>350x600</td> <td>合計</td> </tr> <tr> <td>自設</td> <td>-</td> <td>-</td> <td>-</td> <td>14</td> </tr> <tr> <td>法定</td> <td>7</td> <td>0</td> <td>2</td> <td></td> </tr> <tr> <td>面積</td> <td>96.25㎡</td> <td>45㎡</td> <td>25.3㎡</td> <td>42㎡</td> </tr> </tbody> </table>	地下一層機車停車位面積計算表					200x100	175x75	225x220	合計		自設	-	-	-	138	法定	66	69	3		面積	132㎡	90.56㎡	14.85㎡	237.41㎡	地下一層汽車停車位面積計算表					250x550	250x600	230x550	350x600	合計	自設	-	-	-	14	法定	7	0	2		面積	96.25㎡	45㎡	25.3㎡	42㎡	汽車停車數40㎡+機車停車數4㎡+防空避難室面積>實設樓地板面積 61×40+138×4+1297.98=4289.98㎡ 4289.98㎡>實設樓地板面積1718.77㎡=3437.54...OK 七、排煙室面積檢討 29.85㎡ 排煙室A 1. 2.35×6.425=15.10 排煙室B 1. 2.35×6.275=14.75
地下一層機車停車位面積計算表	
200x100	175x75	225x220	合計	
自設	-	-	-	138	
法定	66	69	3	
面積	132㎡	90.56㎡	14.85㎡	237.41㎡	
地下一層汽車停車位面積計算表	
250x550	250x600	230x550	350x600	合計	
自設	-	-	-	14	
法定	7	0	2	
面積	96.25㎡	45㎡	25.3㎡	42㎡	


版次	日期	備註	主辦機關	設計單位	工程名稱	109峽建字第00496號	
			新北市城鄉發展局	陳章安聯合建築師事務所 地址：台北市大安區敦化南路二段168號四樓 TEL：02-2321-2686	三峽國光段(二期)青年社會住宅新建統包工程	竣工圖	
				協力廠商 結構 聯邦工程顧問股份有限公司 機電 寶翔電機技師事務所	圖面名稱 地下一層平面圖 統包團隊 皇昌營造股份有限公司 帆星系統科技股份有限公司 陳章安聯合建築師事務所 大林聯合建築師事務所		
				繪圖 DRAWING BY 周天基 設計 DESIGN BY 嚴歆宜	校對 CHECKED BY 陳章安 核准 APPROVED BY 陳章安	比例 SCALE (A1) 200 (A3) 400 單位 UNIT cm	業務號碼 JOB NO. A2007 圖號 DRAWING NO. A2-15 張數 SHEET NO. 28/49

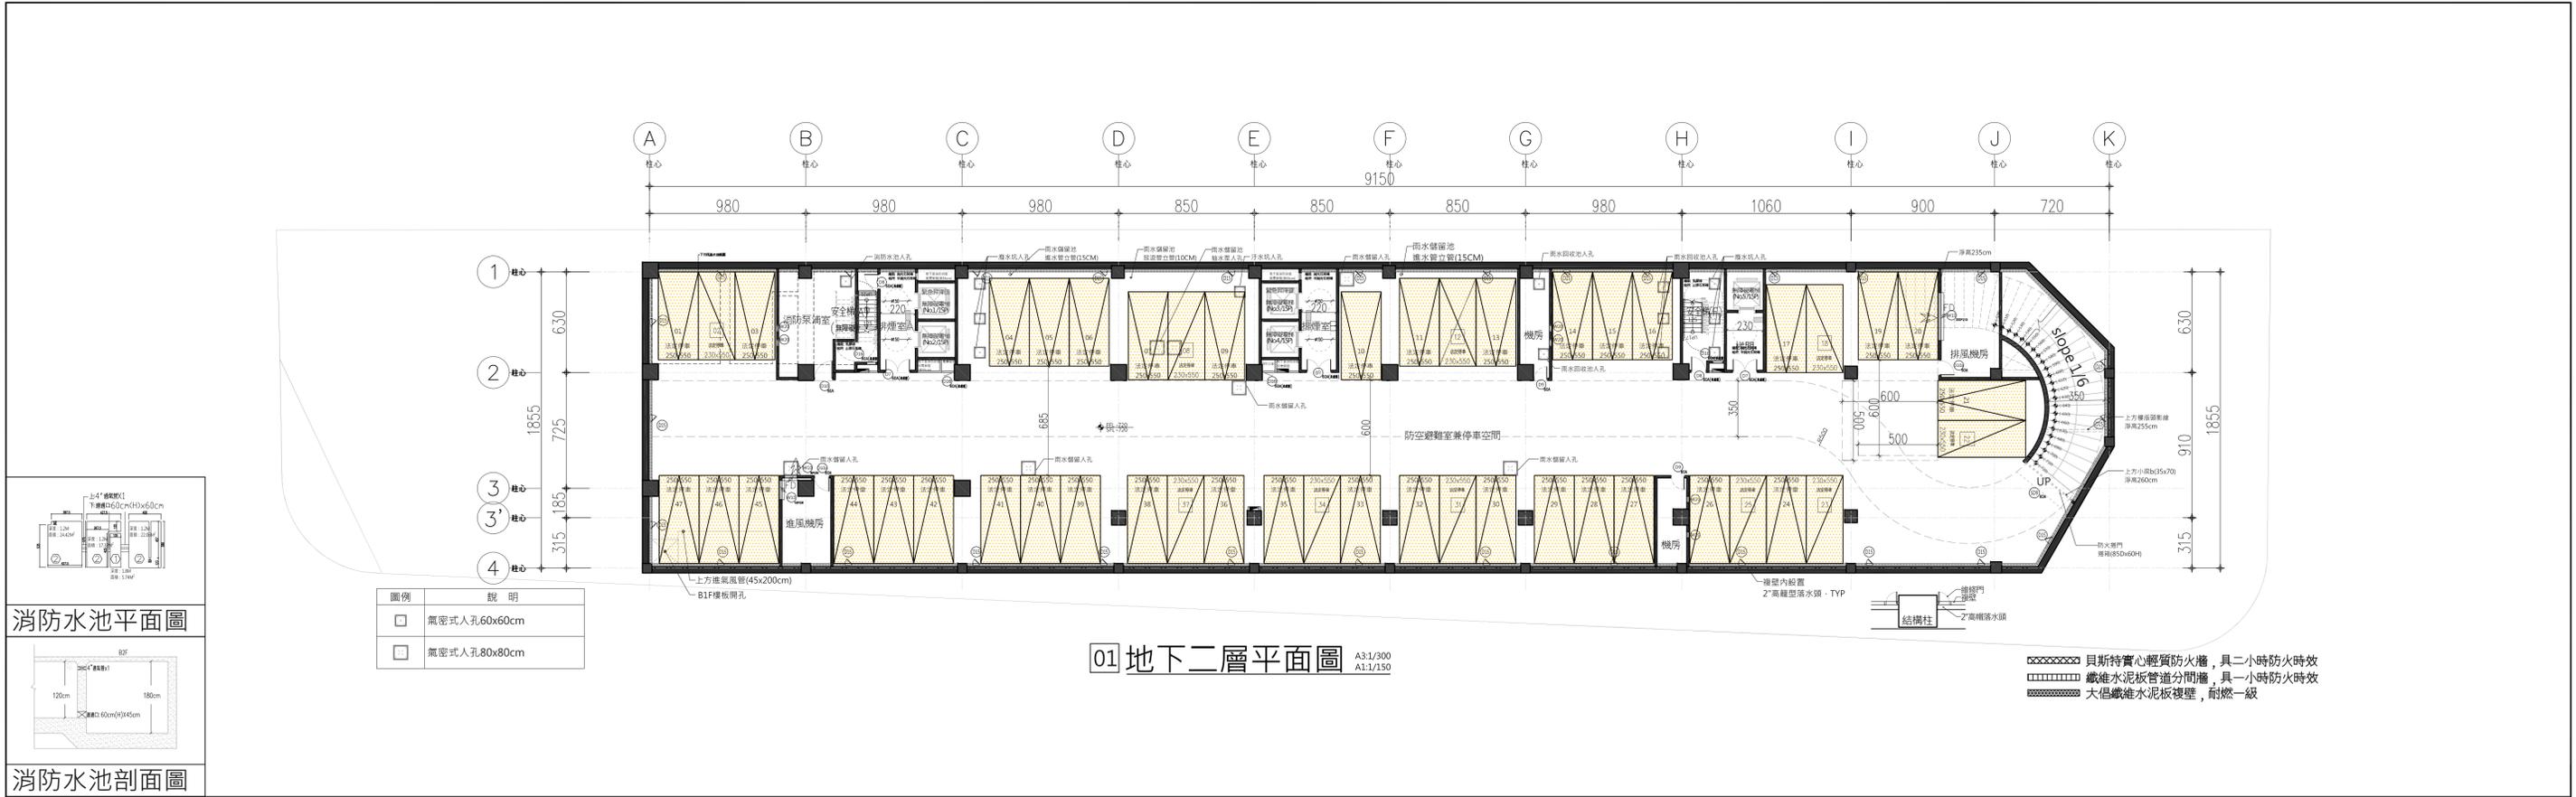

01 地下二層平面圖 A3:1/300 A1:1/150

貝斯特寶心輕質防火牆，具二小時防火時效
 纖維水泥板管壁分間牆，具一小時防火時效
 大徑纖維水泥板壁，耐燃一級

1 地下二層平面圖 A1:S=1/200

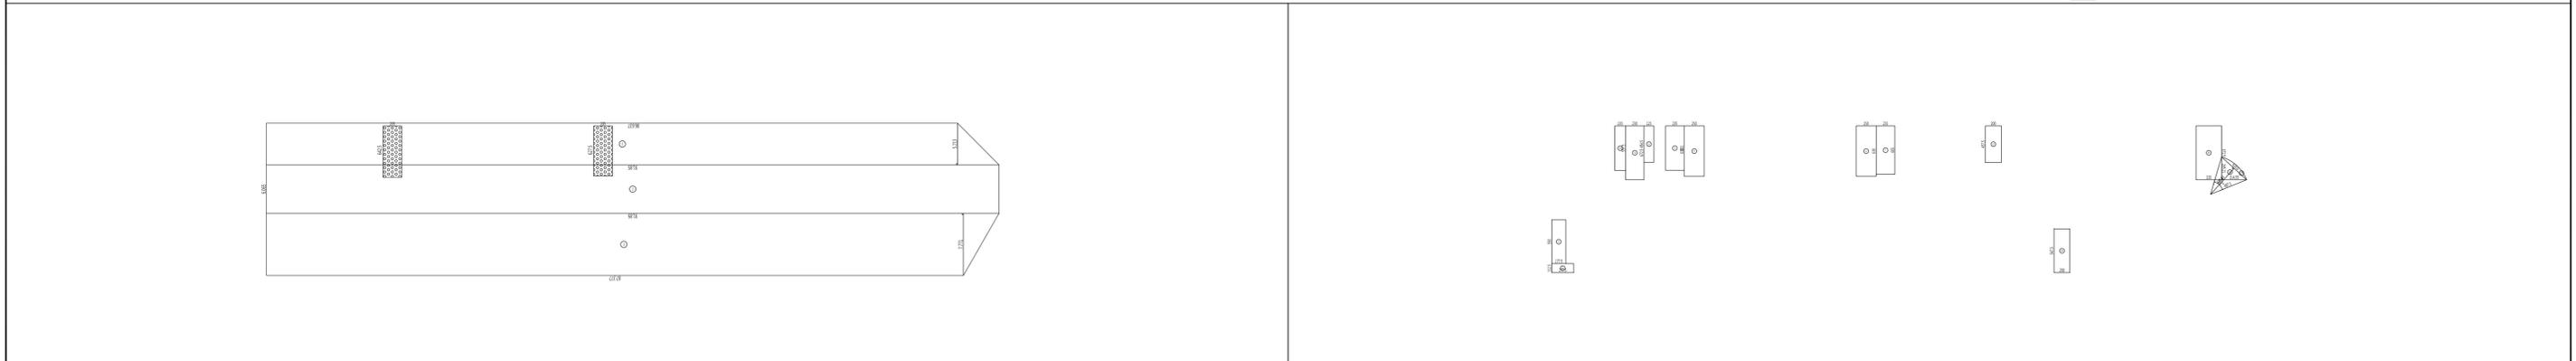


2 樓地板面積計算 A1:S=1/400

3 防空避難室面積計算 A1:S=1/400


<p>一、樓地板面積 1718.77㎡</p> <p>1. (91.85+87.38)×7.77/2=696.31 2. 91.85×6.07=557.53 3. (91.85+86.64)×5.21/2=464.97 合計=1718.77㎡</p>		<p>三、防空避難室檢討 防空避難室兼停車空間=1660.01㎡</p> <p>本案防空避難室兼停車空間=1660.01㎡</p> <p>依據建築技術規則建築設計施工編第141條第2款規定，按建築面積全部附建防空避難設備。</p> <p>本案防空避難室位於地下二層</p> <p>1. 91.85+87.38×7.77/2=696.31 6. -2.5×6.3=15.75 2. 91.85×6.07=557.53 7. -2.35×6.05=14.2175 3. (91.85+86.64)×5.21/2=464.97 4. -2.35×5.55=13.0425 合計=1718.77-13.0425-15.75×2-14.2175=1660.01 5. -6.3×2.5=15.75 合計=1660.01㎡>建築面積=1297.98㎡...OK</p> <p>建築技術規則第141條：供其他公眾使用之建築物，其層數在五層以上者，按建築面積全部附建OK</p>		<p>四、當層停車位數量</p> <table border="1"> <thead> <tr> <th colspan="4">地下二層汽車停車位面積計算表</th> </tr> </thead> <tbody> <tr> <td>250x550</td> <td>250x600</td> <td>230x550</td> <td>350x600</td> </tr> <tr> <td>自設</td> <td>-</td> <td>-</td> <td>47</td> </tr> <tr> <td>法定</td> <td>37</td> <td>10</td> <td>-</td> </tr> <tr> <td>計開</td> <td>508.75㎡</td> <td>126.5㎡</td> <td>635.25㎡</td> </tr> </tbody> </table>		地下二層汽車停車位面積計算表				250x550	250x600	230x550	350x600	自設	-	-	47	法定	37	10	-	計開	508.75㎡	126.5㎡	635.25㎡	<p>六、地下室挖方計算</p> <p>地下室開挖範圍 18. (86.9199+92.25)×5.3307/2=477.5489 19. 92.25×6.2013=572.0699 20. (92.25+87.6923)×7.918/2=712.3916 合計=1762.01㎡</p> <p>建築物開挖深度 地下室開挖深度(自PC層)=9.3M</p> <p>挖方檢討 開挖面積1762.01㎡×開挖深度9.3M=16386.7㎡</p>	
地下二層汽車停車位面積計算表																											
250x550	250x600	230x550	350x600																								
自設	-	-	47																								
法定	37	10	-																								
計開	508.75㎡	126.5㎡	635.25㎡																								
<p>二、防火區劃檢討</p> <p>無法區劃分間部分，以具有一小時以上防火時效之牆壁、防火門窗等防火設備與該處防火構造之樓地板自成一區劃劃者，不受前條第一項之限制。</p> <p>檢討：地下室一、二層為停車空間，防火區劃分層劃。</p>		<p>五、樓梯設置及寬度檢討</p> <p>建築技術規則 第三十三條 (樓梯之構造) 樓梯梯段及平臺之寬度，應依下列規定： 地層樓以上樓層之樓梯梯段應依該地層之樓層面積計算之。</p> <table border="1"> <thead> <tr> <th>樓梯及平臺寬度</th> <th>梯段寬度</th> <th>梯段深度</th> </tr> </thead> <tbody> <tr> <td>120公分以上</td> <td>20公分以下</td> <td>24公分以上</td> </tr> </tbody> </table> <p>本案實際 樓梯及平臺寬度 120公分以上 20公分以下 24公分以上</p> <p>建築技術規則 第九十五條 地下室樓梯梯段應依該地層之樓層面積計算之。應自該層樓層二層以上之直達樓梯梯段起算。本案實際二層安全梯...OK</p>		樓梯及平臺寬度	梯段寬度	梯段深度	120公分以上	20公分以下	24公分以上	<p>七、排煙室面積檢討 29.85㎡</p> <p>排煙室A 1. 2.35×6.425=15.10</p> <p>排煙室B 1. 2.35×6.275=14.75</p>																	
樓梯及平臺寬度	梯段寬度	梯段深度																									
120公分以上	20公分以下	24公分以上																									
<p>備註</p> <p>法定停車 250x550</p> <p>法定停車 230x550</p>		<p>主辦機關 新北市城鄉發展局</p>		<p>設計單位 陳章安聯合建築師事務所 地址：台北市大安區敦化南路二段168號四樓 TEL：02-2321-2686</p>																							

4 地下室挖方面積計算 A1:S=1/400


版次	日期	備註	主辦機關	設計單位	工程名稱	109峽建字第00496號
			新北市城鄉發展局	陳章安聯合建築師事務所 地址：台北市大安區敦化南路二段168號四樓 TEL：02-2321-2686	三峽國光段(二期)青年社會住宅新建統包工程	
				協力廠商 結構 聯邦工程顧問股份有限公司 機電 寶翔電機技師事務所	圖面名稱 地下二層平面圖	竣工圖
				統包團隊 皇昌營造股份有限公司 帆宜系統科技股份有限公司 陳章安聯合建築師事務所 大林聯合建築師事務所	業務號碼 A2007	
				繪圖 繪圖者 周天基 設計 設計者 嚴啟宜	核對 核對者 陳章安 核准 核准者 陳章安	圖號 A2-16
				比例 SCALE 200 單位 UNIT cm	張數 SHEET NO. 29/49	

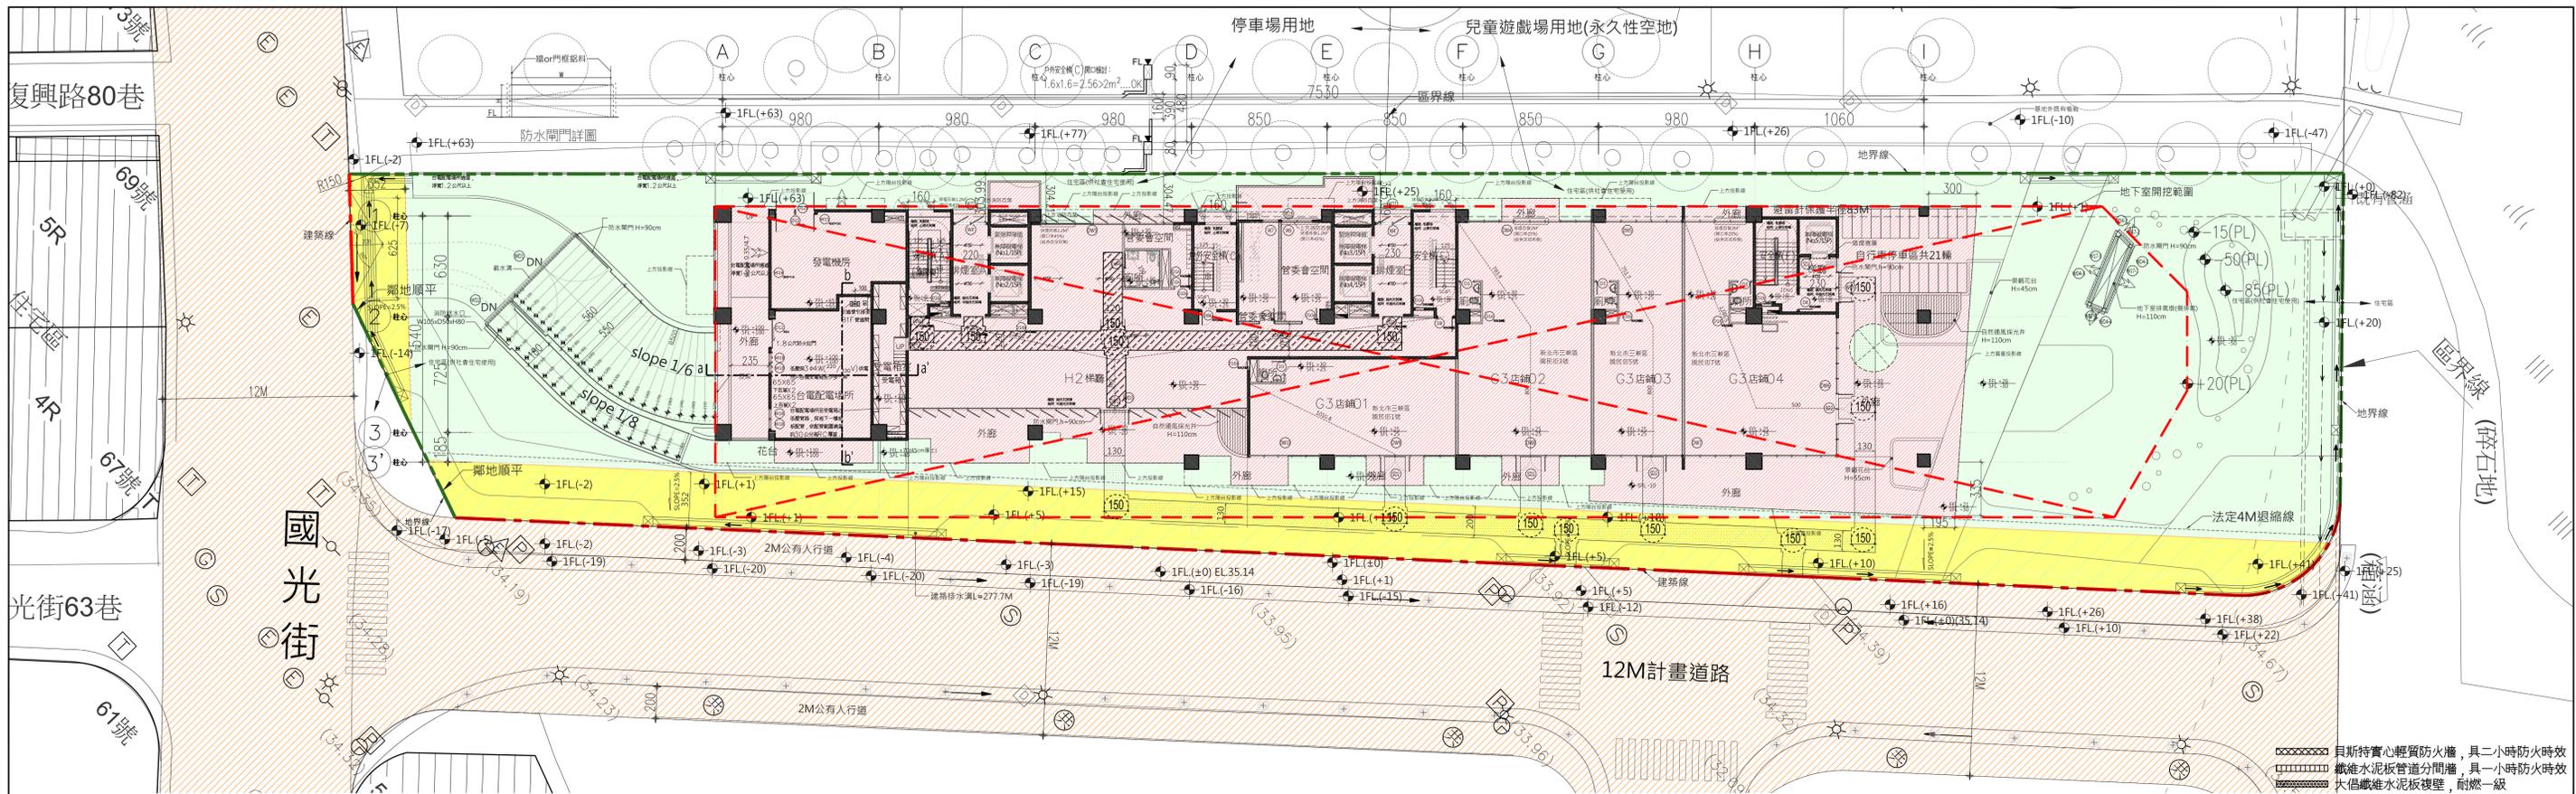


1 一層平面圖 A1:S=1/200

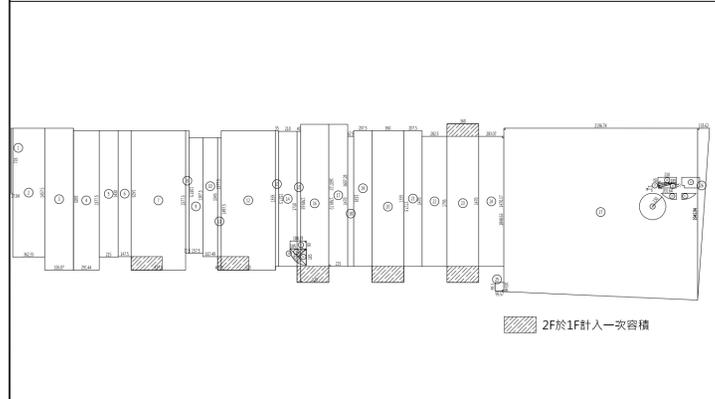


2 樓地板面積計算 A1:S=1/400

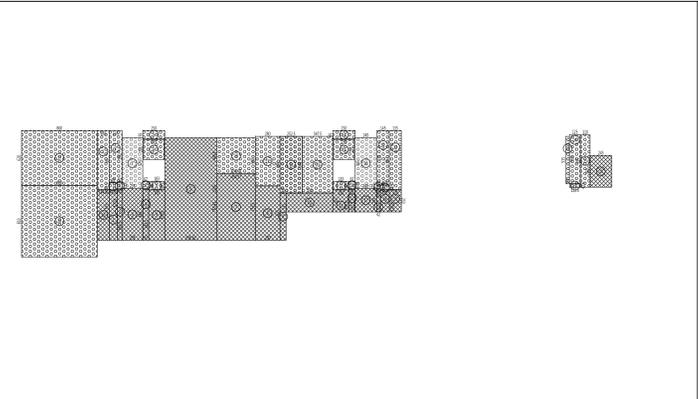

3 容積檢討 A1:S=1/400

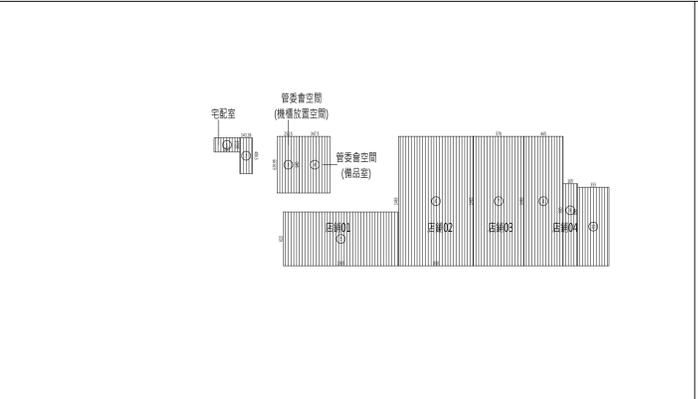



4 居室面積檢討 A1:S=1/400

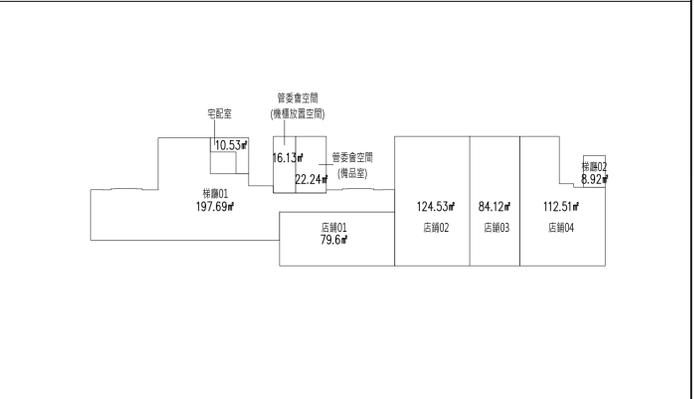

5 防火區劃檢討 A1:S=1/400


一、樓地板面積		三、樓層面積檢討	
1285.14m²		206.62m²	
1. 7.35x18=132	28. 1.85x1.85x14159x(17.295/360)-	1. 0.93x5.7=5.3	9. 0.7x5.35=3.75
2. 14.57x3.62=52.74	29. 0.65x2.1=1.35	2. 0.52x8.8=4.58	10. 5.3x2.15=11.4
3. 16.05x2.26=36.28	30. (2.1+2.0164x0.55)/2=1.132	3. 5.82x3.35=19.375	11. 1.83x2.51=4.59
4. 15.78x2.91=45.92	31. 0.62+0.218x0.8818	4. 5.82x0.67=3.9	12. 0.67x2.63=1.76
5. 14.32x15=214.75	32. 0.561+0.1717x0.7327	5. 1.83x5.71=10.45	13. 2.63x0.42=1.1
6. 14.25x1.48=21.09	33. 0.35+1.7+0.24+0.0406=2.3306	6. 11.6x5.91=68.56	14. 1.03x2.51=2.59
7. 15.78x6.18=97.52	34. (1.8435+1.85x0.9)/2=1.6621	7. (7.54+7.53)/2x34/2=32.7	15. 2.53x1.35=3.42
8. 13.88x0.37=5.14	35. 1.85x1.85x14159x(30/360)-	8. 6.15x2.8=17.22	合計=206.62m²
9. 13.08x1.57=20.54	36. 1.3081x2.6163)/2=0.9788	四、陽台面積面積檢討	
10. 13.45x1.67=22.46	37. 1.85x1.85/2=1.7113	128.51m²<1285.14m²x15%=192.77m²	
11. 14.97x0.4=5.99	合計=17.86m²	五、15%免計容積計算	
12. 6.15x1.78=9.705		128.51m²<1285.14m²x15%=192.77m²	
13. 15.35x0.35=5.37		合計=295.66m²	
14. 15.28x2.1=32.09		六、實設面積容積計算	
15. 17.1x0.4=6.84		樓間、排煙室、緊急升降梯、機房	
16. (17.9+17.9)x3/2=57.28		1. 6.67x1.35=9	11. 5.6x2.8=15.68
17. (16.07+16.07)x2.15/2=34.55		2. 5.9x1.45=8.56	12. 6.4x2.52=16.13
18. 14.7x0.67=9.85		3. 0.8x0.93=0.74	13. 6.4x3.48=22.27
19. 15.35x2.07=31.77		4. 0.68x0.52=0.35	14. 0.95x2.5=2.38
20. 3.6x1.17=4.21		5. 2.5x0.95=2.38	15. 2.35x2.25=5.29
21. 15.35x2.08=31.93		6. 2.25x2.35=5.29	16. 5.75x2.45=14.09
22. 14.7x2.83=41.6		7. 5.75x2.35=13.51	17. 1.83x0.95=1.74
23. 17.95x0.6=10.77		8. 0.83x0.67=0.56	18. 0.67x0.82=0.55
24. (14.7+14.7)x2.83/2=41.6		9. 0.95x1.83=1.74	19. 0.4x0.42=0.18
25. (1.03+0.99)x0.96/2=0.97		10. 4.34x0.7=3.04	20. 0.55x1.03=0.57
26. 1.36x1.94/2=1.32		合計=295.66m²	
27. (18.49+19.44)x21.97/2=416.66			
合計=1303.1786=1285.14m²			
小計=1303m²			

七、居室面積計算		八、防火區劃面積檢討	
448.72m²		27.6m²	
1. 1.62x2.91=4.71	1. 店舖01=79.6m²<1500m²...OK	店舖01	逃生步距=L=10.11M < 50M...OK
2. 4.07x1.43=5.82	店舖02=124.53m²<1500m²...OK	店舖02	逃生步距=L=7.93+8=15.93M < 50M...OK
3. 6.4x2.45=15.78	店舖03=94.12m²<1500m²...OK	店舖03	逃生步距=L=7.52+8=15.52M < 50M...OK
4. 6.4x2.45=15.78	店舖04=112.51m²<1500m²...OK	店舖04	逃生步距=L=12.47+5=17.47M < 50M...OK
5. 6.4x2.45=15.78	管委會空間(備品室)=22.24m²<1500m²...OK	管委會空間(備品室)	
6. 6.4x2.45=15.78	管委會空間(備品室)=16.16m²<1500m²...OK	管委會空間(備品室)	
7. 6.4x2.45=15.78	管委會空間(電配室)=10.53m²<1500m²...OK	管委會空間(電配室)	
8. 6.15x2.8=17.22	樓梯01=197.69m²<1500m²...OK	樓梯01	逃生步距=L=8.92m < 1500m²...OK
9. 6.4x2.45=15.78	樓梯02=8.92m²<1500m²...OK	樓梯02	逃生步距=L=10.11M < 50M...OK
10. 6.4x2.45=15.78	合計=448.72m²	合計	

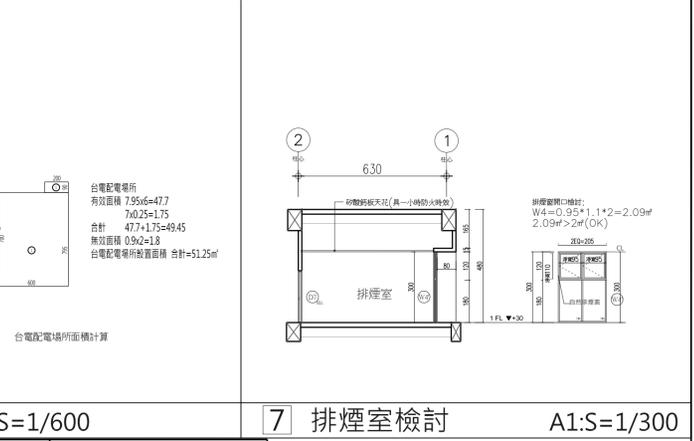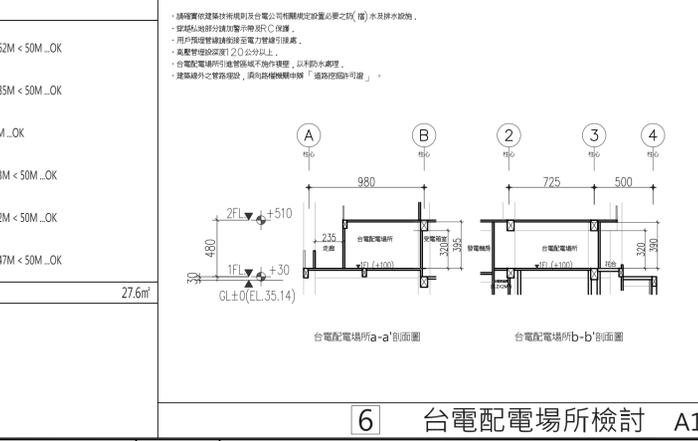

6 台電配電場所檢討 A1:S=1/600 7 排煙室檢討 A1:S=1/300

版次	日期	備註	主辦機關	設計單位	工程名稱	圖面名稱	圖號
			新北市城鄉發展局	陳章安建築師事務所 地址: 台北市大安區敦化南路二段168號四樓 TEL: 02-2321-2686	三峽國光段(二期)青年社會住宅新建統包工程	一層平面圖	109峽建字第00496號
				協力廠商 結構 聯邦工程顧問股份有限公司 機電 寶翔電機技師事務所	統包團隊 皇昌營造股份有限公司 帆雲系統科技股份有限公司 陳章安建築師事務所 大林聯合建築師事務所		竣工圖
				繪圖 DRAWING BY 周天基 設計 DESIGN BY 嚴歡宜	校對 CHECKED BY 陳章安 核准 APPROVED BY 陳章安	比例 SCALE (A1) 200 (A3) 400 單位 UNIT cm	業務號碼 JOB NO. A2007 圖號 DRAWING NO. A2-01 張數 SHEET NO. 14/49

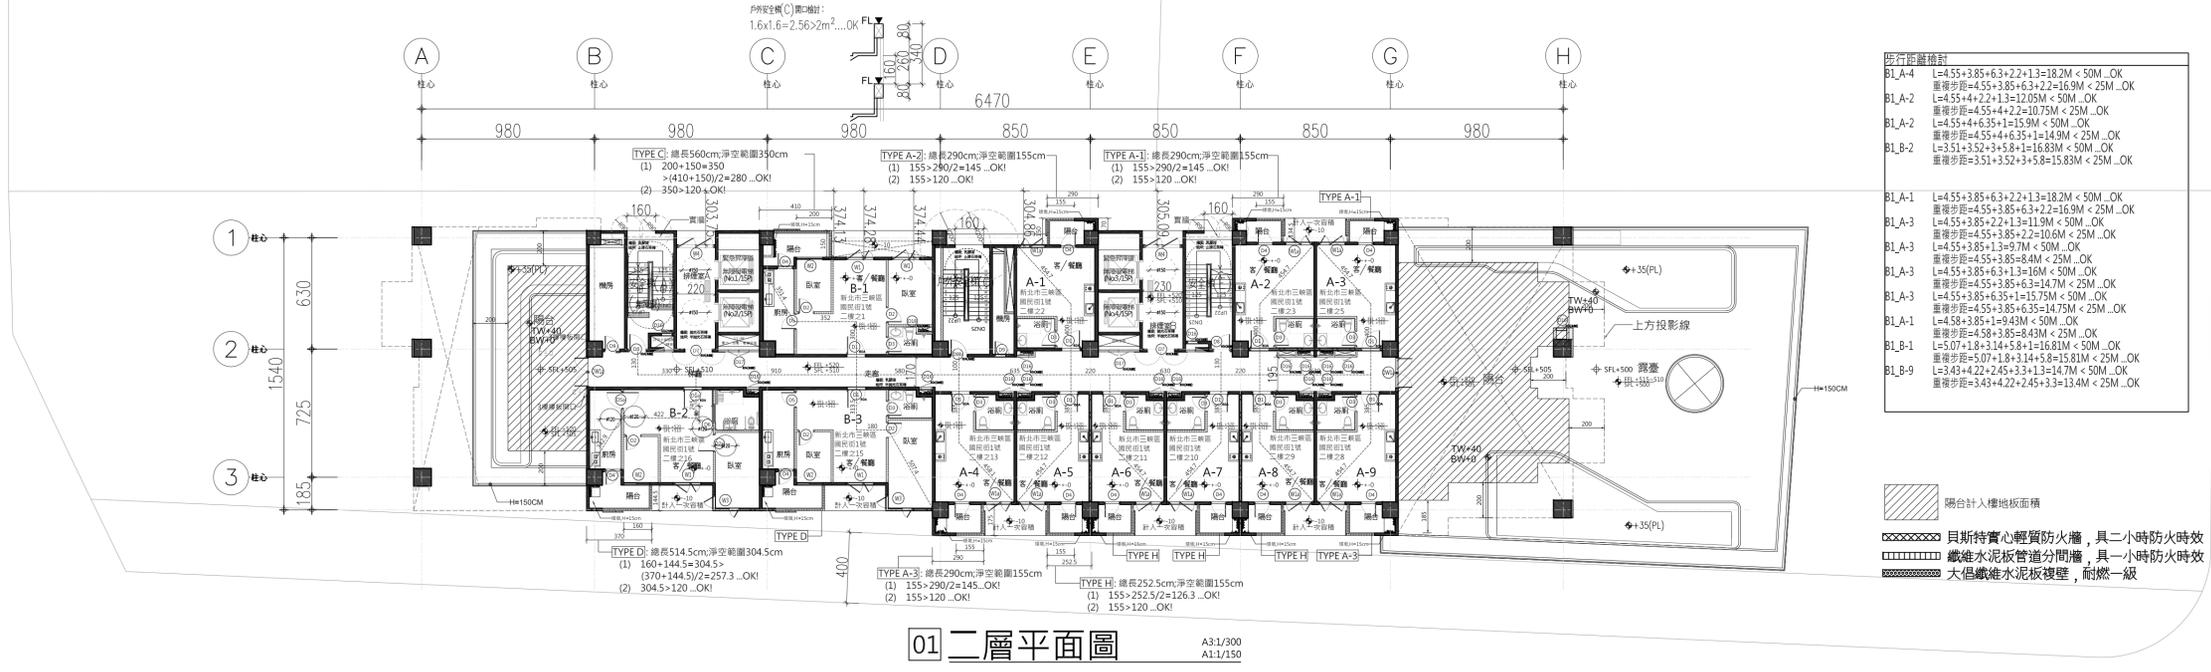


步行距離檢討

BL_A-4	L=4.55+3.85+6.3+2.2+1.3=18.2M < 50M ...OK 重覆步距=4.55+3.85+6.3+2.2=16.9M < 25M ...OK
BL_A-2	L=4.55+4+2.2+1.3=12.05M < 50M ...OK 重覆步距=4.55+4+2.2=10.75M < 25M ...OK
BL_A-1	L=4.55+4+6.35+1=15.9M < 50M ...OK 重覆步距=4.55+4+6.35+1=14.9M < 25M ...OK
BL_B-2	L=3.51+3.52+3+5.8+1=16.83M < 50M ...OK 重覆步距=3.51+3.52+3+5.8=15.83M < 25M ...OK
BL_A-1	L=4.55+3.85+6.3+2.2+1.3=18.2M < 50M ...OK 重覆步距=4.55+3.85+6.3+2.2=16.9M < 25M ...OK
BL_A-3	L=4.55+3.85+2.2+1.3=11.9M < 50M ...OK 重覆步距=4.55+3.85+2.2=10.6M < 25M ...OK
BL_A-3	L=4.55+3.85+1.3=9.7M < 50M ...OK 重覆步距=4.55+3.85+1.3=8.4M < 25M ...OK
BL_A-3	L=4.55+3.85+6.3+1.3=16M < 50M ...OK 重覆步距=4.55+3.85+6.3=14.7M < 25M ...OK
BL_A-3	L=4.55+3.85+6.35+1=15.75M < 50M ...OK 重覆步距=4.55+3.85+6.35=14.75M < 25M ...OK
BL_B-1	L=4.55+3.85+1.9=9.3M < 50M ...OK 重覆步距=4.55+3.85+1.9=8.43M < 25M ...OK
BL_B-1	L=5.07+1.8+3.14+5.8+1=16.81M < 50M ...OK 重覆步距=5.07+1.8+3.14+5.8=15.81M < 25M ...OK
BL_B-9	L=3.43+4.22+2.45+3.3+1.3=14.7M < 50M ...OK 重覆步距=3.43+4.22+2.45+3.3=13.4M < 25M ...OK

- 陽台計入樓地板面積
- 貝斯特實心輕質防火牆，具二小時防火時效
- 鐵水泥板管週分間牆，具一小時防火時效
- 大倡纖維水泥板複壁，耐燃一級

01 二層平面圖 A3:1/300 A1:1/150

1 二層平面圖 A1:S=1/200

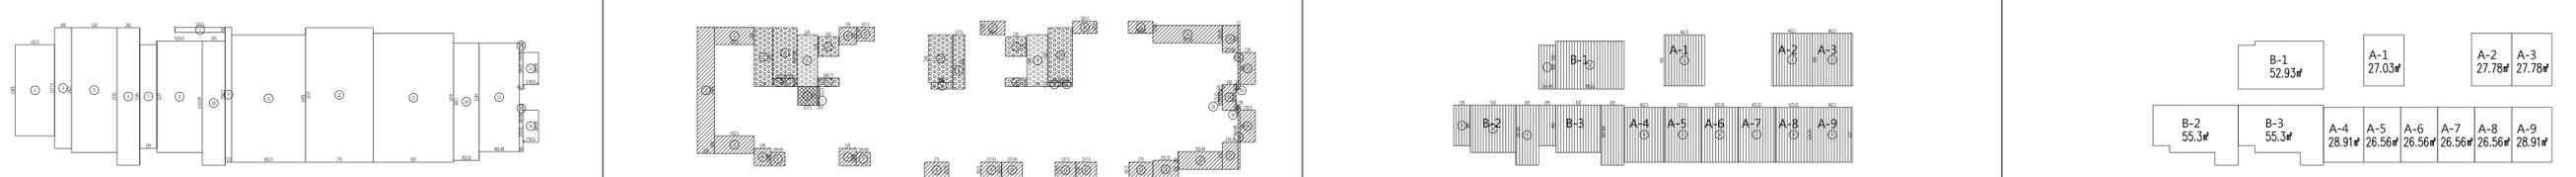

2 樓地板面積計算 A1:S=1/400


3 容積檢討 A1:S=1/400

4 居室面積檢討 A1:S=1/400


5 防火區劃檢討 A1:S=1/400

<p>一、樓地板面積 825.01m²</p> <ol style="list-style-type: none"> 4.34x0.7=17.66 5.78x0.6=3.47 13.78x1.95=26.87 10.45x5.52=47.23 14.25x5.2=74.1 15.7x2.65=41.61 1.95x1.85=23.11 12.75x2=26.3 0.72x15.43=11.11 14.2x2.65=37.63 14.55x8.53=124.11 7.75x5.35=118.96 8.65x3.65x1.78/2=6.5 2.92x13.45=39.27 4.65x12.45=57.89 14.7x9.25=135.98 5.35x0.4=2.14 5.35x0.4=2.14 <p>合計=825.01m²</p>	<p>二、陽台面積檢討 171.52m²</p> <ol style="list-style-type: none"> 2.4x5.3=9.06 14.45x2=28.9 2.4x5.3=9.06 1.95x2=3.9 1.52x1.6=2.43 1.95x2=3.9 1.52x1.6=2.43 2.75x1.82=5.01 1.82x2.38=4.33 18.2x2.37=4.31 18.2x2.37=4.31 18.2x2.37=4.31 18.2x2.37=4.31 2.7x9.15=9.4 3.1x1.78=5.52 (1.75+1.75)x0.4/2=0.7 3.65x1.78=6.5 (0.6+0.6)x0.18/2=0.11 3.65x1.78=6.5 2.5x5=12.5 2.92x2=5.84 3.1x1.78=5.52 7.35x0.22=1.62 <p>合計=171.52m² 171.52m²÷825.01x10%=20.55% 171.52m²÷825.01=20.79% 合計=20.79%</p>	<p>三、樓梯面積檢討 5.33m²</p> <ol style="list-style-type: none"> 2.275x2.15=4.89 0.205x2.125=0.44 <p>合計=5.33m² 5.33m²÷825.01x10%=0.65% 合計=21.44%</p>	<p>七、居室面積檢討 410.14m²</p> <p>一房型 A-1-9</p> <ol style="list-style-type: none"> 5.85x4.62=27.03 4.63x6=27.78 6x4.63=27.78 <p>二房型 B-1-3</p> <ol style="list-style-type: none"> 5x1.95=9.75 7.85x5=43.18 1.95x4.65=9.07 5.2x5.4=28.08 6.85x2.65=18.15 3x5.3=15.9 <p>居室面積合計： 27.03+27.78x2+28.91x2+26.56x4+52.93+55.3x2=410.14m²</p>	<p>八、防火區劃面積檢討</p> <p>一房型 BL_A-1=27.03m²<150m²...OK BL_A-6=26.56m²<150m²...OK BL_A-2=27.78m²<150m²...OK BL_A-7=26.56m²<150m²...OK BL_A-3=27.78m²<150m²...OK BL_A-8=26.56m²<150m²...OK BL_A-4=28.91m²<150m²...OK BL_A-9=28.91m²<150m²...OK BL_A-5=26.56m²<150m²...OK</p> <p>二房型 BL_B-1=52.93m²<150m²...OK BL_B-2=55.3m²<150m²...OK BL_B-3=55.3m²<150m²...OK</p>	<p>九、樓梯設置及寬度檢討</p> <p>樓梯技術規則 第三十三條 (樓梯之梯段) 樓梯梯段及平臺之寬度，梯段之尺寸，應如下列規定： 梯段之寬度：樓梯梯段及平臺之寬度，應於下列規定： 梯段之寬度：樓梯梯段及平臺之寬度，應於下列規定： 梯段之寬度：樓梯梯段及平臺之寬度，應於下列規定：</p> <p>十、排煙室面積檢討 28.33m²</p> <p>排煙室A 1. 2.35x9=13.87</p> <p>排煙室B 1. 2.45x9=14.46</p>	<p>六、實設當量容積計算 787.27m³</p> <p>樓地板面積-樓層-15%免計容積+合計面積 825.01-53.3-121.43-89.02=787.27m³</p>	<p>6 陽台檢討 A1:S=1/300</p> <p>TYPE A 柱心 總長290cm,淨空範圍155cm (1) 155>290/2=145...OK! (2) 155>120...OK!</p> <p>TYPE B 柱心 總長247.5cm,淨空範圍150cm (1) 150>247.5/2=123.8...OK! (2) 150>120...OK!</p> <p>TYPE C 柱心 總長560cm,淨空範圍350cm (1) 200+150=350>(410+150)/2=280...OK! (2) 350>120...OK!</p> <p>TYPE D 柱心 總長514.5cm,淨空範圍304.5cm (1) 160+144.5=304.5>(370+144.5)/2=257.3...OK! (2) 304.5>120...OK!</p> <p>TYPE E 柱心 總長337cm,淨空範圍284.5cm (1) 284.5>337/2=168.5...OK! (2) 284.5>120...OK!</p> <p>TYPE F 柱心 總長364.5cm,淨空範圍284.5cm (1) 284.5>364.5/2=182.3...OK! (2) 284.5>120...OK!</p> <p>TYPE G 柱心 總長365cm,淨空範圍186cm (1) 186>365/2=182.5...OK! (2) 186>120...OK!</p> <p>TYPE H 柱心 總長252.5cm,淨空範圍155cm (1) 155>252.5/2=126.3...OK! (2) 155>120...OK!</p>	<p>7 排煙室檢討 A1:S=1/300</p> <p>排煙室開口檢討： W=0.35x1.1*2=2.09m² 2.09m²>2m²(OK)</p>
--	---	--	---	---	--	---	--	--

版次	日期	備註	主辦機關	設計單位	工程名稱	109峽建字第00496號
			新北市城鄉發展局	陳章安聯合建築師事務所 地址：台北市大安區光復南路二段168號四樓 TEL: 02-2321-2686	三峽國光段(二期)青年社會住宅新建統包工程	
				協力廠商 結構 聯邦工程顧問股份有限公司 機電 寶翔電機技師事務所	圖面名稱 二層平面圖	竣工圖
				設計 繪圖 DRAWING BY 周天基 設計 DESIGN BY 嚴歡宜	統包團隊 皇昌營造股份有限公司 帆雲系統科技股份有限公司 陳章安聯合建築師事務所 大林聯合建築師事務所	
				核對 CHECKED BY 陳章安 核准 APPROVED BY 陳章安	比例 SCALE (A1) 150 (A3) 300 單位 UNIT cm	業務號碼 JOB NO. A2007 圖號 DRAWING NO. A2-02 張數 SHEET NO. 15/49

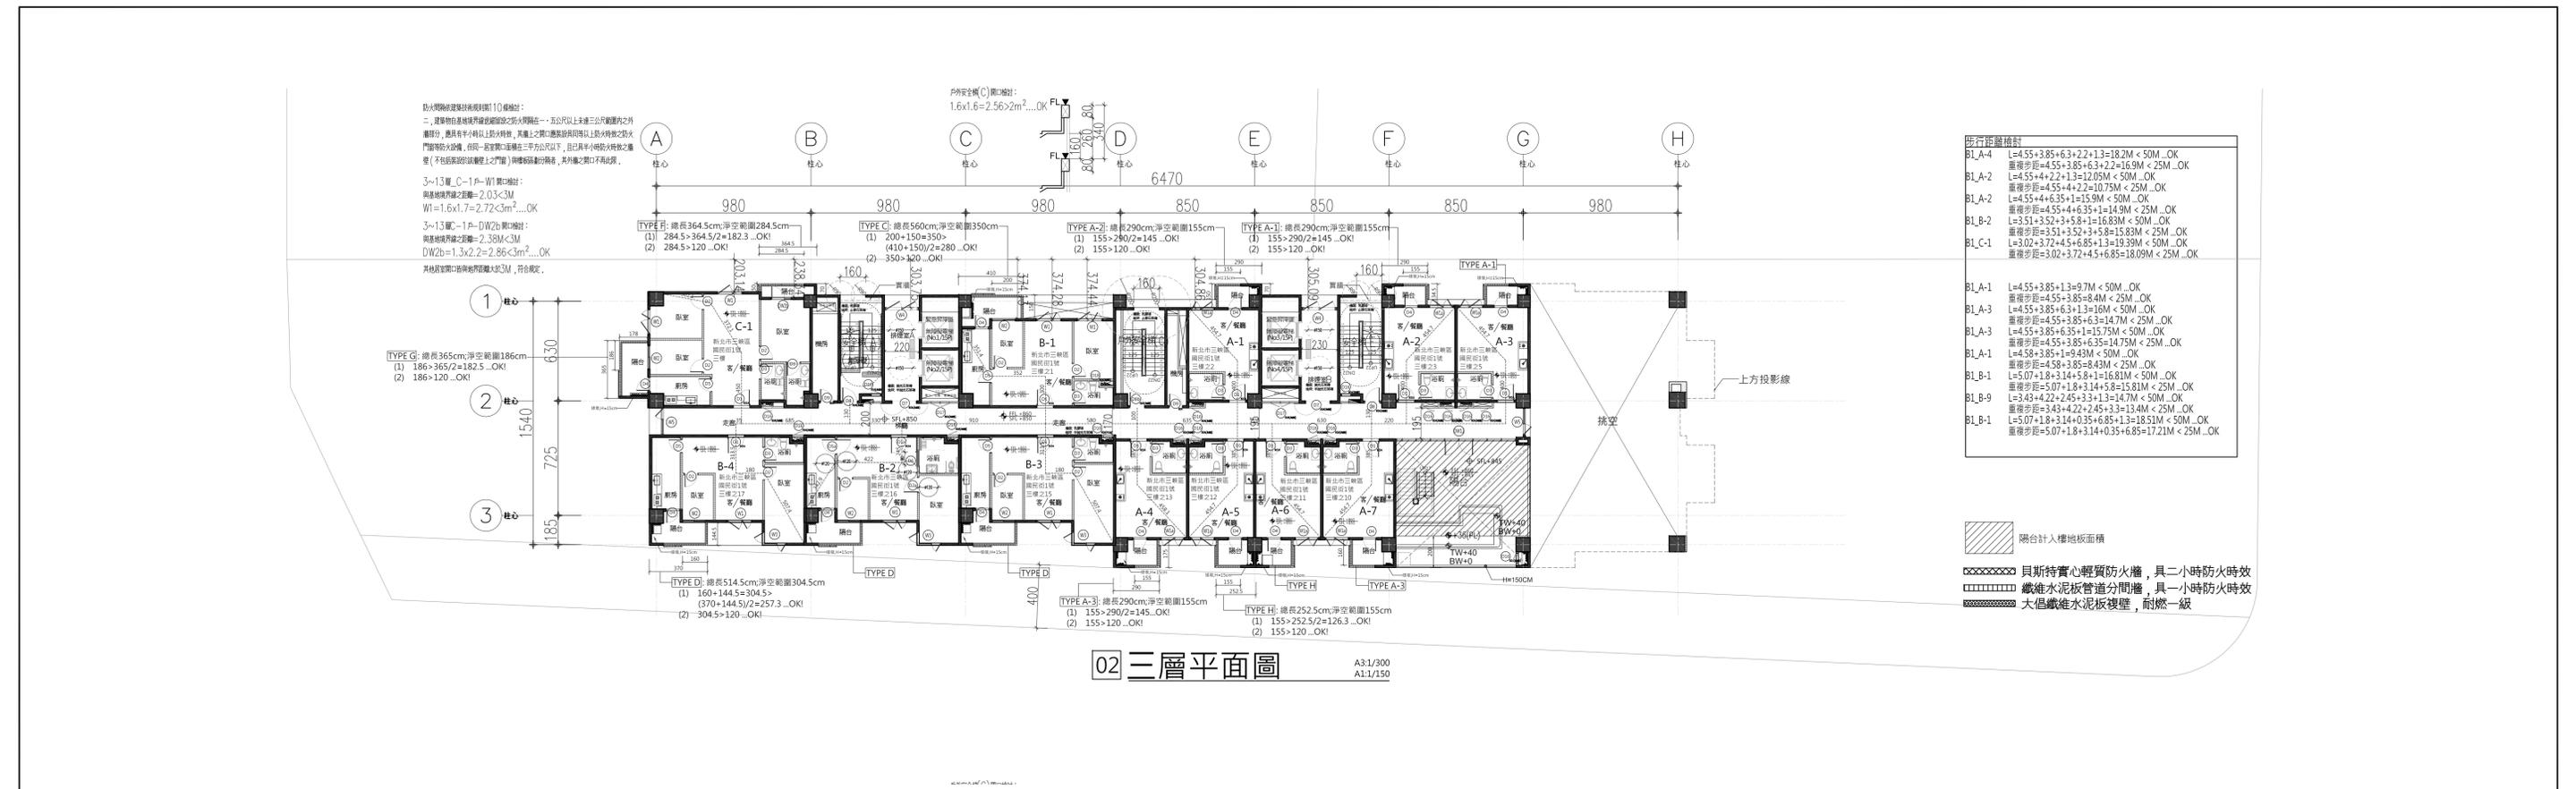


02 三層平面圖 A3:1/300 A1:1/150

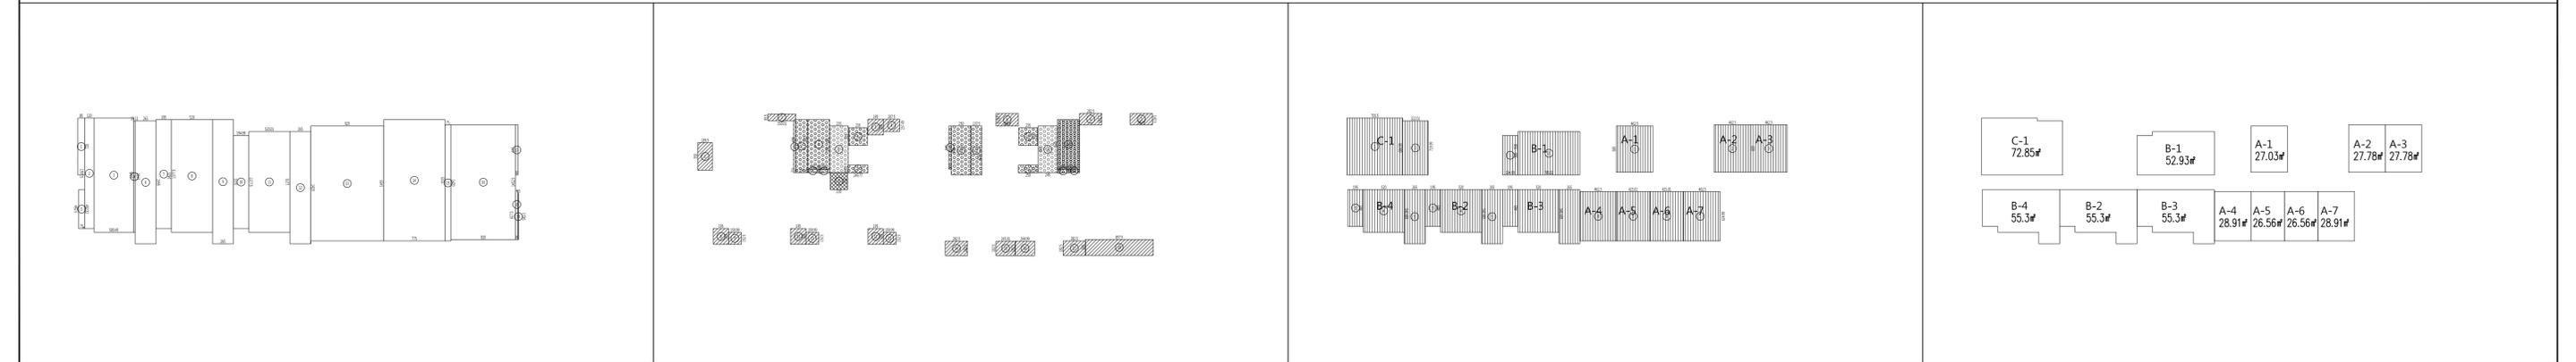

1 三層平面圖 A1:S=1/200

<p>2 樓地板面積計算 A1:S=1/400</p> <p>一、樓地板面積 800.2m²</p> <p>二、陽台面積檢討 84.58m²</p> <p>三、梯廳面積檢討 4.73m²</p> <p>四、陽台加梯廳面積檢討 800.2m²+4.73m²+84.58m²<800.2m²×15%+120.03m²</p> <p>五、15%免計容積計算 118.91m²</p> <p>六、實設當窗面積計算 681.12m²</p> <p>樓地板面積-梯廳-15%免計容積+回計面積 800.2-4.73-118.91+4.56=681.12m²</p>	<p>3 容積檢討 A1:S=1/400</p> <p>七、居室面積計算 482.71m²</p> <p>一房型 A-1-7 1. 5.85x4.62=27.03 B1_A-4=7x28.91m² 2. 4.63x6=27.78 B1_A-7=28.91m² 3. 6x4.63=27.78 B1_A-5=6x26.56m²</p> <p>二房型 B-1-4 1. 5x1.95=9.75 B1_B-1=5x19.5m² 2. 7.85x5.5=43.18 B1_B-2=5x19.5m² 3. 1.95x4.65=9.07 B1_B-3=5x19.5m² 4. 5.25x4=21.00 B1_B-4=5x19.5m² 5. 6.85x2.65=18.15 B1_B-5=5x19.5m²</p> <p>三房型 C-1 1. 7.05x7.2=50.76 B1_C-1=7.05x7.2m² 2. 6.85x3.22=22.09 B1_C-2=6.85x3.22m²</p> <p>合計=72.85m²</p> <p>居室面積合計: 27.03+27.78x2+28.91x2+26.56x2+52.93+55.3x4 +72.85=482.71m²</p>	<p>4 居室面積檢討 A1:S=1/400</p> <p>八、防火區劃面積檢討 28.33m²</p> <p>一房型 B1_A-1=27.03m²<1500m²...OK B1_A-6=26.56m²<1500m²...OK B1_A-2=27.78m²<1500m²...OK B1_A-7=28.91m²<1500m²...OK B1_A-3=27.78m²<1500m²...OK B1_A-5=26.56m²<1500m²...OK B1_A-4=28.91m²<1500m²..</p> <p>十、排煙室面積檢討 28.33m²</p> <p>排煙室A 1. 2.35x5.9=13.87</p> <p>排煙室B 1. 2.45x5.9=14.46</p>	<p>5 防火區劃檢討 A1:S=1/400</p> <p>九、陽台檢討 A1:S=1/300</p> <p>TYPE A 柱心 總長290cm;淨空範圍155cm (1) 155>290/2=145...OK! (2) 155>120...OK!</p> <p>TYPE B 柱心 總長247.5cm;淨空範圍150cm (1) 150>247.5/2=123.8...OK! (2) 150>120...OK!</p> <p>TYPE C 柱心 總長560cm;淨空範圍350cm (1) 200+150=350>(410+150)/2=280...OK! (2) 350>120...OK!</p> <p>TYPE D 柱心 總長514.5cm;淨空範圍304.5cm (1) 160+144.5=304.5>(370+144.5)/2=257.3...OK! (2) 304.5>120...OK!</p> <p>TYPE E 柱心 總長337cm;淨空範圍284.5cm (1) 284.5>337/2=168.5...OK! (2) 284.5>120...OK!</p> <p>TYPE F 柱心 總長364.5cm;淨空範圍284.5cm (1) 284.5>364.5/2=182.3...OK! (2) 284.5>120...OK!</p> <p>TYPE G 柱心 總長365cm;淨空範圍186cm (1) 186>365/2=182.5...OK! (2) 186>120...OK!</p> <p>TYPE H 柱心 總長252.5cm;淨空範圍155cm (1) 155>252.5/2=126.3...OK! (2) 155>120...OK!</p>	<p>6 陽台檢討 A1:S=1/300</p> <p>7 排煙室檢討 A1:S=1/300</p> <p>排煙室檢討: W4=0.95*1.1*2=2.09#>2.09#(OK)</p>
---	--	--	--	---

版次	日期	備註	主辦機關	設計單位	工程名稱	109峽建字第00496號
			新北市城鄉發展局	陳章安聯合建築師事務所 地址: 台北市大安區敦化南路二段168號四樓 TEL: 02-2321-2686	三峽國光段(二期)青年社會住宅新建統包工程	竣工圖
				協理 結構 聯邦工程顧問股份有限公司 協理 機電 寶翔電機技師事務所	圖面名稱 三層平面圖 統包團隊 皇昌營造股份有限公司 帆雲系統科技股份有限公司 陳章安聯合建築師事務所 大聯聯合建築師事務所	
				繪圖 周天基 校對 陳章安 設計 嚴歡宜 核准 陳章安	比例 SCALE (A1) 150 (A3) 300 業務號碼 JOB NO. A2007 圖號 DRAWING NO. A2-03 張數 SHEET NO. 16/49	

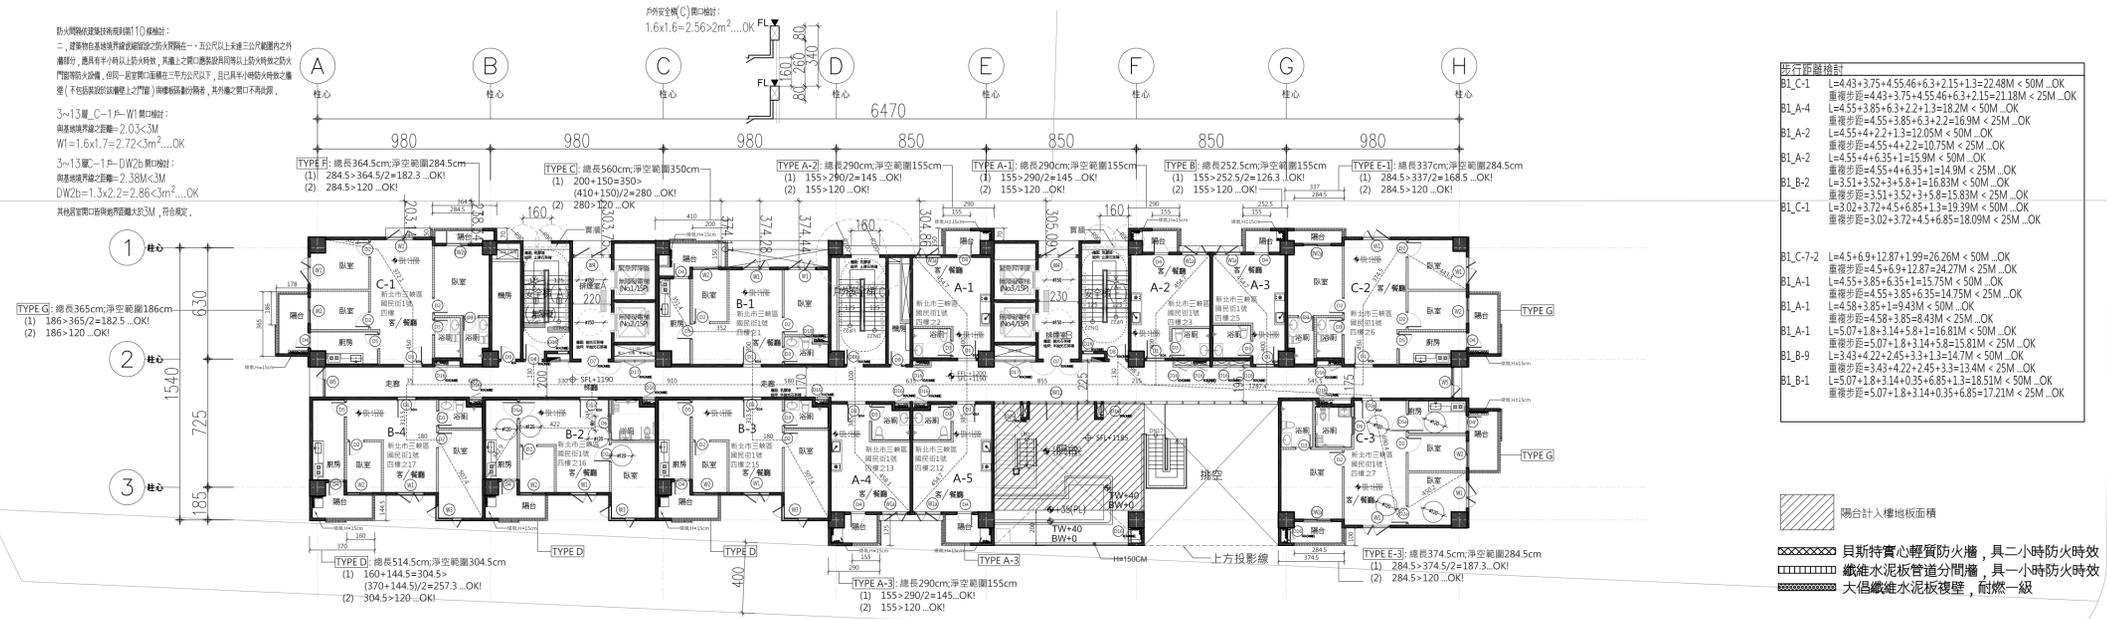





步行距離檢討

BL_C-1	L=4.43+3.75+4.55+46+6.3+2.15+1.3=22.48M < 50M...OK 重復步距=4.43+3.75+4.55+46+6.3+2.15=21.18M < 25M...OK
BL_A-4	L=4.55+3.85+6.3+2.2+1.3=18.2M < 50M...OK 重復步距=4.55+3.85+6.3+2.2=16.9M < 25M...OK
BL_A-2	L=4.55+4.2+1.3=12.05M < 50M...OK 重復步距=4.55+4.2+1.3=10.75M < 25M...OK
BL_B-2	L=3.51+3.52+3+5.8=16.83M < 50M...OK 重復步距=3.51+3.52+3+5.8=15.83M < 25M...OK
BL_C-1	L=3.02+3.72+4.5+6.85+1.3=19.39M < 50M...OK 重復步距=3.02+3.72+4.5+6.85=18.09M < 25M...OK
BL_C-7-2	L=4.5+6.9+12.87+1.99=26.26M < 50M...OK 重復步距=4.5+6.9+12.87=24.27M < 25M...OK
BL_A-1	L=4.55+3.85+6.35+1.15=15.75M < 50M...OK 重復步距=4.55+3.85+6.35=14.75M < 25M...OK
BL_A-1	L=4.58+3.85+1.1=9.43M < 50M...OK 重復步距=4.58+3.85=8.43M < 25M...OK
BL_A-1	L=5.07+1.8+3.14+5.8=15.81M < 50M...OK 重復步距=5.07+1.8+3.14+5.8=15.81M < 25M...OK
BL_B-9	L=3.43+4.22+2.45+3.3+1.3=14.7M < 50M...OK 重復步距=3.43+4.22+2.45+3.3=13.4M < 25M...OK
BL_B-1	L=5.07+1.8+3.14+0.35+6.85+1.3=18.51M < 50M...OK 重復步距=5.07+1.8+3.14+0.35+6.85=17.21M < 25M...OK

- 陽台計入樓地板面積
- 貝斯特齊心輕質防火牆，具二小時防火時效
- 鐵維水泥板管分間牆，具一小時防火時效
- 大樑鐵維水泥板複壁，耐燃一級

01 四層平面圖 A3:1/300 A1:1/150

1 四層平面圖 A1:S=1/200

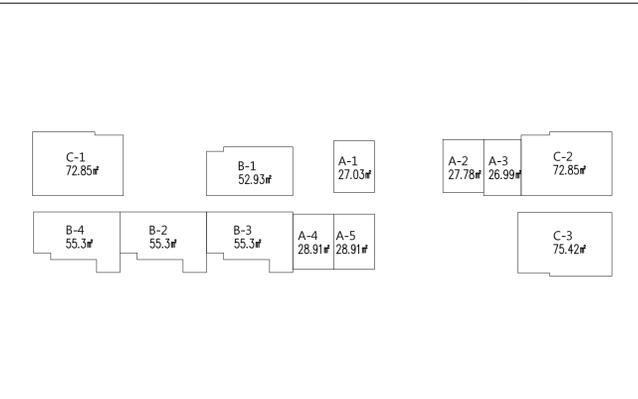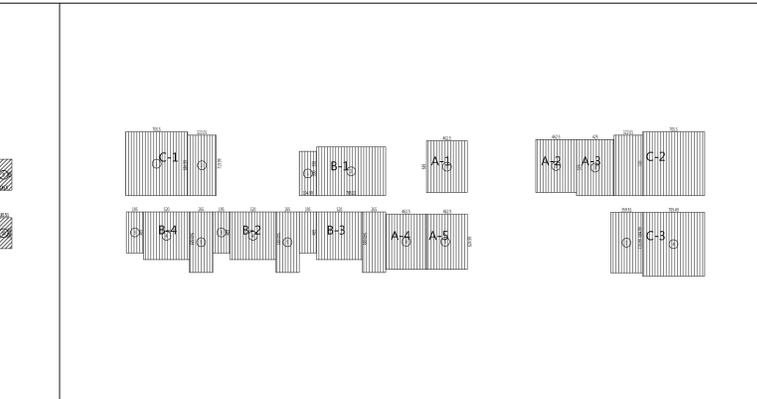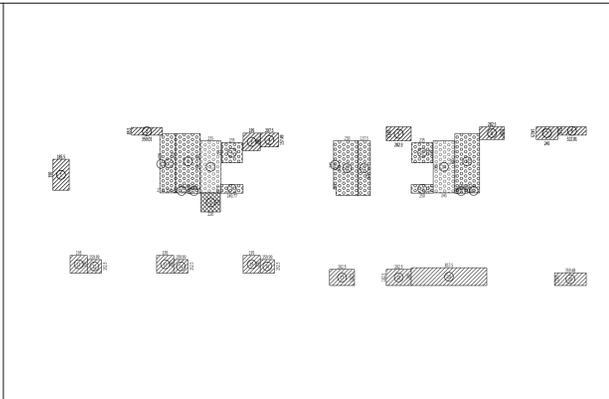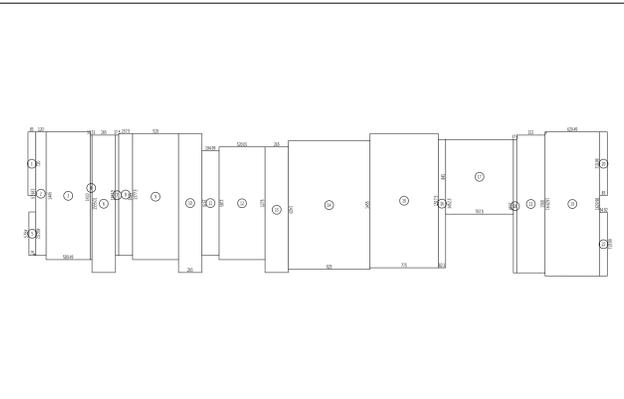

2 樓地板面積計算 A1:S=1/400

3 容積檢討 A1:S=1/400

4 居室面積檢討 A1:S=1/400

5 防火區劃檢討 A1:S=1/400

一、樓地板面積 910.71m²

1.	0.8572=6.12
2.	13.9812=16.78
3.	14.4545=72.25
4.	0.2434=12.82
5.	4.931493=75.2=3.7
6.	15.55265=41.21
7.	0.371162=5.04
8.	1.581177=21.76
9.	14.2562=74.1
10.	15.7265=41.61
11.	1.951185=23.11
12.	5.2x12.75=66.3
13.	2.65142=37.63
14.	14.55925=134.59
15.	15.1177=117.57
16.	0.831452=12.05
17.	7.68145=64.9
18.	15.1037=5.59
19.	(16.3+16.3)x6.22=101.06
20.	0.8572=6.12
21.	3.22156=50.23
22.	0.8572=6.12

合計=910.71m²

二、陽台面積檢討 96.19m²

三、梯廳面積檢討 4.73m²

四、陽台加梯廳面積檢討 910.71+4.73+96.80m²<910.71m² x 15%=136.61m²

五、15%免計容積計算 118.91m²

六、實設當量容積計算 792.19m²

樓地板面積-樓層-15%免計容積+合計面積 910.71-4.73-118.91+5.12=792.19m²

七、居室面積計算 579.56m²

一房型 A-1-7

1. 5.85x4.62=27.03
BL_A-1=27.03m²

2. 4.63x6=27.78
BL_A-2=27.78m²

3. 6.35x4.25=26.99
BL_A-3=26.99m²

二房型 B-1-4

1. 5x1.95=9.75
BL_B-1=9.75m²

2. 7.85x5.5=43.18
BL_B-2=43.18m²

3. 1.95x4.65=9.07
BL_B-3=9.07m²

4. 5.2x5.4=28.08
BL_B-4=28.08m²

5. 6.85x2.65=18.15
BL_B-5=18.15m²

三房型 C-1-3

1. 7.05x7.2=50.76
BL_C-1=50.76m²

2. 6.85x3.22=22.09
BL_C-2=22.09m²

3. 3.6x6.85=24.66
BL_C-3=24.66m²



八、防火區劃面積檢討

九、樓梯設置及寬度檢討

十、排煙室面積檢討 28.33m²

排煙室A 1. 2.35x9=21.15


排煙室B 1. 2.45x9=22.05

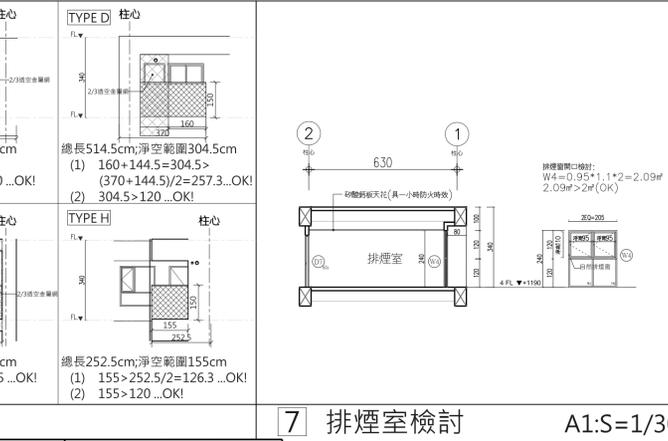

6 陽台檢討 A1:S=1/300

7 排煙室檢討 A1:S=1/300

版次	日期	備註	主辦機關	設計單位	工程名稱	109峽建字第00496號
			新北市城鄉發展局	陳章安聯合建築師事務所	三峽國光段(二期)青年社會住宅新建統包工程	
				協理 結構 聯邦工程顧問股份有限公司	圖面名稱	四層平面圖
				機電 寶翔電機技師事務所	統包團隊	皇昌營造股份有限公司 帆雲系統科技股份有限公司 陳章安聯合建築師事務所 大聯合建築師事務所
				繪圖 周天基	業務號碼	A2007
				校對 陳章安	圖號	A2-04
				設計 嚴啟宜	張數	17/49
				核准 陳章安	比例	(A1) 200 (A3) 400
					單位	cm

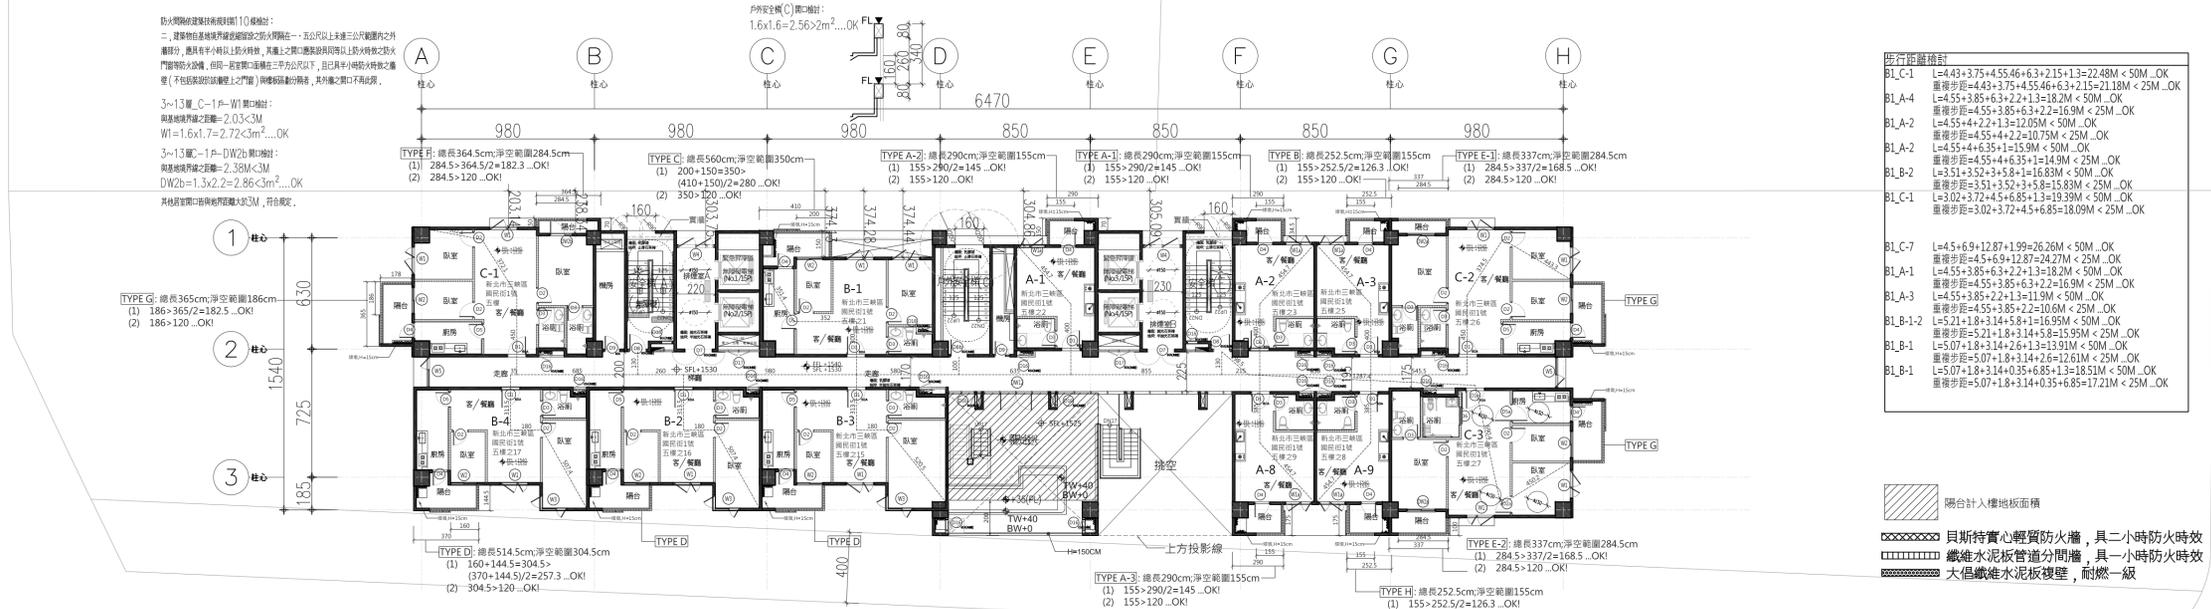


02 五層平面圖

步行距離檢討

BL_C-1	L=4.43+3.75+4.55+6.3+2.15+1.3=22.48M < 50M...OK 重復步距=4.43+3.75+4.55+6.3+2.15=21.18M < 25M...OK
BL_A-4	L=4.55+3.85+6.3+2.2+1.3=18.2M < 50M...OK 重復步距=4.55+3.85+6.3+2.2=16.9M < 25M...OK
BL_A-2	L=4.55+4.2+1.3=12.05M < 50M...OK 重復步距=4.55+4.2+1.3=10.75M < 25M...OK
BL_C-1	L=3.02+3.72+4.5+6.85+1.3=19.39M < 50M...OK 重復步距=3.02+3.72+4.5+6.85=18.09M < 25M...OK
BL_C-7	L=4.5+6.9+12.87+1.99=26.26M < 50M...OK 重復步距=4.5+6.9+12.87=24.27M < 25M...OK
BL_A-1	L=4.55+3.85+6.3+2.2+1.3=18.2M < 50M...OK 重復步距=4.55+3.85+6.3+2.2=16.9M < 25M...OK

- 陽台計入樓地板面積
- 貝斯特實心輕質防火牆，具二小時防火時效
- 纖維水泥板管道分間牆，具一小時防火時效
- 大倡纖維水泥板複壁，耐燃一級


1 五層平面圖 A1:S=1/200

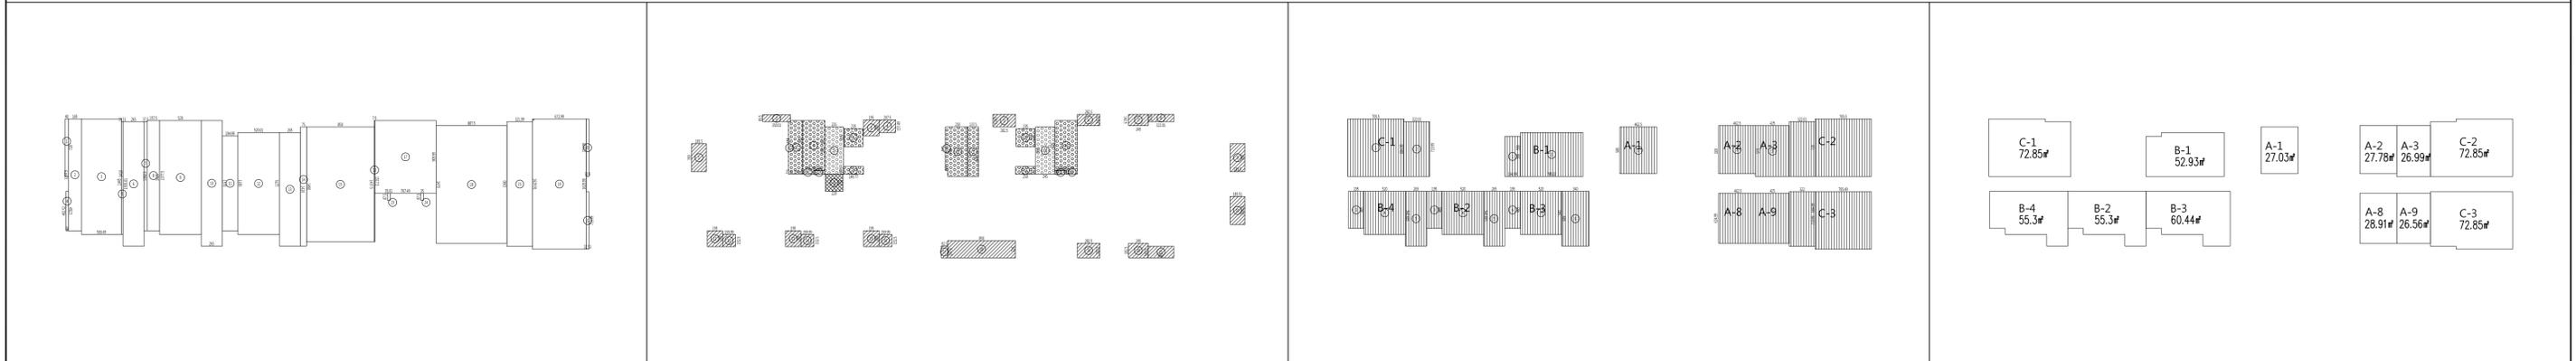

2 樓地板面積計算 A1:S=1/400 3 容積檢討 A1:S=1/400 4 居室面積檢討 A1:S=1/400 5 防火區劃檢討 A1:S=1/400

<p>一、樓地板面積 913.27m²</p> <table border="1"> <tr><td>1. 0.47x2=0.94</td><td>22. 7.2x0.33=2.38</td></tr> <tr><td>2. 13.98x1.65=23.07</td><td>23. 0.35x0.88=0.31</td></tr> <tr><td>3. 14.45x5=72.25</td><td>24. 0.35x0.87=0.31</td></tr> <tr><td>4. 4.93x4.93x0.3=1.28</td><td></td></tr> <tr><td>5. 0.2x1.1=0.22</td><td></td></tr> <tr><td>6. 15.55x2.65=41.21</td><td></td></tr> <tr><td>7. 0.37x1.62=0.60</td><td></td></tr> <tr><td>8. 1.58x13.77=21.76</td><td></td></tr> <tr><td>9. 14.25x2=28.50</td><td></td></tr> <tr><td>10. 15.7x2.65=41.61</td><td></td></tr> <tr><td>11. 1.95x2=3.90</td><td></td></tr> <tr><td>12. 5.2x12.75=66.30</td><td></td></tr> <tr><td>13. 2.65x14.2=37.63</td><td></td></tr> <tr><td>14. 0.75x14.9=11.18</td><td></td></tr> <tr><td>15. 8.5x14.38=122.23</td><td></td></tr> <tr><td>16. 0.08x15.18=1.21</td><td></td></tr> <tr><td>17. 9.1x7.67=69.80</td><td></td></tr> <tr><td>18. 14.78x8.8=130.54</td><td></td></tr> <tr><td>19. (16.3+16.3)x6.73/2=109.7</td><td></td></tr> <tr><td>20. 0.32x7.2=2.30</td><td></td></tr> <tr><td>21. 15.6x2.2=34.32</td><td></td></tr> </table> <p>合計=913.27m²</p>		1. 0.47x2=0.94	22. 7.2x0.33=2.38	2. 13.98x1.65=23.07	23. 0.35x0.88=0.31	3. 14.45x5=72.25	24. 0.35x0.87=0.31	4. 4.93x4.93x0.3=1.28		5. 0.2x1.1=0.22		6. 15.55x2.65=41.21		7. 0.37x1.62=0.60		8. 1.58x13.77=21.76		9. 14.25x2=28.50		10. 15.7x2.65=41.61		11. 1.95x2=3.90		12. 5.2x12.75=66.30		13. 2.65x14.2=37.63		14. 0.75x14.9=11.18		15. 8.5x14.38=122.23		16. 0.08x15.18=1.21		17. 9.1x7.67=69.80		18. 14.78x8.8=130.54		19. (16.3+16.3)x6.73/2=109.7		20. 0.32x7.2=2.30		21. 15.6x2.2=34.32		<p>二、陽台面積檢討 97.31m²</p> <table border="1"> <tr><td>1. 3.5x1.86=6.51</td><td>11. 1.95x2=3.90</td></tr> <tr><td>2. 3.5x0.85=2.98</td><td>12. 5.2x12.75=66.30</td></tr> <tr><td>3. 1.95x2=3.90</td><td>13. 2.65x14.2=37.63</td></tr> <tr><td>4. 1.57x2.07=3.25</td><td>14. 0.75x14.9=11.18</td></tr> <tr><td>5. 2.83x1.58=4.47</td><td>15. 8.5x14.38=122.23</td></tr> <tr><td>6. 2.83x1.42=4.02</td><td>16. 0.08x15.18=1.21</td></tr> <tr><td>7. 1.42x2.45=3.48</td><td>17. 9.1x7.67=69.80</td></tr> <tr><td>8. 3.22x0.93=2.99</td><td>18. 8.5x2.15=18.28</td></tr> <tr><td>9. 3.5x1.86=6.51</td><td>19. 2.82x1.82=5.13</td></tr> <tr><td>10. 1.86x3.5=6.51</td><td>20. 1.82x2.45=4.46</td></tr> <tr><td></td><td>21. 3.22x1.42=4.57</td></tr> </table> <p>合計=97.31m² 97.31m²×913.27×10%=91.33m² 97.31m²×91.33m²=5.98m²...合計容積</p>		1. 3.5x1.86=6.51	11. 1.95x2=3.90	2. 3.5x0.85=2.98	12. 5.2x12.75=66.30	3. 1.95x2=3.90	13. 2.65x14.2=37.63	4. 1.57x2.07=3.25	14. 0.75x14.9=11.18	5. 2.83x1.58=4.47	15. 8.5x14.38=122.23	6. 2.83x1.42=4.02	16. 0.08x15.18=1.21	7. 1.42x2.45=3.48	17. 9.1x7.67=69.80	8. 3.22x0.93=2.99	18. 8.5x2.15=18.28	9. 3.5x1.86=6.51	19. 2.82x1.82=5.13	10. 1.86x3.5=6.51	20. 1.82x2.45=4.46		21. 3.22x1.42=4.57	<p>三、陽台面積檢討 4.73m²</p> <table border="1"> <tr><td>1. 2.2x2.15=4.73</td></tr> </table> <p>合計=4.73m² 4.73m²×913.27×10%=91.33m²...OK</p> <p>四、陽台加層面積檢討</p> <p>91.33m²+4.73m²+96.06m²<913.27m²×15%=136.99m²</p> <p>五、15%免計容積計算 118.91m²</p> <p>梯間、排煙室、緊急升降梯、機房</p> <table border="1"> <tr><td>1. 6.55x0.78=1.83</td><td>11. 1.37x6.2=8.49</td></tr> <tr><td>2. 6.7x1.5=10.05</td><td>12. 2.35x2.25=5.29</td></tr> <tr><td>3. 6.25x2.8=17.50</td><td>13. 0.97x2.5=2.43</td></tr> <tr><td>4. 1.35x0.45=0.61</td><td>14. 2.45x5.9=14.46</td></tr> <tr><td>5. 5.9x2.35=13.87</td><td>15. 0.48x1.45=0.69</td></tr> <tr><td>6. 2.25x2.35=5.29</td><td>16. 2.86x2.25=6.44</td></tr> <tr><td>7. 0.47x1.45=0.68</td><td>17. 0.45x1.35=0.61</td></tr> <tr><td>8. 2.5x0.98=2.45</td><td></td></tr> <tr><td>9. 0.35x4.5=1.58</td><td></td></tr> <tr><td>10. 6.2x2.5=15.50</td><td></td></tr> </table> <p>合計=118.91m²</p> <p>六、實設當量容積計算 795.61m²</p> <p>樓地板面積-陽台-15%免計容積+合計容積 913.27-4.73-118.91+5.98=795.61m²</p>		1. 2.2x2.15=4.73	1. 6.55x0.78=1.83	11. 1.37x6.2=8.49	2. 6.7x1.5=10.05	12. 2.35x2.25=5.29	3. 6.25x2.8=17.50	13. 0.97x2.5=2.43	4. 1.35x0.45=0.61	14. 2.45x5.9=14.46	5. 5.9x2.35=13.87	15. 0.48x1.45=0.69	6. 2.25x2.35=5.29	16. 2.86x2.25=6.44	7. 0.47x1.45=0.68	17. 0.45x1.35=0.61	8. 2.5x0.98=2.45		9. 0.35x4.5=1.58		10. 6.2x2.5=15.50		<p>七、居室面積計算 575.49m²</p> <p>一房型 A-1-3、8-9</p> <table border="1"> <tr><td>1. 5.85x4.62=27.03</td><td>8. 4.62x6.25=28.91</td></tr> <tr><td>81_A-1=27.03m²</td><td>81_A-8=28.91m²</td></tr> <tr><td>4.62x6.25=28.91</td><td>9. 4.25x6.25=26.56</td></tr> <tr><td>81_A-2=28.91m²</td><td>81_A-9=26.56m²</td></tr> <tr><td>6.35x4.25=26.99</td><td></td></tr> <tr><td>81_A-3=26.99m²</td><td></td></tr> </table> <p>二房型 B-1-4</p> <table border="1"> <tr><td>1. 5x1.95=9.75</td><td>6. 1.95x4.65=9.07</td></tr> <tr><td>2. 7.85x5.5=43.18</td><td>7. 5.2x5.4=28.08</td></tr> <tr><td>81_B-1=43.18m²</td><td>8. 6.85x3.4=23.29</td></tr> <tr><td>3. 1.95x4.65=9.07</td><td>81_B-5=23.29m²</td></tr> <tr><td>4. 5.2x5.4=28.08</td><td></td></tr> <tr><td>5. 6.85x2.65=18.15</td><td>81_B-2=4.55x3m²</td></tr> </table> <p>三房型 C-1-3</p> <table border="1"> <tr><td>1. 7.05x7.2=50.76</td></tr> <tr><td>2. 6.85x3.22=22.09</td></tr> <tr><td>81_C-1=50.76m²</td></tr> <tr><td>81_C-3=72.85m²</td></tr> </table> <p>居室面積合計： 27.03+27.78+26.99+28.91+26.56+52.93+55.3x2+60.44 +72.85x3=575.49m²</p>		1. 5.85x4.62=27.03	8. 4.62x6.25=28.91	81_A-1=27.03m ²	81_A-8=28.91m ²	4.62x6.25=28.91	9. 4.25x6.25=26.56	81_A-2=28.4=28.08		5. 6.85x2.65=18.15	81_B-2=4.55x3m ²	1. 7.05x7.2=50.76	2. 6.85x3.22=22.09	81_C-1=50.76m ²	81_C-3=72.85m ²	<p>八、防火區劃面積檢討</p> <p>一房型</p> <table border="1"> <tr><td>81_A-1=27.03m²<1500m²...OK</td></tr> <tr><td>81_A-2=27.78m²<1500m²...OK</td></tr> <tr><td>81_A-3=26.99m²<1500m²...OK</td></tr> <tr><td>81_A-8=28.91m²<1500m²...OK</td></tr> <tr><td>81_A-9=26.56m²<1500m²...OK</td></tr> </table> <p>二房型</p> <table border="1"> <tr><td>81_B-1=52.93m²<1500m²...OK</td></tr> <tr><td>81_B-2=55.3m²<1500m²...OK</td></tr> <tr><td>81_B-3=60.44m²<1500m²...OK</td></tr> <tr><td>81_B-4=55.3m²<1500m²...OK</td></tr> </table> <p>三房型</p> <table border="1"> <tr><td>81_C-1=72.85m²<1500m²...OK</td></tr> <tr><td>81_C-3=72.85m²<1500m²...OK</td></tr> </table> <p>九、樓梯設置及寬度檢討</p> <p>樓梯技術規則 第三十三條 (樓梯之梯段) 樓梯梯段及平臺之寬度，梯段之尺寸，應如下列規定： 梯段之寬度：樓梯之寬度應自梯段之兩側扶手中心線起算，且不得小於下列規定： 1. 200公分以下 20公分以上 24公分以上 2. 200公分以上 20公分以上 24公分以上</p> <p>本案樓梯</p> <table border="1"> <tr><th>樓梯及平臺寬度</th><th>梯段尺寸</th><th>梯段尺寸</th></tr> <tr><td>200公分以上</td><td>20公分以上</td><td>24公分以上</td></tr> </table> <p>十、排煙室面積檢討 28.33m²</p> <p>排煙室A 1. 2.35x5.9=13.87</p> <p>排煙室B 1. 2.45x5.9=14.46</p>		81_A-1=27.03m ² <1500m ² ...OK	81_A-2=27.78m ² <1500m ² ...OK	81_A-3=26.99m ² <1500m ² ...OK	81_A-8=28.91m ² <1500m ² ...OK	81_A-9=26.56m ² <1500m ² ...OK	81_B-1=52.93m ² <1500m ² ...OK	81_B-2=55.3m ² <1500m ² ...OK	81_B-3=60.44m ² <1500m ² ...OK	81_B-4=55.3m ² <1500m ² ...OK	81_C-1=72.85m ² <1500m ² ...OK	81_C-3=72.85m ² <1500m ² ...OK	樓梯及平臺寬度	梯段尺寸	梯段尺寸	200公分以上	20公分以上	24公分以上	<p>九、陽台檢討 A1:S=1/300</p> <table border="1"> <tr> <th>TYPE A</th> <th>TYPE B</th> <th>TYPE C</th> <th>TYPE D</th> </tr> <tr> <td> <p>總長290cm;淨空範圍155cm</p> <p>(1) 155>290/2=145...OK!</p> <p>(2) 155>120...OK!</p> </td> <td> <p>總長247.5cm;淨空範圍150cm</p> <p>(1) 150>247.5/2=123.8...OK!</p> <p>(2) 150>120...OK!</p> </td> <td> <p>總長560cm;淨空範圍350cm</p> <p>(1) 200+150=350>(410+150)/2=280...OK!</p> <p>(2) 350>120...OK!</p> </td> <td> <p>總長514.5cm;淨空範圍304.5cm</p> <p>(1) 160+144.5=304.5>(370+144.5)/2=257.3...OK!</p> <p>(2) 304.5>120...OK!</p> </td> </tr> <tr> <th>TYPE E</th> <th>TYPE F</th> <th>TYPE G</th> <th>TYPE H</th> </tr> <tr> <td> <p>總長337cm;淨空範圍284.5cm</p> <p>(1) 284.5>337/2=168.5...OK!</p> <p>(2) 284.5>120...OK!</p> </td> <td> <p>總長364.5cm;淨空範圍284.5cm</p> <p>(1) 284.5>364.5/2=182.3...OK!</p> <p>(2) 284.5>120...OK!</p> </td> <td> <p>總長365cm;淨空範圍186cm</p> <p>(1) 186>365/2=182.5...OK!</p> <p>(2) 186>120...OK!</p> </td> <td> <p>總長252.5cm;淨空範圍155cm</p> <p>(1) 155>252.5/2=126.3...OK!</p> <p>(2) 155>120...OK!</p> </td> </tr> </table>		TYPE A	TYPE B	TYPE C	TYPE D	<p>總長290cm;淨空範圍155cm</p> <p>(1) 155>290/2=145...OK!</p> <p>(2) 155>120...OK!</p>	<p>總長247.5cm;淨空範圍150cm</p> <p>(1) 150>247.5/2=123.8...OK!</p> <p>(2) 150>120...OK!</p>	<p>總長560cm;淨空範圍350cm</p> <p>(1) 200+150=350>(410+150)/2=280...OK!</p> <p>(2) 350>120...OK!</p>	<p>總長514.5cm;淨空範圍304.5cm</p> <p>(1) 160+144.5=304.5>(370+144.5)/2=257.3...OK!</p> <p>(2) 304.5>120...OK!</p>	TYPE E	TYPE F	TYPE G	TYPE H	<p>總長337cm;淨空範圍284.5cm</p> <p>(1) 284.5>337/2=168.5...OK!</p> <p>(2) 284.5>120...OK!</p>	<p>總長364.5cm;淨空範圍284.5cm</p> <p>(1) 284.5>364.5/2=182.3...OK!</p> <p>(2) 284.5>120...OK!</p>	<p>總長365cm;淨空範圍186cm</p> <p>(1) 186>365/2=182.5...OK!</p> <p>(2) 186>120...OK!</p>	<p>總長252.5cm;淨空範圍155cm</p> <p>(1) 155>252.5/2=126.3...OK!</p> <p>(2) 155>120...OK!</p>	<p>七、排煙室檢討 A1:S=1/300</p> <p>排煙室檢核：</p> <p>W=0.35x1.1x2=2.09m² 2.09m²>2m²(OK)</p>	
81_A-1=27.03m ²	81_A-8=28.91m ²	
4.62x6.25=28.91	9. 4.25x6.25=26.56	
81_A-2=28.91m ²	81_A-9=26.56m ²	
6.35x4.25=26.99	
81_A-3=26.99m ²	
1. 5x1.95=9.75	6. 1.95x4.65=9.07	
2. 7.85x5.5=43.18	7. 5.2x5.4=28.08	
81_B-1=43.18m ²	8. 6.85x3.4=23.29	
3. 1.95x4.65=9.07	81_B-5=23.29m ²	
4. 5.2x5.4=28.08	
5. 6.85x2.65=18.15	81_B-2=4.55x3m ²	
1. 7.05x7.2=50.76	
2. 6.85x3.22=22.09	
81_C-1=50.76m ²	
81_C-3=72.85m ²	
81_A-1=27.03m ² <1500m ² ...OK	
81_A-2=27.78m ² <1500m ² ...OK	
81_A-3=26.99m ² <1500m ² ...OK	
81_A-8=28.91m ² <1500m ² ...OK	
81_A-9=26.56m ² <1500m ² ...OK	
81_B-1=52.93m ² <1500m ² ...OK	
81_B-2=55.3m ² <1500m ² ...OK	
81_B-3=60.44m ² <1500m ² ...OK	
81_B-4=55.3m ² <1500m ² ...OK	
81_C-1=72.85m ² <1500m ² ...OK	
81_C-3=72.85m ² <1500m ² ...OK	
樓梯及平臺寬度	梯段尺寸	梯段尺寸	
200公分以上	20公分以上	24公分以上	
TYPE A	TYPE B	TYPE C	TYPE D	
<p>總長290cm;淨空範圍155cm</p> <p>(1) 155>290/2=145...OK!</p> <p>(2) 155>120...OK!</p>	<p>總長247.5cm;淨空範圍150cm</p> <p>(1) 150>247.5/2=123.8...OK!</p> <p>(2) 150>120...OK!</p>	<p>總長560cm;淨空範圍350cm</p> <p>(1) 200+150=350>(410+150)/2=280...OK!</p> <p>(2) 350>120...OK!</p>	<p>總長514.5cm;淨空範圍304.5cm</p> <p>(1) 160+144.5=304.5>(370+144.5)/2=257.3...OK!</p> <p>(2) 304.5>120...OK!</p>	
TYPE E	TYPE F	TYPE G	TYPE H	
<p>總長337cm;淨空範圍284.5cm</p> <p>(1) 284.5>337/2=168.5...OK!</p> <p>(2) 284.5>120...OK!</p>	<p>總長364.5cm;淨空範圍284.5cm</p> <p>(1) 284.5>364.5/2=182.3...OK!</p> <p>(2) 284.5>120...OK!</p>	<p>總長365cm;淨空範圍186cm</p> <p>(1) 186>365/2=182.5...OK!</p> <p>(2) 186>120...OK!</p>	<p>總長252.5cm;淨空範圍155cm</p> <p>(1) 155>252.5/2=126.3...OK!</p> <p>(2) 155>120...OK!</p>	

版次	日期	備註	主辦機關	設計單位	工程名稱	109峽建字第00496號
			新北市城鄉發展局	陳章安聯合建築師事務所 地址：台北市大安區敦化南路二段168號四樓 TEL: 02-2321-2686	三峽國光段(二期)青年社會住宅新建統包工程	
				協力廠商 結構 聯邦工程顧問股份有限公司 機電 寶翔電機技師事務所	圖面名稱 五層平面圖	竣工圖
				繪圖 繪圖員 周天基 設計 嚴啟宜	統包團隊 皇昌營造股份有限公司 帆雲系統科技股份有限公司 陳章安聯合建築師事務所 大聯合建築師事務所	
				校對 校對員 陳章安 核准 陳章安	業務號碼 A2007	
				比例 SCALE (A1) 200 cm (A3) 400	圖號 DRAWING NO. A2-05	
				單位 UNIT	張數 SHEET NO. 18/49	

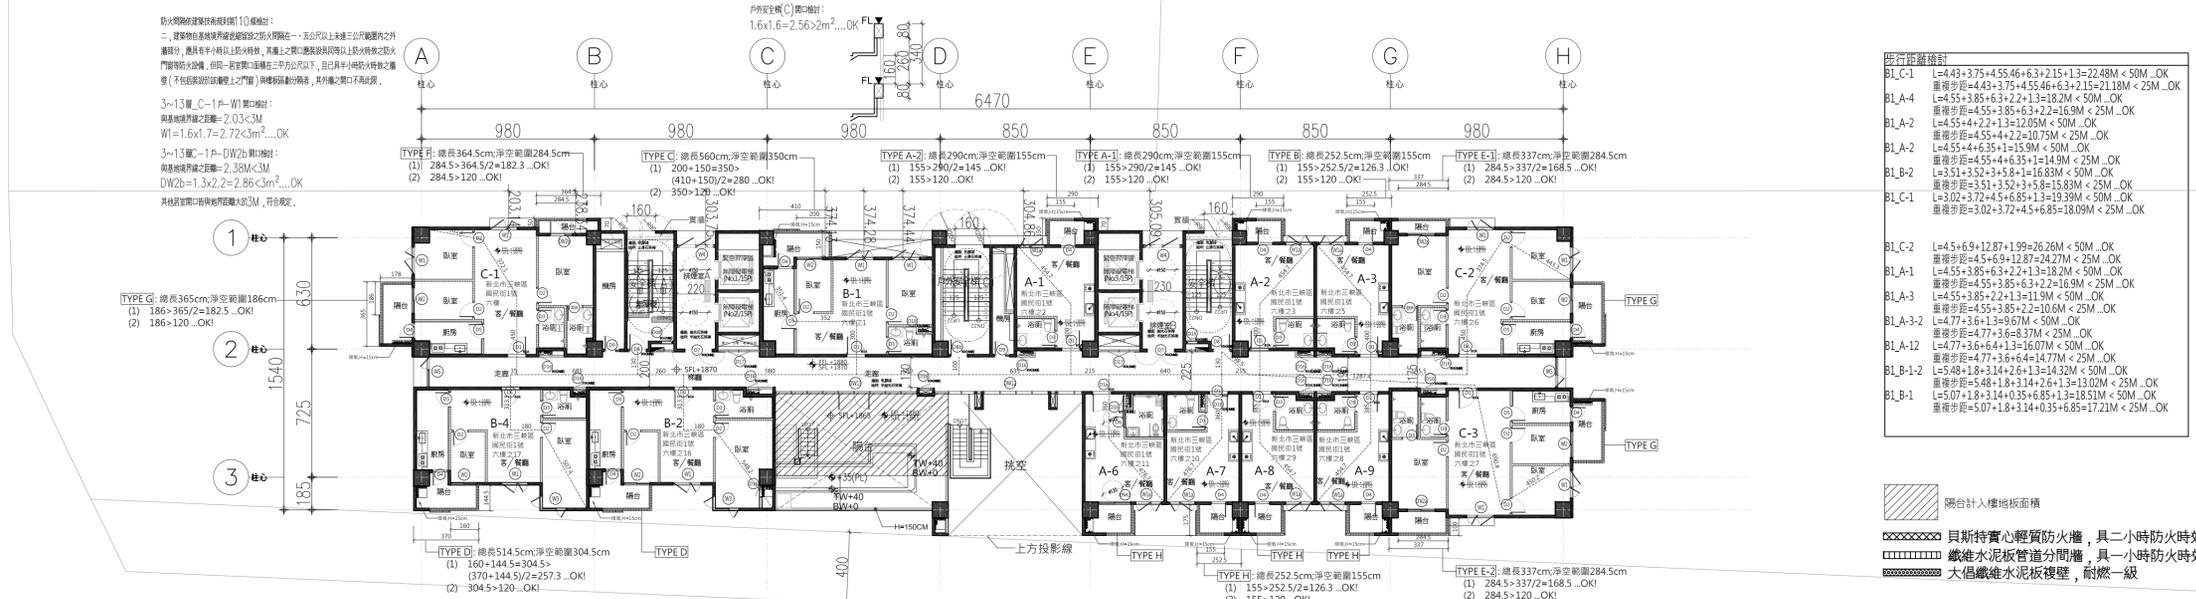


步行距離檢討

BL_C-1	L=4.43+3.75+4.55+6.3+2.15+1.3=22.48M < 50M...OK 重疊步距=4.43+3.75+4.55+6.3+2.15=21.18M < 25M...OK
BL_A-4	L=4.55+3.85+6.3+2.2+1.3=18.2M < 50M...OK 重疊步距=4.55+3.85+6.3+2.2=16.9M < 25M...OK
BL_A-2	L=4.55+4.2+1.3=12.05M < 50M...OK 重疊步距=4.55+4.2+1.3=10.75M < 25M...OK
BL_A-2	L=4.55+4.635+1.3=10.9M < 50M...OK 重疊步距=4.55+4.635+1.3=10.49M < 25M...OK
BL_B-2	L=3.51+3.52+3+5.8=16.83M < 50M...OK 重疊步距=3.51+3.52+3+5.8=16.83M < 25M...OK
BL_C-1	L=3.02+3.72+4.5+6.85+1.3=19.39M < 50M...OK 重疊步距=3.02+3.72+4.5+6.85=18.09M < 25M...OK
BL_C-2	L=4.5+6.9+12.87+1.99=26.26M < 50M...OK 重疊步距=4.5+6.9+12.87=24.27M < 25M...OK
BL_A-1	L=4.55+3.85+6.3+2.2+1.3=18.2M < 50M...OK 重疊步距=4.55+3.85+6.3+2.2=16.9M < 25M...OK
BL_A-3	L=4.55+3.85+2.2+1.3=11.9M < 50M...OK 重疊步距=4.55+3.85+2.2+1.3=11.9M < 25M...OK
BL_A-3-2	L=4.77+3.6+1.3=9.67M < 50M...OK 重疊步距=4.77+3.6+1.3=9.67M < 25M...OK
BL_A-12	L=4.77+3.6+6.4+1.3=16.07M < 50M...OK 重疊步距=4.77+3.6+6.4=14.77M < 25M...OK
BL_B-1-2	L=5.48+1.8+3.14+2.6+1.3=14.32M < 50M...OK 重疊步距=5.48+1.8+3.14+2.6=13.02M < 25M...OK
BL_B-1	L=5.07+1.8+3.14+0.35+6.85+1.3=18.51M < 50M...OK 重疊步距=5.07+1.8+3.14+0.35+6.85=17.21M < 25M...OK

陽台計入樓地板面積
 貝斯特實心輕質防火牆，具二小時防火時效
 鐵水泥泥板貫道分間牆，具一小時防火時效
 大倡纖維水泥板複壁，耐燃一級

01 六層平面圖 A31/300 A11/150


1 六層平面圖 A1:S=1/200

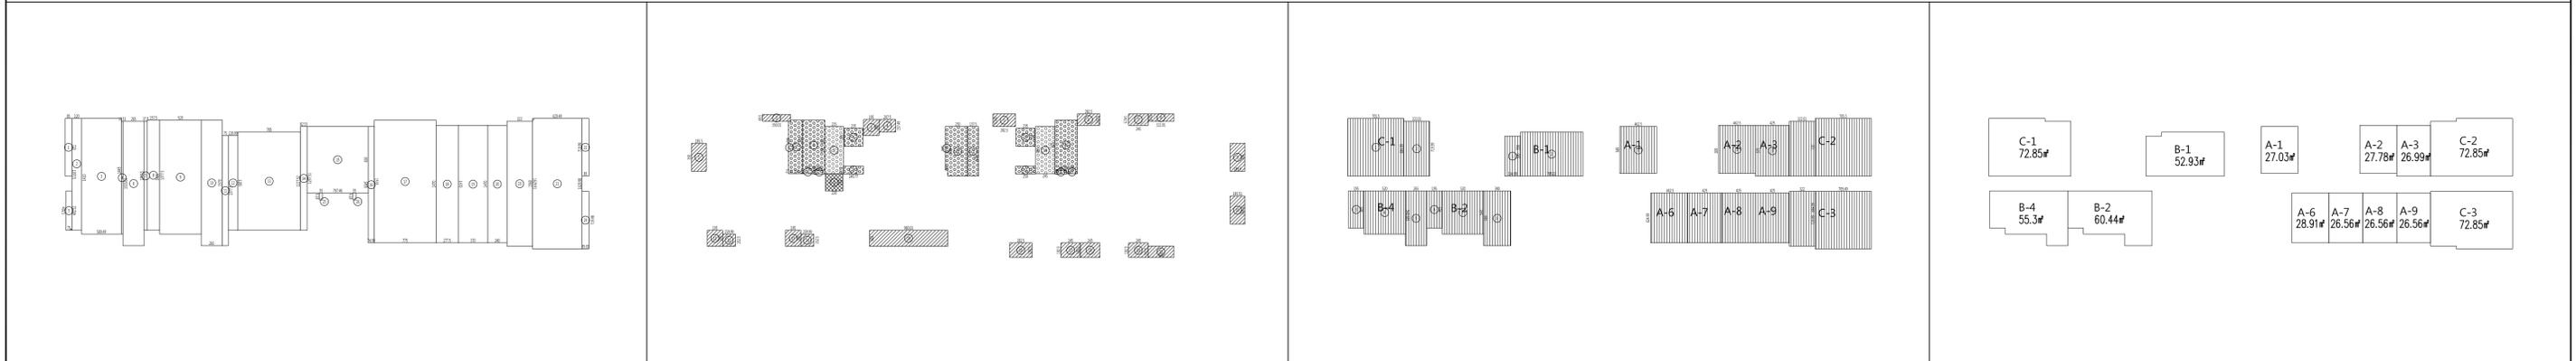

2 樓地板面積計算 A1:S=1/400 3 容積檢討 A1:S=1/400 4 居室面積檢討 A1:S=1/400 5 防火區劃檢討 A1:S=1/400

<p>一、樓地板面積 905.25m²</p> <ol style="list-style-type: none"> 0.85x7.2=6.12 13.98x12=167.76 14.45x7.2=104.04 0.2x1.1=0.22 (4.93+4.93)x0.75/2=3.7 15.55x2.65=41.21 0.37x13.62=5.04 1.58x13.77=21.76 14.25x2.7=38.48 15.7x2.65=41.61 0.75x13.78=10.34 1.2x11.35=13.62 7.85x12.28=96.64 0.83x12.98=10.77 8.3x7.67=63.66 0.75x14.55=10.91 17.75x15.35=118.96 2.78x14.7=40.87 3.7x14.7=54.39 2.4x14.7=35.28 (16.3+16.3)x6.2/2=101.06 0.85x7.2=6.12 <p>合計=905.25m²</p>	<p>二、陽台面積檢討 100.02m²</p> <ol style="list-style-type: none"> 3.5x1.86=6.51 3.5x0.85=2.98 1.95x2=3.9 1.57x0.07=0.25 2.83x1.58=4.47 2.83x1.42=4.02 1.42x2.45=3.48 3.22x0.93=2.99 3.5x1.86=6.51 1.86x3.5=6.51 1.95x2=3.9 1.53x1.6=2.45 1.95x2=3.9 1.52x1.6=2.43 2.9x8=19.6 2.83x1.82=5.15 1.82x2.45=4.46 1.82x2.45=4.46 3.7x14.7=54.39 2.4x14.7=35.28 3.22x1.42=4.57 <p>合計=100.02m²</p>	<p>三、梯廳面積檢討 4.73m²</p> <ol style="list-style-type: none"> 2.2x2.15=4.73 <p>合計=4.73m²</p> <p>四、陽台加梯廳面積檢討</p> <p>905.25m²+4.73m²+95.26m²+15%²=135.79m²</p>	<p>七、屋頂面積計算 577.61m²</p> <p>一房型 A-1-3-8-9</p> <ol style="list-style-type: none"> 5.85x4.62=27.03 4.63x6=27.78 6.35x4.25=26.99 6.35x4.25=26.99 5x1.95=9.75 7.85x5.5=43.18 5.2x5.4=28.08 1.95x4.65=9.07 6.85x3.4=23.29 1.95x4.65=9.07 8.1x8.4=68.4 <p>二房型 B-1-2-4</p> <ol style="list-style-type: none"> 5x1.95=9.75 7.85x5.5=43.18 5.2x5.4=28.08 1.95x4.65=9.07 6.85x2.65=18.15 8.1x8.4=68.4 <p>三房型 C-1-3</p> <ol style="list-style-type: none"> 7.05x7.2=50.76 6.85x2.2=22.09 6.2x2.5=15.5 <p>居室面積合計：27.03+27.78+26.99+28.91+52.56+26.56+26.56+26.56+9.75+43.18+28.08+9.07+23.29+9.07+68.4+9.75+43.18+28.08+9.07+18.15+68.4+50.76+22.09+15.5=577.61m²</p>	<p>八、防火區劃面積檢討</p> <p>一房型</p> <ol style="list-style-type: none"> BL_A-1=27.03m²<1500m²...OK BL_A-2=27.78m²<1500m²...OK BL_A-3=26.99m²<1500m²...OK BL_A-4=26.99m²<1500m²...OK BL_A-6=28.91m²<1500m²...OK BL_A-7=26.56m²<1500m²...OK BL_B-1=52.93m²<1500m²...OK BL_B-2=60.44m²<1500m²...OK BL_C-1=72.85m²<1500m²...OK BL_C-2=72.85m²<1500m²...OK <p>二房型</p> <ol style="list-style-type: none"> BL_B-1=52.93m²<1500m²...OK BL_B-2=60.44m²<1500m²...OK BL_C-1=72.85m²<1500m²...OK BL_C-2=72.85m²<1500m².33m²</p> <p>排煙室A 1. 2.35x9=13.87</p> <p>排煙室B 1. 2.45x9=14.46</p>	<p>6 陽台檢討 A1:S=1/300</p> <p>TYPE A 柱心 總長290cm;淨空範圍155cm (1) 155>290/2=145...OK! (2) 155>120...OK!</p> <p>TYPE B 柱心 總長247.5cm;淨空範圍150cm (1) 150>247.5/2=123.8...OK! (2) 150>120...OK!</p> <p>TYPE C 柱心 總長560cm;淨空範圍350cm (1) 200+150=350>(410+150)/2=280...OK! (2) 350>120...OK!</p> <p>TYPE D 柱心 總長514.5cm;淨空範圍304.5cm (1) 160+144.5=304.5>(370+144.5)/2=257.3...OK! (2) 304.5>120...OK!</p> <p>TYPE E 柱心 總長337cm;淨空範圍155cm (1) 155>337/2=168.5...OK! (2) 155>120...OK!</p> <p>TYPE F 柱心 總長364.5cm;淨空範圍186cm (1) 186>364.5/2=182.3...OK! (2) 186>120...OK!</p> <p>TYPE G 柱心 總長365cm;淨空範圍186cm (1) 186>365/2=182.5...OK! (2) 186>120...OK!</p> <p>TYPE H 柱心 總長252.5cm;淨空範圍155cm (1) 155>252.5/2=126.3...OK! (2) 155>120...OK!</p>	<p>7 排煙室檢討 A1:S=1/300</p> <p>排煙室</p> <p>排煙室</p> <p>排煙室</p>
---	--	--	---	---	---	---	--	--

<p>版次</p>	<p>日期</p>	<p>備註</p>	<p>主辦機關 新北市城鄉發展局</p>	<p>設計單位 陳章安聯合建築師事務所 地址：台北市大安區光復南路二段168號四樓 TEL: 02-2321-2686</p>	<p>工程名稱 三峽國光段(二期)青年社會住宅新建統包工程</p>	<p>圖面名稱 六層平面圖</p>	<p>109峽建字第00496號</p>
<p>協力廠商 結構 聯邦工程顧問股份有限公司 機電 寶翔電機技師事務所</p>	<p>圖面名稱 統包圖隊 皇昌營造股份有限公司 帆雲系統科技股份有限公司 陳章安聯合建築師事務所 大聯聯合建築師事務所</p>	<p>竣工圖</p>	<p>設計 繪圖 DRAWING BY 周天暮 設計 DESIGN BY 嚴歡宜</p>	<p>核對 CHECKED BY 陳章安 核准 APPROVED BY 陳章安</p>	<p>比例 SCALE (A1) 200 (A3) 400 單位 UNIT</p>	<p>業務號碼 JOB NO. A2007 圖號 DRAWING NO. A2-06 張數 SHEET NO. 19/49</p>	<p>竣工圖</p>

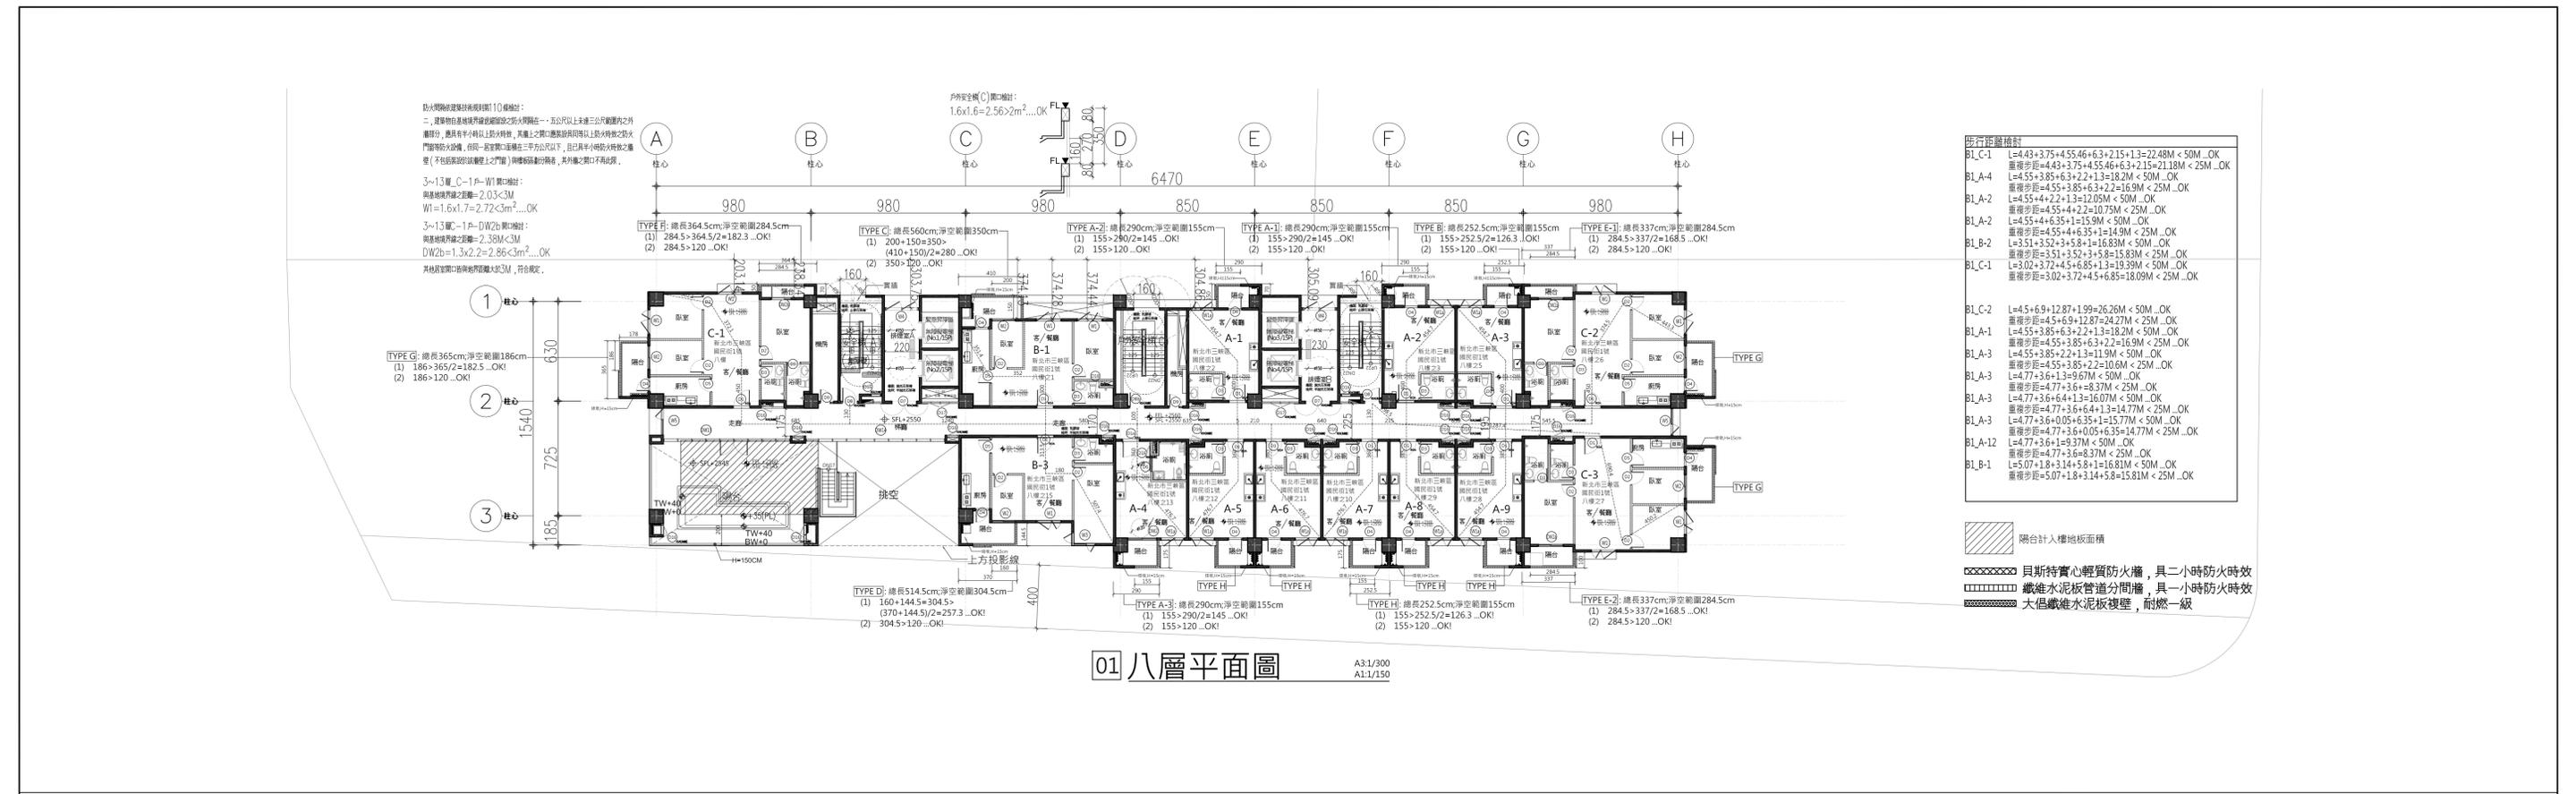


01 八層平面圖

步行距離檢討


BL_C-1	L=4.43+3.75+4.55+6.3+2.15+1.3=22.48M < 50M ...OK
BL_A-4	L=4.55+3.85+6.3+2.2+1.3=18.2M < 25M ...OK
BL_A-2	L=4.55+4.2+1.3=12.05M < 50M ...OK
BL_A-2	L=4.55+4.2+2.2=10.75M < 25M ...OK
BL_A-2	L=4.55+4.635+1.3=10.9M < 50M ...OK
BL_B-2	L=3.51+3.52+5.8+1.3=14.83M < 50M ...OK
BL_C-1	L=3.02+3.72+4.5+6.85+1.3=19.39M < 50M ...OK
BL_C-1	L=3.02+3.72+4.5+6.85=18.09M < 25M ...OK
BL_C-2	L=4.5+6.9+12.87+1.99=26.26M < 50M ...OK
BL_A-1	L=4.55+3.85+6.3+2.2+1.3=18.2M < 25M ...OK
BL_A-1	L=4.55+3.85+2.2+1.3=11.9M < 50M ...OK
BL_A-3	L=4.55+3.85+2.2=10.6M < 25M ...OK
BL_A-3	L=4.77+3.6+1.3=9.67M < 50M ...OK
BL_A-3	L=4.77+3.6+6.4+1.3=16.07M < 50M ...OK
BL_A-3	L=4.77+3.6+4+1.3=14.77M < 25M ...OK
BL_A-3	L=4.77+3.6+0.05+6.35+1.3=15.77M < 50M ...OK
BL_A-12	L=4.77+3.6+1.3=9.37M < 50M ...OK
BL_B-1	L=5.07+1.8+3.14+5.8+1.1=16.81M < 50M ...OK
BL_B-1	L=5.07+1.8+3.14+5.8=15.81M < 25M ...OK

- 陽台計入樓地板面積
- 貝斯特實心輕質防火牆，具二小時防火時效
- 纖維水泥板管道分間牆，具一小時防火時效
- 大倡纖維水泥板複壁，耐燃一級


1 八層平面圖 A1:S=1/200

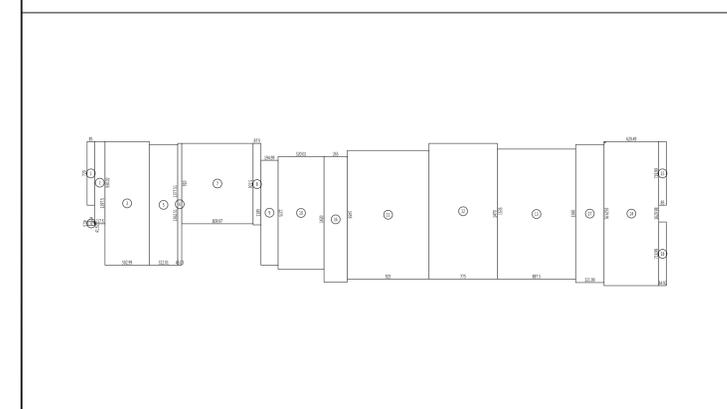


2 樓地板面積計算 A1:S=1/400

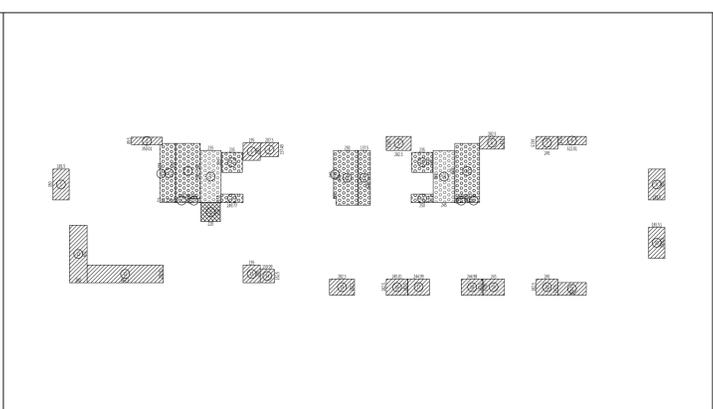

3 容積檢討 A1:S=1/400

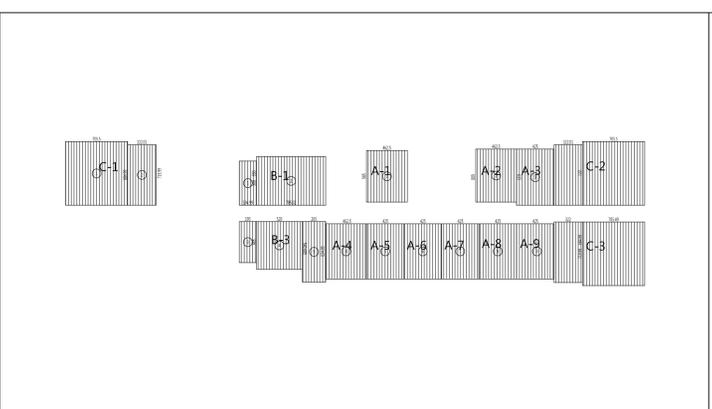

4 居室面積檢討 A1:S=1/400

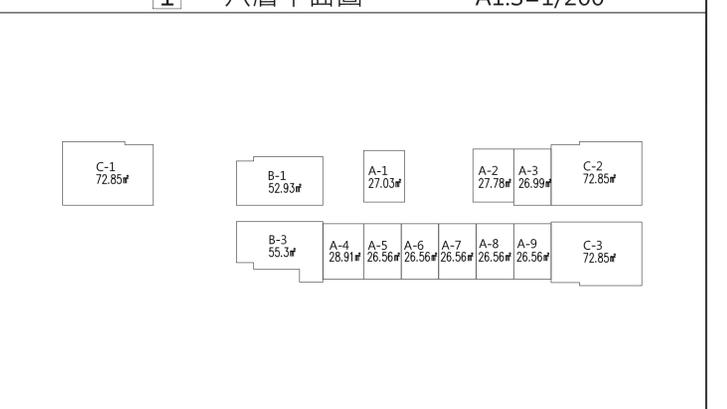

5 防火區劃檢討 A1:S=1/400

一、樓地板面積 894.17m²

1.	0.85x7.2=6.12
2.	9.3x1.18=10.97
3.	5.03x13.98=70.32
4.	0.42+0.42x0.75/2=0.32
5.	13.63x1.22=43.89
6.	0.45x1.78=6.2
7.	8.1x1.73=7.1
8.	9.23x0.87=8.03
9.	11.85x1.95=23.11
10.	12.75x2=26.3
11.	9.25x4.55=134.59
12.	15.35x7.75=118.96
13.	8.88x4.7=130.54
14.	16.3+16.3x6.2/2=101.06
15.	0.85x7.2=6.12
16.	14.2x2.65=37.63
17.	3.22x1.6=5.023
18.	0.85x7.2=6.12

合計=894.17m²

二、陽台面積檢討 113.29m²

1.	3.5x1.86=6.51
2.	3.5x0.85=2.98
3.	1.95x2=3.9
4.	1.57x2.07=3.25
5.	2.83x1.58=4.47
6.	2.83x1.42=4.02
7.	1.42x2.45=3.48
8.	3.22x0.93=2.99
9.	3.5x1.86=6.51
10.	1.86x3.5=6.51
11.	6.51x2=13.02
12.	2.8x0.2=0.56
13.	1.95x2=3.9
14.	1.53x1.6=2.45
15.	2.83x1.82=5.15
16.	1.82x2.45=4.46
17.	1.82x2.45=4.46
18.	2.45x1.82=4.46
19.	1.82x2.45=4.46
20.	1.82x2.45=4.46
21.	3.22x1.42=4.57

合計=113.29m²

113.29m²+894.17m²×10%=89.42m²

113.29m²-89.42m²=23.87m²...回計面積

七、居室面積檢討 570.30m²

一房型 A-1-9	1. 5.85x4.62=27.03
二房型 B-1-3	1. 5x1.95=9.75
三房型 C-1-3	1. 7.05x7.2=50.76


居室面積合計: 27.03+27.78+26.99+28.91x2+26.56x4+52.93+55.3+72.85x3=570.30m²

八、防火區劃檢討

一、一房型


版次	日期	備註	主辦機關 新都市城鄉發展局	設計單位 陳章安聯合建築師事務所	工程名稱 三峽國光段(二期)青年社會住宅新建統包工程	圖面名稱 八層平面圖	109峽建字第00496號
				協力廠商 結構 聯邦工程顧問股份有限公司 機電 寶翔電機技師事務所	圖面名稱 統包團隊 皇昌營造股份有限公司 帆雲系統科技股份有限公司 陳章安聯合建築師事務所 大聯合建築師事務所		竣工圖
				繪圖 DRAWING BY 周天基	業務號碼 JOB NO. A2007	圖號 DRAWING NO. A2-08	張數 SHEET NO. 21/49
				設計 DESIGN BY 嚴歡宜	比例 SCALE (A1) 200 cm (A3) 400		
				校對 CHECKED BY 陳章安	圖號		
				核准 APPROVED BY 陳章安	業務號碼		

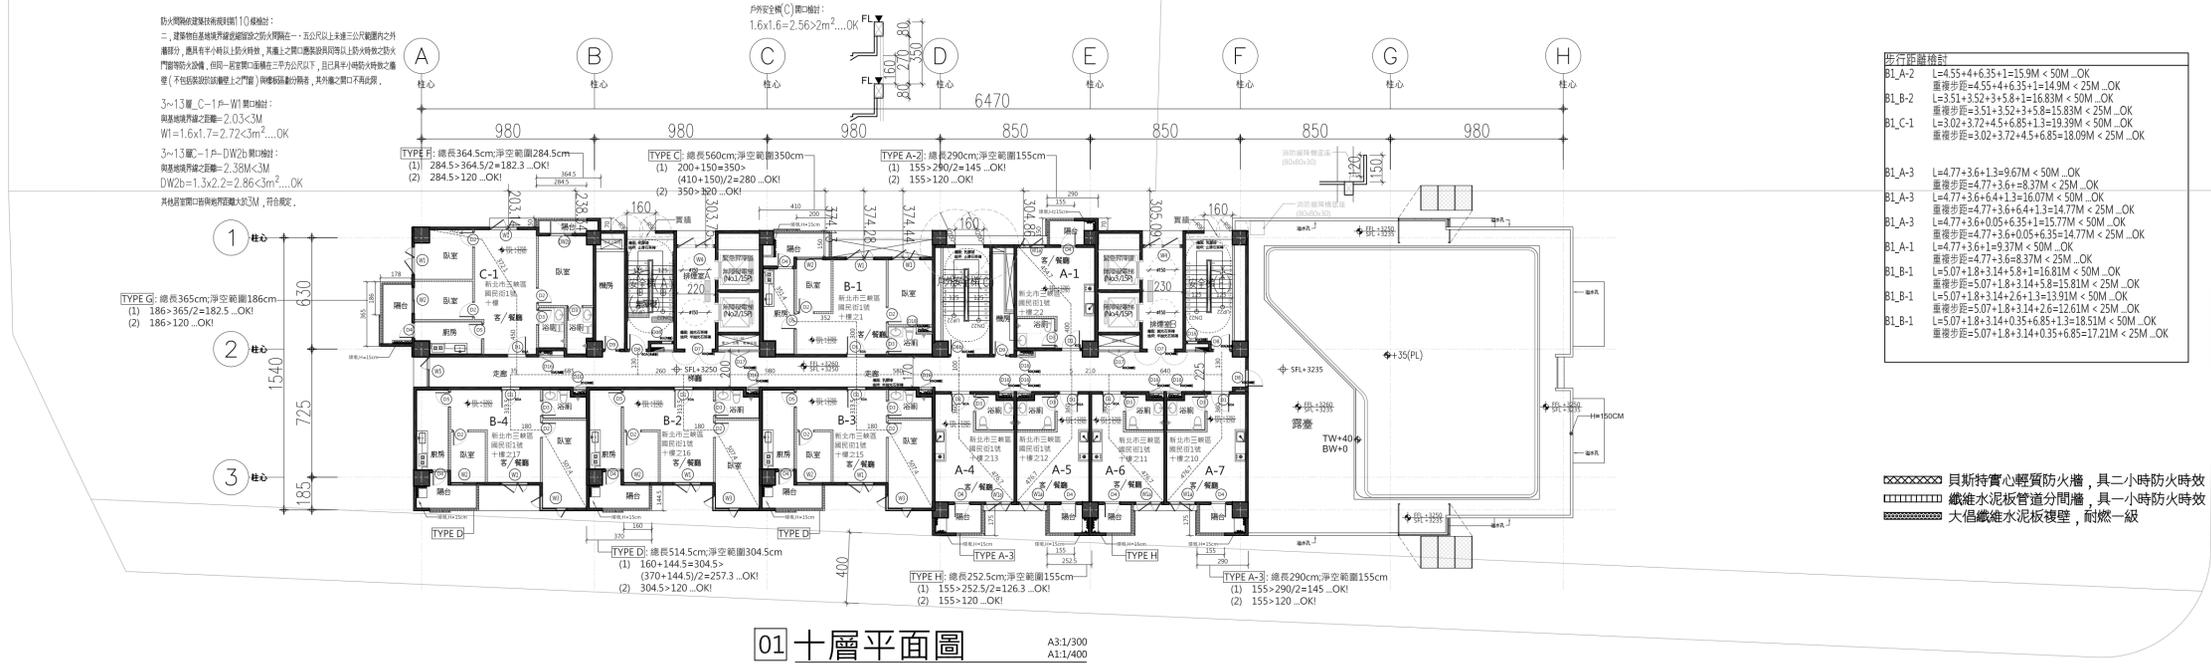

步行距離檢討


BL_A-2	L=4.55+4+6.35+1=15.9M < 50M ...OK
BL_B-2	重覆步距=4.55+4+6.35+1=14.9M < 25M ...OK
BL_C-1	L=3.51+3.52+3+5.8+1=16.83M < 50M ...OK
	重覆步距=3.51+3.52+3+5.8+1=16.83M < 25M ...OK
	L=3.02+3.72+4.5+6.85+1.3=19.39M < 50M ...OK
	重覆步距=3.02+3.72+4.5+6.85=18.09M < 25M ...OK

BL_A-3	L=4.77+3+13=9.67M < 50M ...OK
BL_A-3	重覆步距=4.77+3+13=9.67M < 25M ...OK
BL_A-3	L=4.77+3+6+4+1.3=16.07M < 50M ...OK
BL_A-3	重覆步距=4.77+3+6+4+1.3=14.77M < 25M ...OK
BL_A-3	L=4.77+3+6+0.05+6.35+1=15.77M < 50M ...OK
BL_A-1	重覆步距=4.77+3+6+0.05+6.35=14.77M < 25M ...OK
BL_A-1	L=4.77+3+6+1=9.37M < 50M ...OK
BL_B-1	重覆步距=4.77+3+6+8.37M < 25M ...OK
BL_B-1	L=5.07+1.8+3.14+5.8+1=16.81M < 50M ...OK
BL_B-1	重覆步距=5.07+1.8+3.14+5.8=15.81M < 25M ...OK
BL_B-1	L=5.07+1.8+3.14+2.6+1.3=13.91M < 50M ...OK
BL_B-1	重覆步距=5.07+1.8+3.14+2.6=12.61M < 25M ...OK
BL_B-1	L=5.07+1.8+3.14+0.35+6.85+1.3=18.51M < 50M ...OK
BL_B-1	重覆步距=5.07+1.8+3.14+0.35+6.85=17.21M < 25M ...OK

貝斯特實心輕質防火牆，具二小時防火時效
 鐵維水泥板管道分間牆，具一小時防火時效
 大倡鐵維水泥板複壁，耐燃一級

01 十層平面圖


1 十層平面圖 A1:S=1/200

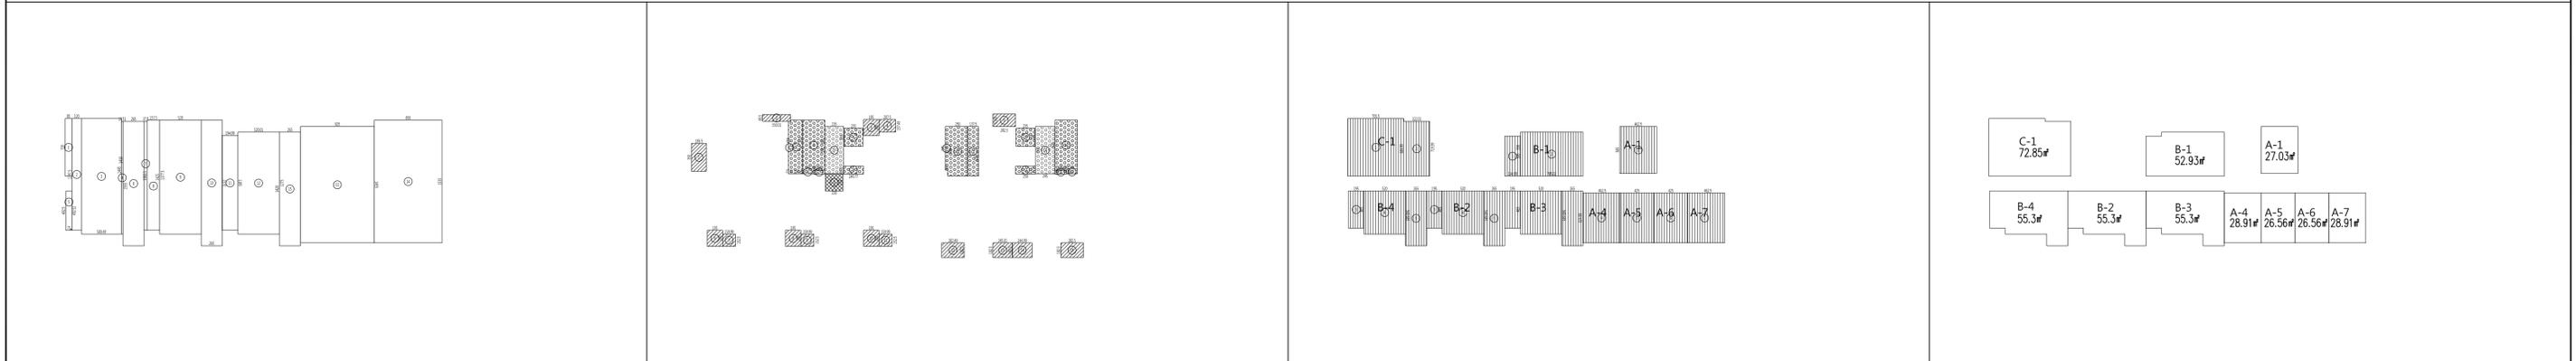

2 樓地板面積計算 A1:S=1/400 3 容積檢討 A1:S=1/400 4 居室面積檢討 A1:S=1/400 5 防火區劃檢討 A1:S=1/400

<p>一、樓地板面積 677.47㎡</p> <ol style="list-style-type: none"> 0.85x7.2=6.12 13.98x1.2=16.78 14.45x5.7=2.25 0.2x4.1=2.82 (4.93+4.93)x0.75/2=3.7 15.55x2.65=41.21 0.37x13.62=5.04 1.57x13.78=21.63 14.25x5.2=74.1 15.7x2.65=41.61 1.95x11.85=23.11 5.2x12.75=66.3 9.25x14.55=134.59 8.5x15.35=130.48 14.2x2.65=37.63 <p>合計=677.47㎡</p>	<p>二、陽台面積檢討 59.38㎡</p> <ol style="list-style-type: none"> 3.5x1.86=6.51 3.5x0.85=2.98 1.95x2=3.9 1.57x2.07=3.25 2.83x1.58=4.47 1.95x2=3.9 1.53x1.6=2.45 1.95x2=3.9 1.52x1.6=2.43 1.95x2=3.9 1.52x1.6=2.43 1.95x11.85=23.11 2.82x12.75=35.83 1.82x2.45=4.46 1.82x2.45=4.46 1.82x2.82=5.13 <p>合計=59.38㎡ 59.38㎡x677.47x10%=67.75㎡</p>	<p>三、梯廳面積檢討 4.73㎡</p> <ol style="list-style-type: none"> 2.2x2.15=4.73 <p>合計=4.73㎡</p> <p>4.73㎡x677.47x10%=67.75㎡...OK</p> <p>四、陽台加梯廳面積檢討</p> <p>59.38㎡+4.73㎡=64.11㎡ < 677.47㎡ x 15%=101.62㎡</p>	<p>七、居室面積檢討 429.67㎡</p> <p>一房型 A-1 ~ A-7</p> <ol style="list-style-type: none"> 5.85x4.62=27.03 BL_A-1=27.03㎡ <p>4~7. 4.62x6.25=28.91 BL_A-4=7x28.91㎡ BL_A-5=6x26.56㎡ BL_A-6=26.56㎡ BL_A-7=28.91㎡ < 1500㎡...OK</p> <p>二房型 B-1 ~ B-4</p> <ol style="list-style-type: none"> 5x1.95=9.75 7.85x5.5=43.18 BL_B-1合計=52.93㎡ 1.95x4.65=9.07 5.2x5.4=28.08 6.85x2.65=18.15 BL_B-2=4x55.3㎡ <p>三房型 C-1</p> <ol style="list-style-type: none"> 7.05x7.2=50.76 6.85x3.22=22.09 <p>合計=72.85㎡</p> <p>居室面積合計： 27.03+28.91x2+26.56x2+52.93+55.3x3 +72.85=429.67㎡</p>	<p>八、防火區劃檢討</p> <p>一房型</p> <ol style="list-style-type: none"> BL_A-1=27.03㎡ < 1500㎡...OK BL_A-4=28.91㎡ < 1500㎡...OK BL_A-5=26.56㎡ < 1500㎡...OK BL_A-6=26.56㎡ < 1500㎡...OK BL_A-7=28.91㎡ < 1500㎡...OK <p>二房型</p> <ol style="list-style-type: none"> BL_B-1=52.93㎡ < 1500㎡...OK BL_B-3=55.3㎡ < 1500㎡...OK BL_B-4=55.3㎡ < 1500㎡...OK <p>三房型</p> <ol style="list-style-type: none"> BL_C-1=72.85㎡ < 1500㎡...OK <p>九、樓梯設置及寬度檢討</p> <p>樓梯技術規則 第三十三條</p> <p>(樓梯之寬度) 樓梯淨寬度及平臺之寬度，樓梯之尺寸，應符合下列規定：</p> <p>地層以上之樓梯，其樓梯淨寬度應符合下列規定：</p> <table border="1"> <tr> <th>樓梯及平臺寬度</th> <th>樓高尺寸</th> <th>樓高尺寸</th> </tr> <tr> <td>120公分以上</td> <td>20公分以下</td> <td>24公分以上</td> </tr> </table> <p>本案實際</p> <table border="1"> <tr> <th>樓梯及平臺寬度</th> <th>樓高尺寸</th> <th>樓高尺寸</th> </tr> <tr> <td>120公分以上</td> <td>20公分以下</td> <td>24公分以上</td> </tr> </table> <p>十、排煙室面積檢討 28.33㎡</p> <p>排煙室A</p> <ol style="list-style-type: none"> 2.35x9=21.15 <p>排煙室B</p> <ol style="list-style-type: none"> 2.45x9=22.05 	樓梯及平臺寬度	樓高尺寸	樓高尺寸	120公分以上	20公分以下	24公分以上	樓梯及平臺寬度	樓高尺寸	樓高尺寸	120公分以上	20公分以下	24公分以上	<p>六、實設窗面積計算 553.83㎡</p> <p>樓地板面積-樓梯-15%免計容積+合計面積 677.47-4.73-118.91=553.83㎡</p>	<p>6 陽台檢討 A1:S=1/300</p> <p>TYPE A 柱心 總長290cm;淨空範圍155cm (1) 155>290/2=145...OK! (2) 155>120...OK!</p> <p>TYPE B 柱心 總長247.5cm;淨空範圍150cm (1) 150>247.5/2=123.8...OK! (2) 150>120...OK!</p> <p>TYPE C 柱心 總長560cm;淨空範圍350cm (1) 200+150=350> (410+150)/2=280...OK! (2) 350>120...OK!</p> <p>TYPE D 柱心 總長514.5cm;淨空範圍304.5cm (1) 160+144.5=304.5> (370+144.5)/2=257.3...OK! (2) 304.5>120...OK!</p> <p>TYPE E 柱心 總長337cm;淨空範圍284.5cm (1) 284.5>337/2=168.5...OK! (2) 284.5>120...OK!</p> <p>TYPE F 柱心 總長364.5cm;淨空範圍284.5cm (1) 284.5>364.5/2=182.3...OK! (2) 284.5>120...OK!</p> <p>TYPE G 柱心 總長365cm;淨空範圍186cm (1) 186>365/2=182.5...OK! (2) 186>120...OK!</p> <p>TYPE H 柱心 總長252.5cm;淨空範圍155cm (1) 155>252.5/2=126.3...OK! (2) 155>120...OK!</p>	<p>7 排煙室檢討 A1:S=1/300</p> <p>排煙室</p> <p>排煙室開口檢討： W4=0.95*1.1*2=2.09㎡ 2.09㎡>2㎡(OK)</p>
樓梯及平臺寬度	樓高尺寸	樓高尺寸																	
120公分以上	20公分以下	24公分以上																	
樓梯及平臺寬度	樓高尺寸	樓高尺寸																	
120公分以上	20公分以下	24公分以上																	

版次	日期	備註	主辦機關 新都市城鄉發展局	設計單位 陳章安聯合建築師事務所 地址：台北市大安區敦化南路二段168號四樓 TEL: 02-2321-2686	工程名稱 PROJECT 三峽國光段(二期)青年社會住宅新建統包工程	圖面名稱 DRAWING TITLE 十層平面圖	109峽建字第00496號
				協力廠商 結構 聯邦工程顧問股份有限公司 機電 寶翔電機技師事務所	圖面名稱 DRAWING TITLE 統包圖	皇昌營造股份有限公司 帆雲系統科技股份有限公司 陳章安聯合建築師事務所 大聯合建築師事務所	竣工圖
				設計 繪圖 DRAWING BY 周天基 設計 DESIGN BY 嚴啟宜	核對 CHECKED BY 陳章安 核准 APPROVED BY 陳章安	比例 SCALE A(1) 200 A(3) 400 單位 UNIT cm	業務號碼 JOB NO. A2007
						圖號 DRAWING NO. A2-10	張數 SHEET NO. 23/49

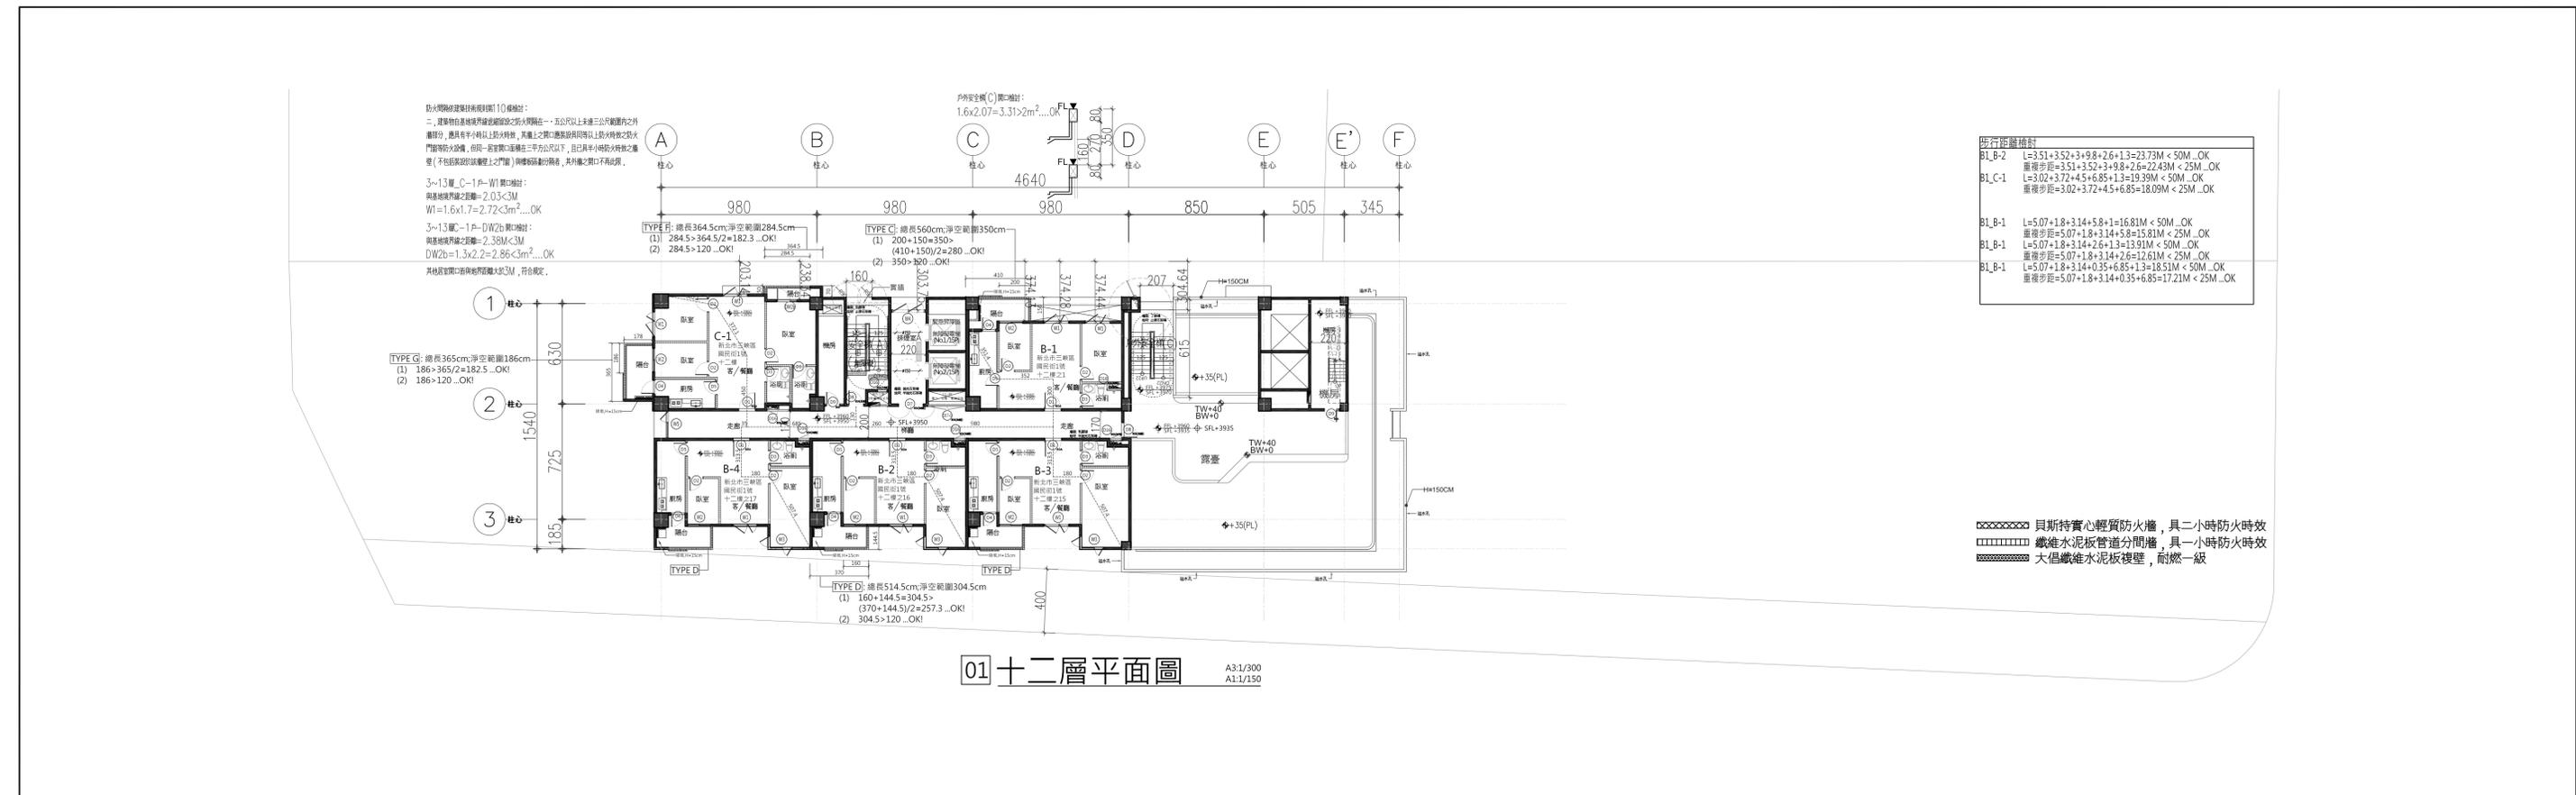


步行距離檢討

B1_B-2	L=3.51+3.52+3+9.8+2.6+1.3=23.73M < 50M ...OK
B1_C-1	重疊步距=3.51+3.52+3+9.8+2.6=22.43M < 25M ...OK L=3.02+3.72+4.5+6.85+1.3=19.39M < 50M ...OK 重疊步距=3.02+3.72+4.5+6.85=18.09M < 25M ...OK
B1_B-1	L=5.07+1.8+3.14+5.8+1=16.81M < 50M ...OK
B1_B-1	重疊步距=5.07+1.8+3.14+5.8=15.81M < 25M ...OK
B1_B-1	L=5.07+1.8+3.14+2.6+1.3=13.91M < 50M ...OK
B1_B-1	重疊步距=5.07+1.8+3.14+2.6=12.61M < 25M ...OK
B1_B-1	L=5.07+1.8+3.14+0.35+6.85+1.3=18.51M < 50M ...OK
B1_B-1	重疊步距=5.07+1.8+3.14+0.35+6.85=17.21M < 25M ...OK

貝斯特實心輕質防火牆，具二小時防火時效
 纖維水泥板管邊分間牆，具一小時防火時效
 大倡纖維水泥板複壁，耐燃一級

01 十二層平面圖 A3:1/300 A1:1/150


1 十二層平面圖 A1:S=1/200

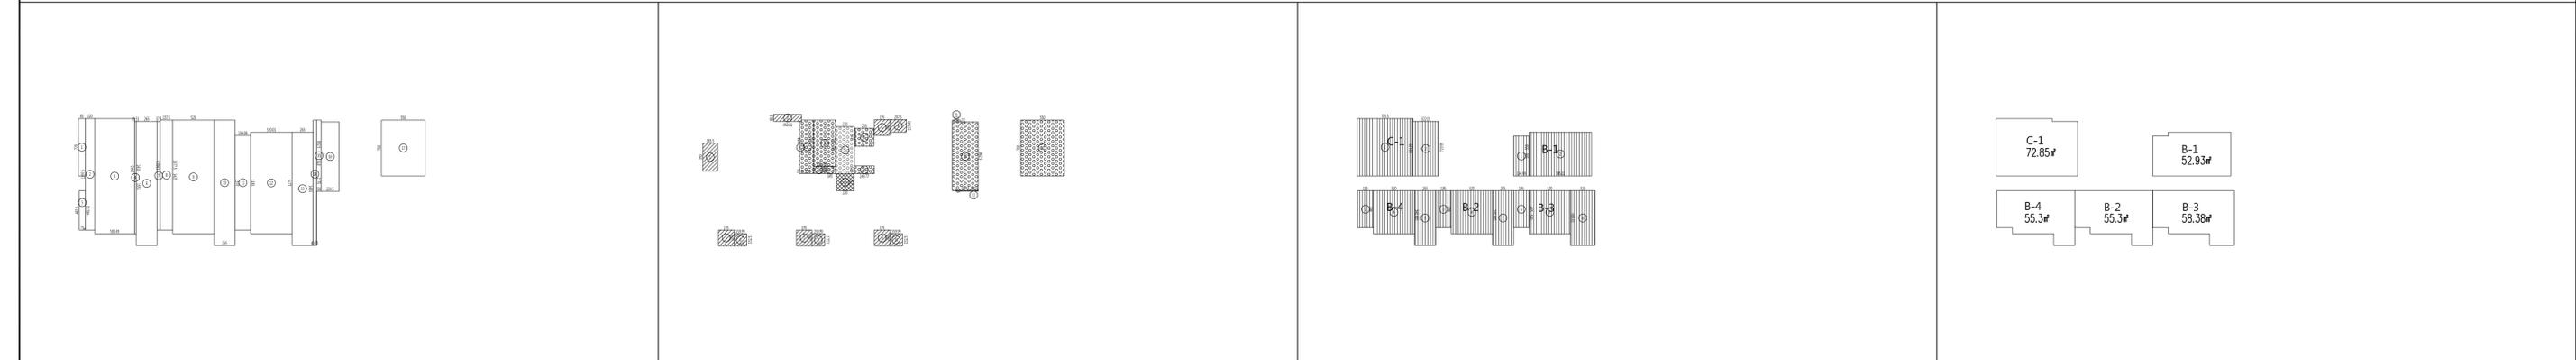

2 樓地板面積計算 A1:S=1/400 3 容積檢討 A1:S=1/400 4 居室面積檢討 A1:S=1/400 5 防火區劃檢討 A1:S=1/400

<p>一、樓地板面積 482.68m²</p> <ol style="list-style-type: none"> 0.85x7.2=6.12 13.98x1.2=16.78 14.45x5=72.25 0.2x4.1=0.82 (4.93+4.93)x0.75/2=3.7 15.55x2.65=41.21 0.37x13.62=5.04 1.57x13.78=21.63 14.25x2=28.5 15.7x2.65=41.61 1.95x11.85=23.11 5.2x12.75=66.3 2.65x4.2=37.63 15.7x0.45=7.07 0.58x8.93=5.18 2.25x8.7=19.58 7x5.5=38.5 <p>合計=482.68m²</p>	<p>二、陽台面積檢討 35.67m²</p> <ol style="list-style-type: none"> 3.5x1.86=6.51 3.5x0.85=2.98 1.35x2=2.7 1.57x2.07=3.25 1.95x2=3.9 1.53x1.6=2.45 1.95x2=3.9 1.52x1.6=2.43 1.95x2=3.9 1.52x1.6=2.43 <p>合計=35.67m² 35.67m²÷482.68m²×10%=7.40%</p>	<p>三、梯廳面積檢討 4.73m²</p> <ol style="list-style-type: none"> 2.2x2.15=4.73 <p>合計=4.73m² 4.73m²÷482.68m²×10%=0.98% < 10%...OK</p> <p>四、陽台加梯廳面積檢討</p> <p>35.67m²+4.73m²=40.40m² < 482.68m²×15%=72.40m²</p>	<p>七、居室面積計算 294.76m²</p> <p>二房型 B-1-4</p> <ol style="list-style-type: none"> 5x1.95=9.75 7.85x5.5=43.18 8.1x1.8=14.58 1.95x4.65=9.07 5.2x5.4=28.08 6.85x3.1=21.24 8.1x3.5=28.35 8.1x3.5=28.35 <p>三房型 C-1</p> <ol style="list-style-type: none"> 7.05x7.2=50.76 6.85x3.22=22.09 <p>合計=72.85m²</p> <p>居室面積合計: 52.87</p> <p>排煙室B 1. 2.45x9=14.46</p>	<p>6 陽台檢討 A1:S=1/300</p> <p>TYPE A 柱心 總長290cm;淨空範圍155cm (1) 155>290/2=145...OK! (2) 155>120...OK!</p> <p>TYPE B 柱心 總長247.5cm;淨空範圍150cm (1) 150>247.5/2=123.8...OK! (2) 150>120...OK!</p> <p>TYPE C 柱心 總長560cm;淨空範圍350cm (1) 200+150=350>(370+144.5)/2=257.3...OK! (2) 350>120...OK!</p> <p>TYPE D 柱心 總長514.5cm;淨空範圍304.5cm (1) 160+144.5=304.5>(370+144.5)/2=257.3...OK! (2) 304.5>120...OK!</p> <p>TYPE E 柱心 總長337cm;淨空範圍284.5cm (1) 284.5>337/2=168.5...OK! (2) 284.5>120...OK!</p> <p>TYPE F 柱心 總長364.5cm;淨空範圍284.5cm (1) 284.5>364.5/2=182.3...OK! (2) 284.5>120...OK!</p> <p>TYPE G 柱心 總長365cm;淨空範圍186cm (1) 186>365/2=182.5...OK! (2) 186>120...OK!</p> <p>TYPE H 柱心 總長252.5cm;淨空範圍155cm (1) 155>252.5/2=126.3...OK! (2) 155>120...OK!</p>	<p>7 排煙室檢討 A1:S=1/300</p> <p>排煙室 6.30 2.09m > 2m (OK)</p>
--	---	--	---	--	---	---	--	--

版次	日期	備註	主辦機關 新都市城鄉發展局	設計單位 陳章安聯合建築師事務所 地址：台北市大安區敦化南路二段168號四樓 TEL: 02-2321-2686	工程名稱 三峽國光段(二期)青年社會住宅新建統包工程	圖面名稱 十二層平面圖	109峽建字第00496號
				協力廠商 結構 聯邦工程顧問股份有限公司 機電 寶翔電機技師事務所	圖面名稱 統包團隊 皇昌營造股份有限公司 帆宣系統科技股份有限公司 陳章安聯合建築師事務所 大林聯合建築師事務所		竣工圖
				繪圖 周天基	業務號碼 A2007	圖號 A2-12	張數 25/49
				設計 嚴歡宜	比例 200 cm		
				校對 陳章安	單位 cm		
				核准 陳章安			

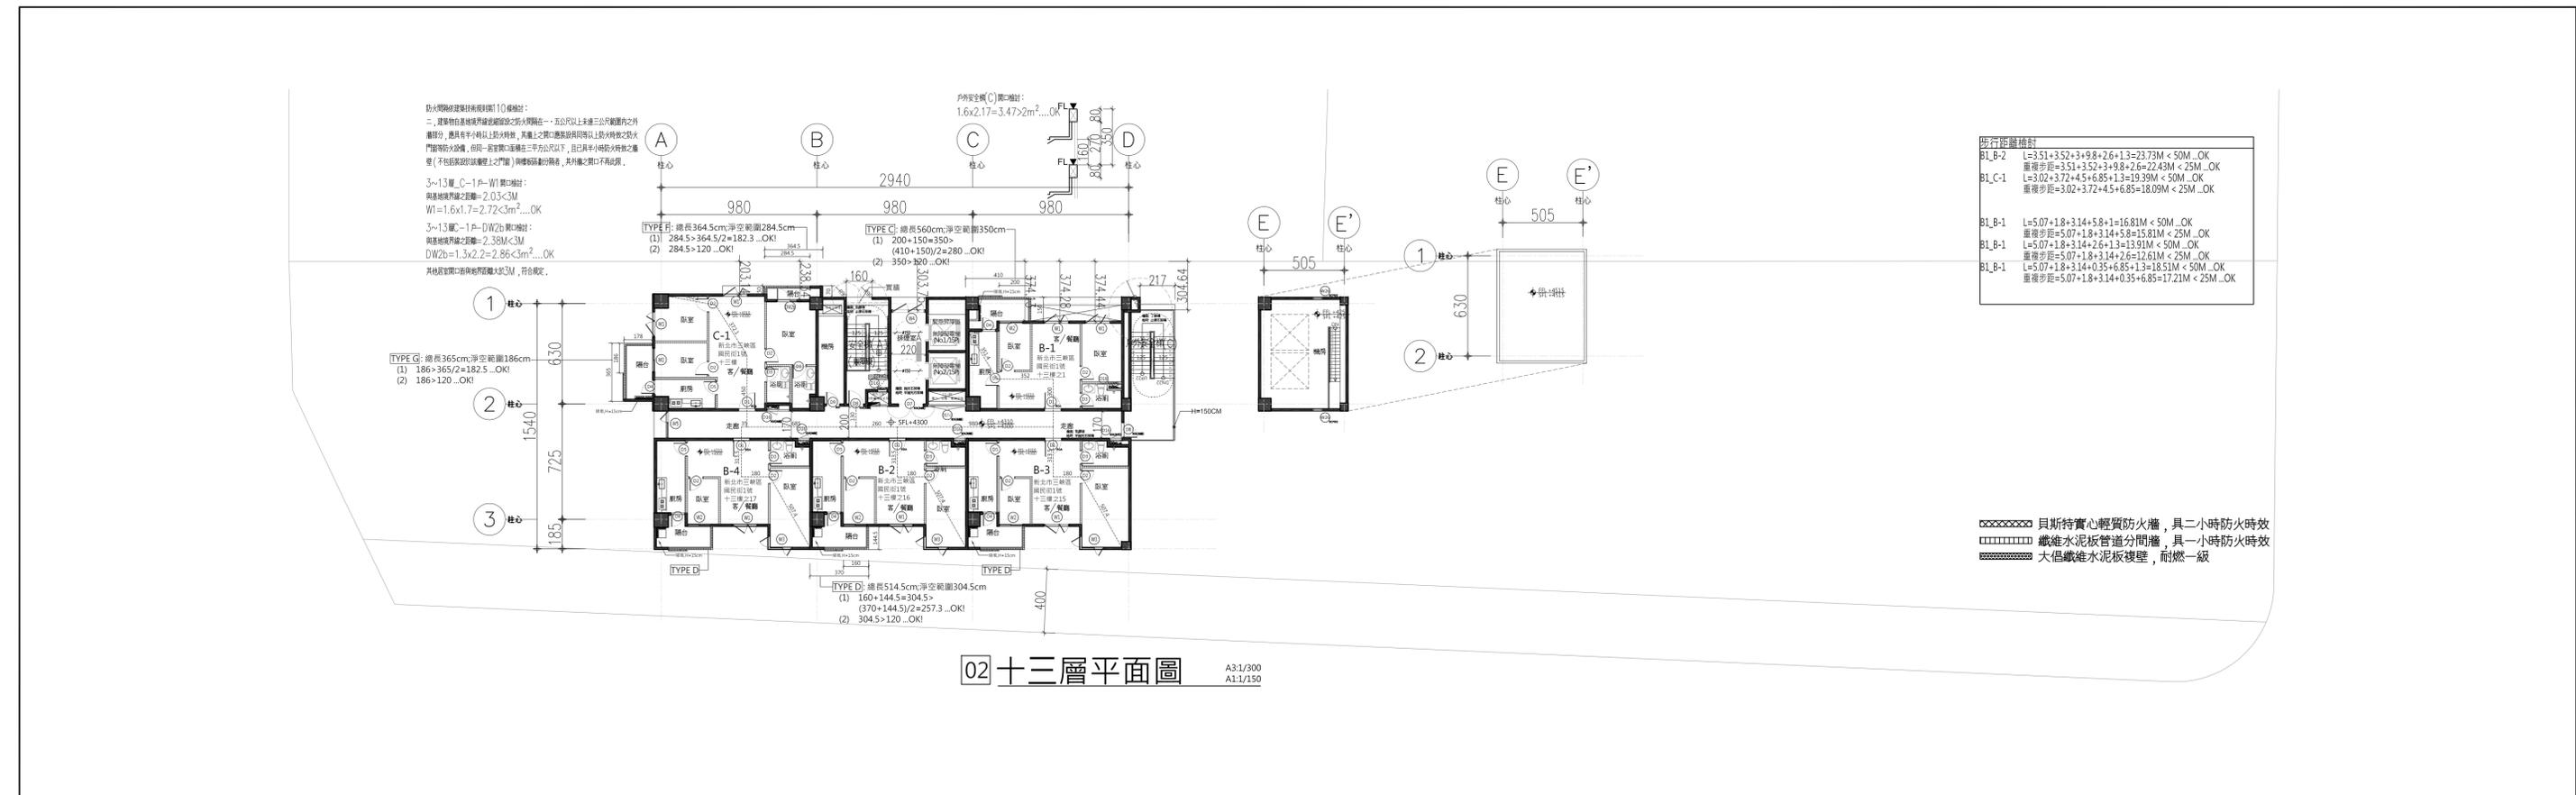


02 十三層平面圖 A3:1/300 A1:1/150

步行距離檢討

B1_B-2	L=3.51+3.52+3+9.8+2.6+1.3=23.73M < 50M ...OK
B1_C-1	重疊步距=3.51+3.52+3+9.8+2.6+2.43M < 25M ...OK L=3.02+3.72+4.5+6.85+1.3=19.39M < 50M ...OK 重疊步距=3.02+3.72+4.5+6.85=18.09M < 25M ...OK
B1_B-1	L=5.07+1.8+3.14+5.8+1=16.81M < 50M ...OK 重疊步距=5.07+1.8+3.14+5.8=15.81M < 25M ...OK
B1_B-1	L=5.07+1.8+3.14+2.6+1.3=13.91M < 50M ...OK 重疊步距=5.07+1.8+3.14+2.6=12.61M < 25M ...OK
B1_B-1	L=5.07+1.8+3.14+0.35+6.85+1.3=18.51M < 50M ...OK 重疊步距=5.07+1.8+3.14+0.35+6.85=17.21M < 25M ...OK

○○○○○○ 貝斯特實心輕質防火牆，具二小時防火時效
 ○○○○○○ 鐵維水泥板普通分間牆，具一小時防火時效
 ○○○○○○ 大倡鐵維水泥板複壁，耐燃一級

1 十三層平面圖 A1:S=1/200

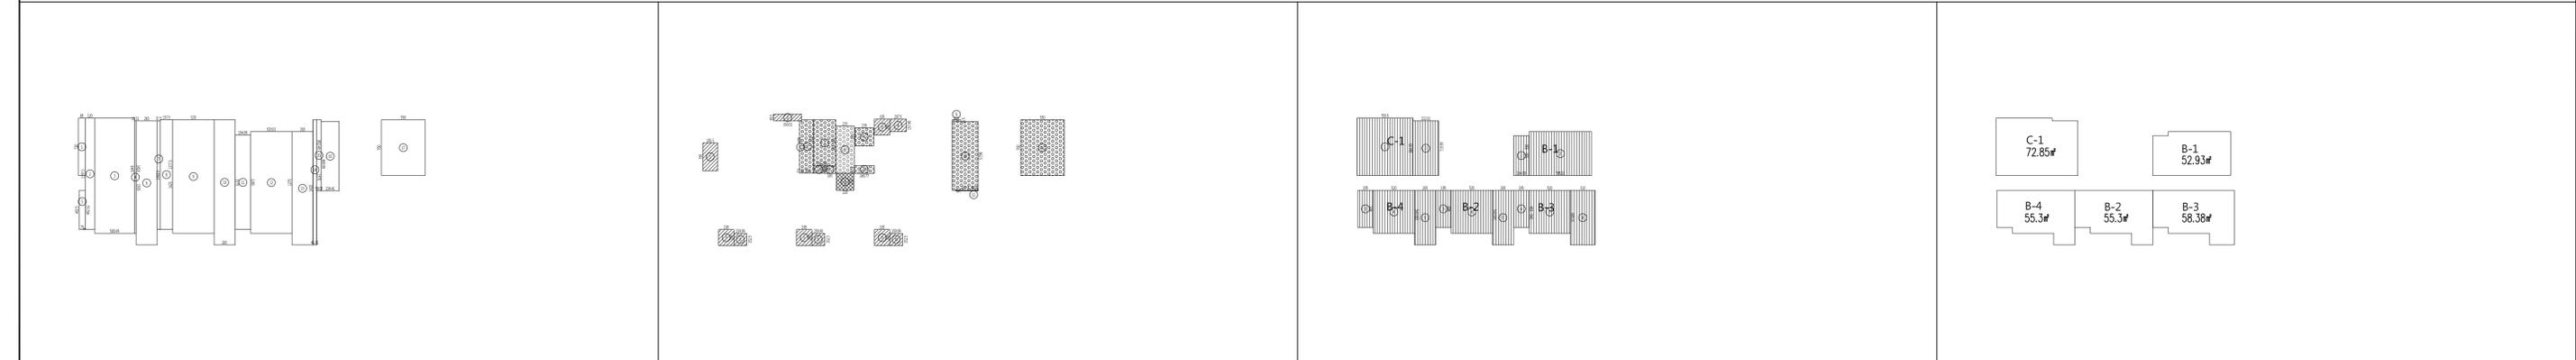

2 樓地板面積計算 A1:S=1/400

3 容積檢討 A1:S=1/400

4 居室面積檢討 A1:S=1/400


5 防火區劃檢討 A1:S=1/400

6 陽台檢討 A1:S=1/300

7 排煙室檢討 A1:S=1/300


<p>一、樓地板面積 482.68m²</p> <ol style="list-style-type: none"> 0.85x7.2=6.12 13.98x12=167.76 14.45x5=72.25 0.2x14=2.82 (4.93+4.93)x0.75/2=3.7 15.55x12.65=197.21 0.37x13.62=5.04 1.57x13.78=21.63 14.25x5.2=74.1 15.7x2.65=41.61 1.95x11.85=23.11 5.2x12.75=66.3 2.65x14.2=37.63 15.7x0.45=7.07 0.58x8.92=5.17 2.24x8.7=19.49 7x5.5=38.5 <p>合計=482.68m²</p>	<p>二、陽台面積檢討 35.67m²</p> <ol style="list-style-type: none"> 3.5x1.86=6.51 3.5x0.85=2.98 1.95x2=3.9 1.57x2.07=3.25 1.95x2=3.9 1.53x1.6=2.45 1.95x2=3.9 1.52x1.6=2.43 1.95x2=3.9 1.52x1.6=2.43 <p>合計=35.67m² 35.67m²÷482.68m²×10%=7.39%</p>	<p>三、梯廳面積檢討 4.73m²</p> <ol style="list-style-type: none"> 2.2x2.15=4.73 <p>合計=4.73m² 4.73m²÷482.68m²×10%=0.98% < 1.0%</p> <p>四、陽台加梯廳面積檢討</p> <p>35.67m²+4.73m²=40.40m² < 482.68m²×15%=72.40m²</p> <p>五、15%免計容積計算 119.47m²</p> <p>梯間、排煙室、緊急升降梯、機房</p> <table border="1"> <tr> <td>1. 6.55x0.28=1.83</td> <td>11. (2.82+2.82)x0.08/2=0.23</td> </tr> <tr> <td>2. 6.7x1.5=10.05</td> <td>12. 7x5.5=38.5</td> </tr> <tr> <td>3. 5.8x2.8=16.24</td> <td></td> </tr> <tr> <td>4. 1.35x0.9=1.22</td> <td></td> </tr> <tr> <td>5. 5.9x2.35=13.87</td> <td></td> </tr> <tr> <td>6. 2.25x2.35=5.29</td> <td></td> </tr> <tr> <td>7. 1.45x0.93=1.35</td> <td></td> </tr> <tr> <td>8. 2.5x0.98=2.45</td> <td></td> </tr> <tr> <td>9. 0.22x1.03=0.23</td> <td></td> </tr> <tr> <td>10. 8.63x2.27=19.49</td> <td></td> </tr> </table> <p>合計=119.47m²</p> <p>六、實設當量容積計算 358.48m²</p> <p>樓地板面積-梯廳-15%免計容積+回計面積 482.68-4.73-119.47=358.48m²</p>	1. 6.55x0.28=1.83	11. (2.82+2.82)x0.08/2=0.23	2. 6.7x1.5=10.05	12. 7x5.5=38.5	3. 5.8x2.8=16.24		4. 1.35x0.9=1.22		5. 5.9x2.35=13.87		6. 2.25x2.35=5.29		7. 1.45x0.93=1.35		8. 2.5x0.98=2.45		9. 0.22x1.03=0.23		10. 8.63x2.27=19.49		<p>七、居室面積計算 294.76m²</p> <p>二房型 B-1-4</p> <ol style="list-style-type: none"> 5x1.95=9.75 7.85x5.5=43.18 1.95x4.65=9.07 6.85x3.1=21.24 5.2x4.5=23.4 6.85x2.65=18.15 8. 6.85x3.1=21.24 8. 6.85x3.1=21.24 <p>B1_B-3合計=58.39m²</p> <p>三房型 C-1</p> <ol style="list-style-type: none"> 7.05x7.2=50.76 6.85x3.2=22.09 <p>合計=72.85m²</p> <p>居室面積合計： 52.93+55.3x2+58.39+72.85=294.76m²</p>	<p>八、防火區劃面積檢討</p> <p>二房型 B1_B-1=52.93m²<1500m²...OK B1_B-3=58.38m²<1500m²...OK 三房型 B1_C-1=72.85m²<1500m²...OK</p> <p>九、樓梯設置及寬度檢討</p> <p>建築技術規則 第三十三條 (樓梯之構造) 建築樓梯及平臺之寬度，梯段之尺寸，應依下列規定： 梯段以上層樓之屋頂樓地板面積超過二百平方公尺或地下層樓面積超過二百平方公尺者，</p> <table border="1"> <tr> <th>樓梯及平臺寬度</th> <th>梯段尺寸</th> <th>梯段尺寸</th> </tr> <tr> <td>120公分以上</td> <td>20公分以下</td> <td>24公分以上</td> </tr> </table> <p>本案實際</p> <table border="1"> <tr> <th>樓梯及平臺寬度</th> <th>梯段尺寸</th> <th>梯段尺寸</th> </tr> <tr> <td>120公分以上</td> <td>20公分以下</td> <td>24公分以上</td> </tr> </table> <p>建築技術規則 第九十五條 地下層樓地板面積在二百平方公尺以上者，應自該層樓板面二層以上之樓層樓梯間樓梯</p> <p>本案1-11F實設三區安全梯，其他樓層樓梯間二區安全梯...OK</p>	樓梯及平臺寬度	梯段尺寸	梯段尺寸	120公分以上	20公分以下	24公分以上	樓梯及平臺寬度	梯段尺寸	梯段尺寸	120公分以上	20公分以下	24公分以上	<p>「新北市建築物陽臺外緣裝飾性構造設計原則」修正規定</p> <p>一、新北市府為增進新北市建築設計美感及市容觀瞻，並使建築物陽臺及露臺外緣裝飾性構造設計有所依歸，特定本原則。</p> <p>二、建築物陽臺外緣裝飾性構造設計，其高度不得小於一點二公尺，其裝飾部分應依附屬設置裝飾性構造或透空欄杆。</p> <p>三、透空欄杆應使用金屬材質，其透空率應達三分之二以上。</p> <p>四、建築物陽臺及露臺外緣裝飾性構造之設計應經新北市都市設計及土地使用開發許可審議會或建築執照審議會審查通過者，得不受第二點規定之限制。</p>	<p>TYPE A 柱心</p> <p>總長290cm;淨空範圍155cm (1) 155>290/2=145...OK! (2) 155>120...OK!</p> <p>TYPE B 柱心</p> <p>總長247.5cm;淨空範圍150cm (1) 150>247.5/2=123.8...OK! (2) 150>120...OK!</p> <p>TYPE C 柱心</p> <p>總長560cm;淨空範圍350cm (1) 200+150=350>(410+150)/2=280...OK! (2) 350>120...OK!</p> <p>TYPE D 柱心</p> <p>總長514.5cm;淨空範圍304.5cm (1) 160+144.5=304.5>(370+144.5)/2=257.3...OK! (2) 304.5>120...OK!</p> <p>TYPE E 柱心</p> <p>總長337cm;淨空範圍284.5cm (1) 284.5>337/2=168.5...OK! (2) 284.5>120...OK!</p> <p>TYPE F 柱心</p> <p>總長364.5cm;淨空範圍284.5cm (1) 284.5>364.5/2=182.3...OK! (2) 284.5>120...OK!</p> <p>TYPE G 柱心</p> <p>總長365cm;淨空範圍186cm (1) 186>365/2=182.5...OK! (2) 186>120...OK!</p> <p>TYPE H 柱心</p> <p>總長252.5cm;淨空範圍155cm (1) 155>252.5/2=126.3...OK! (2) 155>120...OK!</p>	<p>二、排煙室面積檢討 28.33m²</p> <p>排煙室A 1. 2.35x9=13.87</p> <p>排煙室B 1. 2.45x9=14.46</p>	<p>二、樓地板面積計算 482.68m²</p> <p>三、梯廳面積檢討 4.
1. 6.55x0.28=1.83	11. (2.82+2.82)x0.08/2=0.23	
2. 6.7x1.5=10.05	12. 7x5.5=38.5	
3. 5.8x2.8=16.24	
4. 1.35x0.9=1.22	
5. 5.9x2.35=13.87	
6. 2.25x2.35=5.29	
7. 1.45x0.93=1.35	
8. 2.5x0.98=2.45	
9. 0.22x1.03=0.23	
10. 8.63x2.27=19.49	
樓梯及平臺寬度	梯段尺寸	梯段尺寸	
120公分以上	20公分以下	24公分以上	
樓梯及平臺寬度	梯段尺寸	梯段尺寸	
120公分以上	20公分以下	24公分以上	

版次	日期	備註	主辦機關	設計單位	工程名稱	圖面名稱	圖號	張數
			新北市城鄉發展局	陳章安聯合建築師事務所 地址：台北市大安區敦化南路二段168號四樓 TEL: 02-2321-2686	三峽國光段(二期)青年社會住宅新建統包工程	十三層平面圖	A2-13	26/49
				協力廠商 結構 聯邦工程顧問股份有限公司 機電 寶翔電機技師事務所		統包團隊 皇昌營造股份有限公司 帆宣系統科技股份有限公司 陳章安聯合建築師事務所 大林聯合建築師事務所		竣工圖
				繪圖 繪圖者 周天暮 設計 嚴歡宜		業務號碼 A2007	圖號 A2-13	張數 26/49
				核對 核對者 陳章安 核准 陳章安				
				比例 SCALE 200 cm				

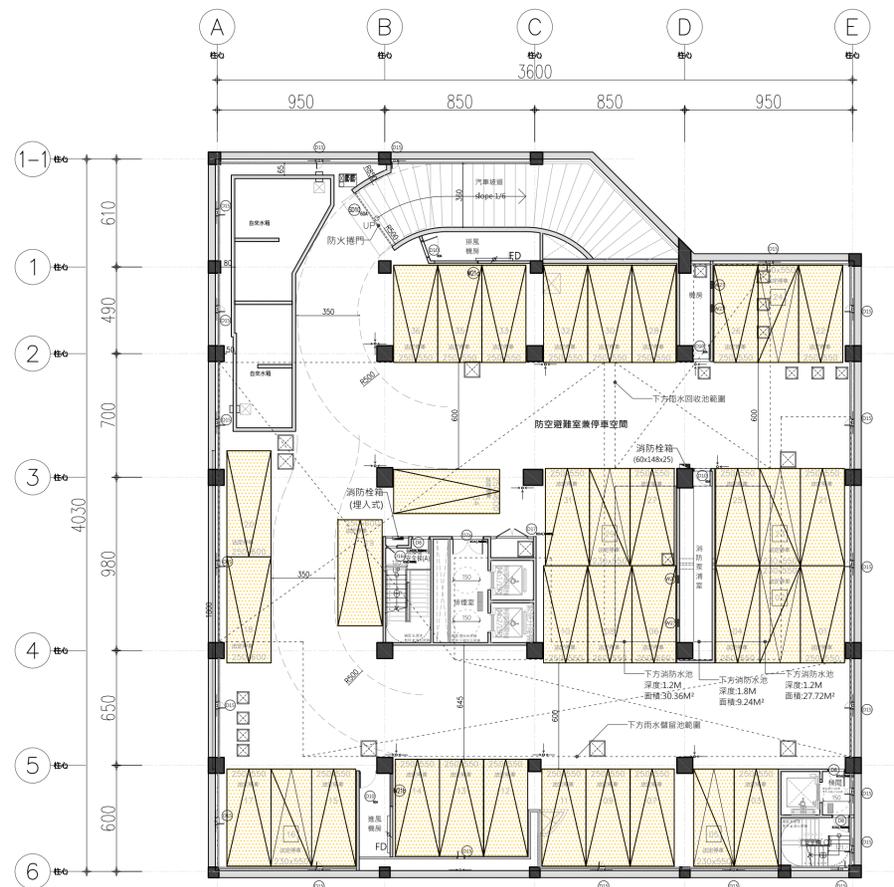


防火分間牆，具二小時防火時效
 纖維水泥板管道分間牆，具一小時防火時效
 大信纖維水泥板複壁，耐燃一級


1 地下二層平面圖 A1:S=1/200

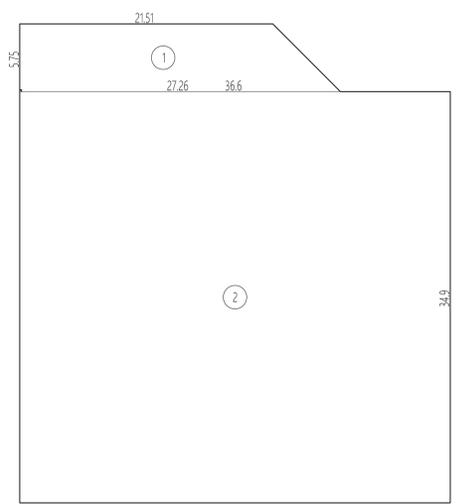

2 樓地板面積計算 A1:S=1/300

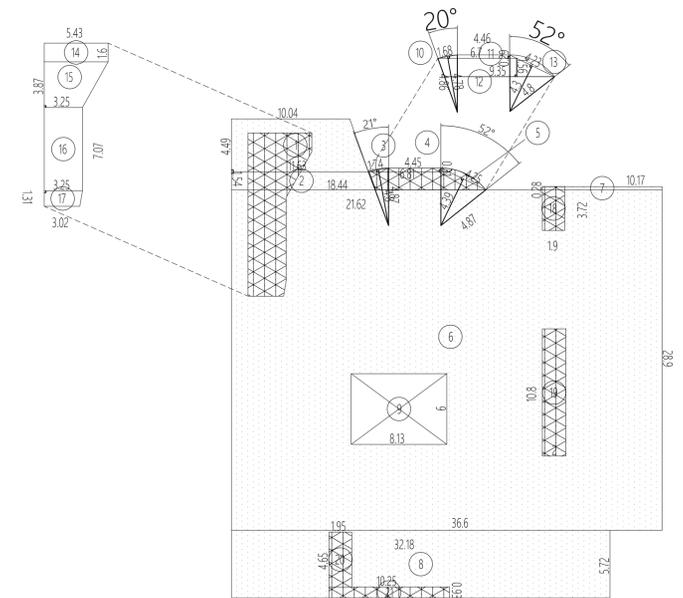

3 防空避難室面積計算 A1:S=1/300

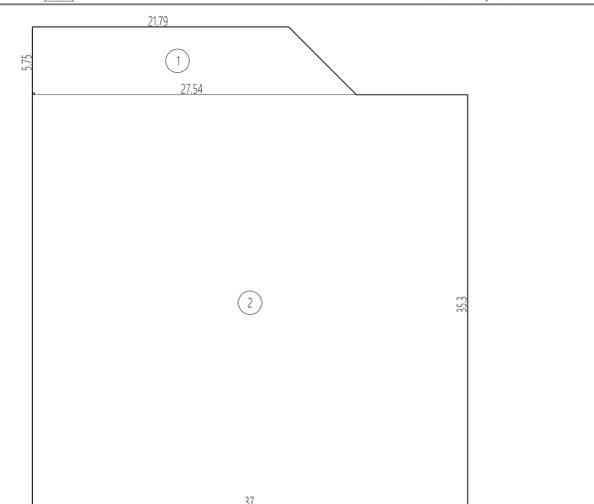

4 地下室挖方面積計算 A1:S=1/300

一、樓地板面積 1417.55㎡
 1. (27.26+21.51)×5.75/2=140.21
 2. 36.6×34.9=1277.34
 合計=1417.55㎡
 二、防火區劃檢討
 防火區劃：依建築技術規則9-1規定，防火構造建築物下列用途使用，無法劃分防火區劃，以具有一小時以上防火時效之牆壁、防火門窗等防火設備與該防火構造之樓地板自成一防火區劃，不受前條第一項之限制。
 檢討：地下室一層為停車空間，自成一防火區劃；地下室二層為防空避難室停車空間，自成一防火區劃。

三、防空避難室檢討 防空避難室停車空間=1278.57㎡
 本案防空避難室停車空間=1278.57㎡
 依建築技術規則防空避難室設計編制141條之規定，按建築面積全部附設防空避難設備。
 本案防空避難室位於地下室二層
 1. (11.63+10.04)×4.49/2=48.65
 2. (18.44+21.62)×1.54/2=30.85
 3. 4.87×4.87×3.14159×(20.57/360)-4.8×1.74/2=0.08
 4. (6.81+4.45)×0.31/2=1.75
 5. 4.87×4.87×3.14159×(51.65/360)-4.39×4.25/2=1.36
 6. 36.6×28.9=1057.74
 7. 10.17×0.28=2.85
 8. 32.18×5.72=184.07
 9. -(6×8.13)=-48.78
 合計=1278.57㎡>建築面積=1045.78㎡.....OK
 建築技術規則第41條：供其他公眾使用之建築物，其層數在五層以上者，按建築面積全部附設...OK
 建築技術規則第42條：
 一、建築基地如因地勢或地形無法附設地下或半地下式避難設備者，得建築地面式避難設備.....。本案設置於地下室一層
 二、應按建築面積全部附設之建築物，因建築設備或結構上之原因，如昇降機之緩衝基、機械室、電氣室、機器之基礎、蓄水池、化糞池等固定設備等必須設在地面以下部份，其所佔面積應免檢討；並不得超過附設避難設備面積四分之一。
 固定設備檢討
 10. 4.86×4.86×3.14159×(19.88/360)-4.78×1.68/2=0.08
 11. (4.46+6.7)×0.29/2=1.62
 12. (9.35+6.7)×1.56/2=12.52
 13. 4.8×4.8×3.14159×(52.4/360)-4.3×4.23/2=1.44
 14. 1.6×5.43=8.69
 15. (3.25+5.43)×3.87/2=16.8
 16. 3.25×7.07=22.98
 17. (3.25+3.02)×1.31/2=4.11
 18. 3.72×1.9=7.07
 19. 10.8×2=21.6
 20. 1.95×4.65=9.07
 21. 0.93×10.25=9.53
 合計=115.51㎡<1278.57/4=319.64㎡...OK
 建築技術規則第44條：
 一、天花板高度或地板至樑底之高度不得小於二公尺.....OK
 二、進出口之設置依左列規定：面積達二百〇〇平方公尺以上者，應設二處附梯式（包括汽車坡道）進出口其中一處應通連戶外.....OK
 四、避難設備應出地面之外牆或進出口上下兩層之露天部份或天頂板，其構造應之鋼筋混凝土厚度不得小於二十四公分。

四、當層停車位數量

地下二層汽車停車位面積計算表			
車位	250x550	230x550	250x600
自設	-	-	-
法定	26	6	4
面積	357.5㎡	75.9㎡	60㎡
合計	493.4#		

小車位數量檢討
 依建築技術規則60 停車空間及其應設汽車進出之車道，規定如下：
 一、設置於室內之停車位，其寬度之單位，每輛停車位寬度不得寬於二公尺。
 但停車位長邊與牆壁者，不得寬於一公尺，且其寬度與之停車位不得寬於一公尺。
 (B1) 4#+(B2) 6#<10#<10.6#<53#<1/5 ... OK

五、樓模設置及寬度檢討

建築技術規則 第三十三條
 (樓模之構造) 建築物樓模及平臺之寬度、樑模之尺寸，應依下列規定：
 樓模及平臺寬度 120公分以上 20公分以下 24公分以上

本案寬度

樓模及平臺寬度	樑模尺寸	樑模尺寸
120公分以上	20公分以下	24公分以上


 建築技術規則 第九十五條
 地下室樓模應在二百平方公尺以上者，應自該層設置二層以上之直通樓梯連通樓層
 本案寬度一層安全梯 ...OK

六、地下室挖方計算
 地下室挖方檢討
 1. (27.54+21.79)×5.75/2=141.83
 2. 37×35.3=1306.1
 合計=1447.93㎡
 建築物開挖深度
 地下室開挖深度(含PC層)=9.3M
 挖方檢討
 開挖面積 1447.93㎡ x 開挖深度 9.3M = 13465.75 m

備註

	法定停車 230x550
	法定停車 250x550
	法定停車 250x600

版次	日期	備註	主辦機關	設計單位	工程名稱	109峽建字第00495號
			新北市城鄉發展局	陳章安聯合建築師事務所 地址：台北市大安區敦化南路二段168號四樓 TEL: 02-2321-2886	三峽國光段(二期)青年社會住宅新建統包工程	竣工圖
				協力廠商 結構 聯邦工程顧問股份有限公司 機電 寶翔電機技師事務所	圖面名稱 地下二層平面圖	
				設計 繪圖 陳思涵 校對 陳章安 設計 嚴啟宜 核准 陳章安	統包團隊 皇島營造股份有限公司 帆直系統科技股份有限公司 陳章安聯合建築師事務所 大林聯合建築師事務所	
				比例 (A1)1/200 (A3)1/400 單位 cm	業務號碼 A2007 圖號 A2-01 張數 7 / 24	

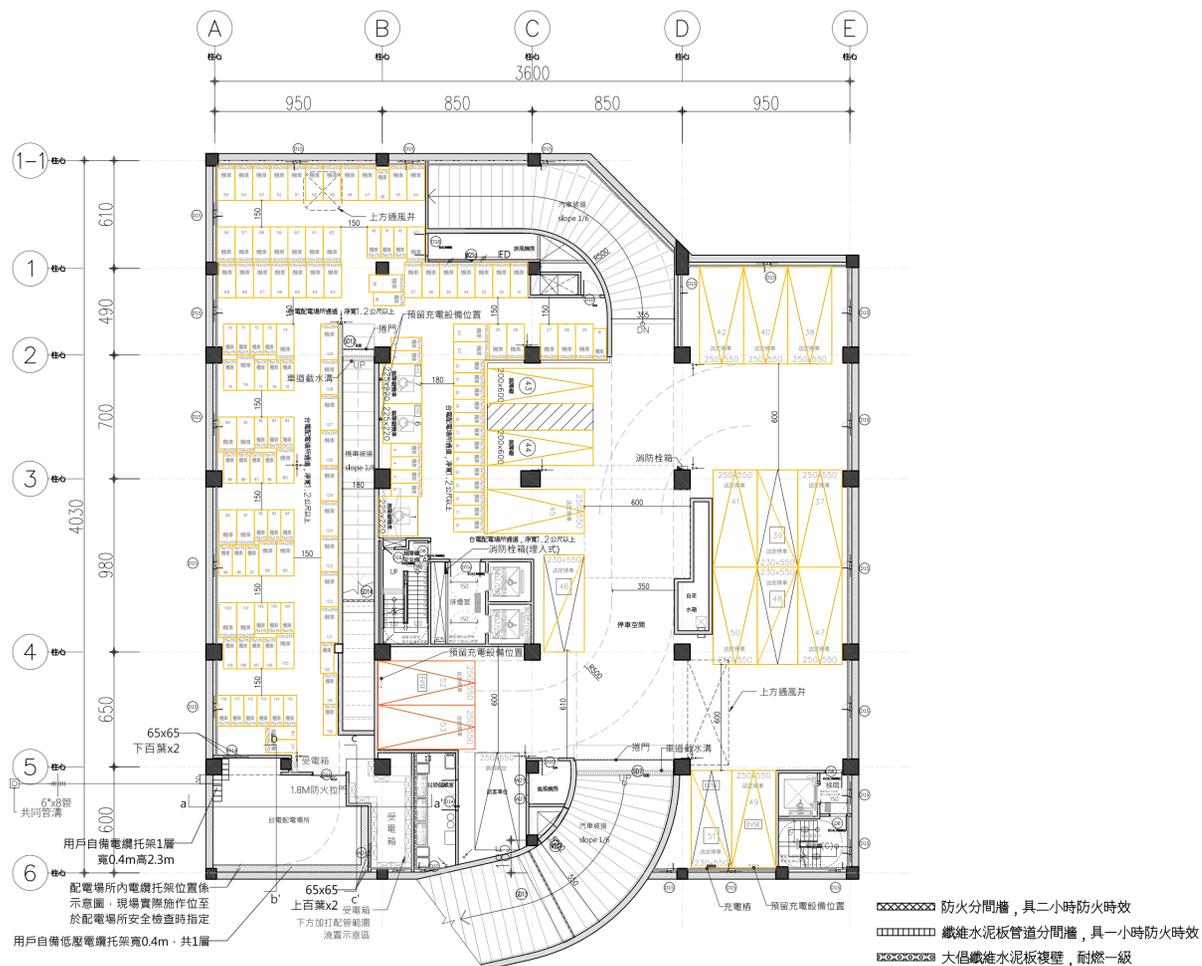


XXXXXXXX 防火分間牆，具二小時防火時效
 □□□□□□ 纖維水泥板管道分間牆，具一小時防火時效
 □□□□□□ 大倡纖維水泥板複壁，耐燃一級


低壓採3ø4W(220/380V)供電
 用戶自備受電箱至少一具

※台電配電場所至受電箱之低壓管線，
 採地下一層樓地板配管並於配管範圍澆
 灌約20公分高RC覆蓋。

※用戶預埋管銜接至共同管溝電力管線引接處。
 ※高壓管理埋深度120公分以上。
 ※台電配電場所引進管區域不施作埋壁，以利防水處理。
 ※請確實依建築技術規則及台電公司相關規定設置必要之防(漏)水及排水設施。
 ※建築線外之管線埋設，須向路權機關申請「道路挖掘許可證」。
 ※穿越私地部分請加蓋示帶及RC保護。

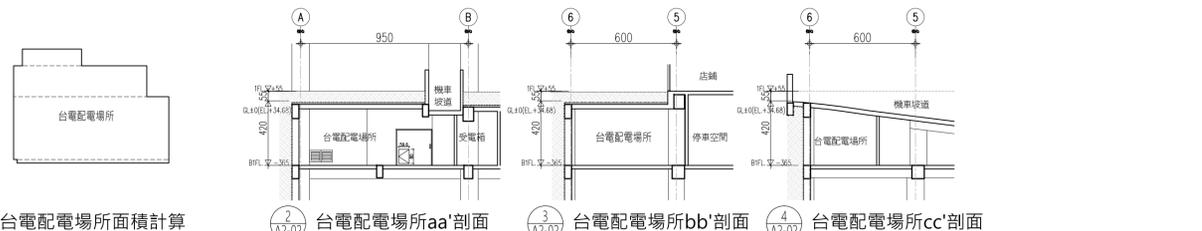

1 台電配電場所面積計算
 2 台電配電場所aa'剖面
 3 台電配電場所bb'剖面
 4 台電配電場所cc'剖面

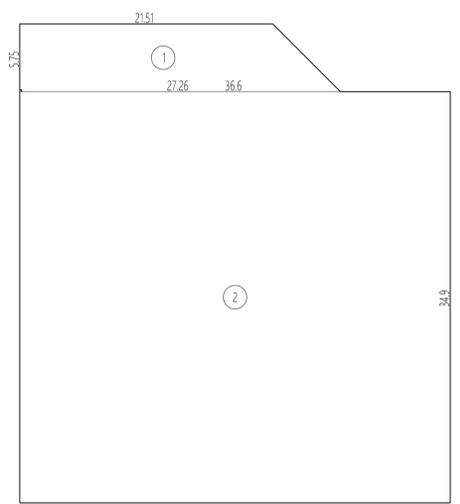

2 樓地板面積計算 A1:S=1/300

1 地下一層平面圖 A1:S=1/200

一、樓地板面積	1417.55㎡
1. (27.26+21.51)×5.75/2=140.21	
2. 36.6×34.9=1277.34	
合計=1417.55㎡	

三、停車位檢核

依「建築技術規則」設置：

(住宅用途)第二期停車樓地板面積=8,416.16㎡-107.87㎡(外廳)-367.72㎡(機房)=7940.57㎡
 法定汽車數量=(7940.57-500)/150=49.6...取50輛。
 (底鋪用途)第一期停車樓地板面積=448㎡
 法定汽車數量=(448-300)/150=0.99...取1輛。
 法定汽車數量=50+1=51輛。
 法定機車數量=滿足一戶一機車位，取36輛。
 法定自行車數量=法定機車數量*15%=136*15%=20.4...取21輛。

本案停車位檢核：
 本案合計設置汽車單位 法定51輛，自設2輛，合計53輛...OK
 本案合計設置機車單位 法定129+7=136輛，自設0輛，合計136輛...OK
 A. 設置於本基地 129輛
 B. 依據技術規則59-1條 "...但之宗以上在同一有鄰或相鄰之基地同時申請建築者，得經起造人之同意，將停車空間集中留設。"
 設置於相鄰附屬36地號等25筆土地：7輛(機車單位編號329~335號)
 本案合計設置自行車單位 法定21輛，自設0輛，合計21輛...OK

無障礙停車位檢核
 法定汽車停車數量 53/50=1.06，取2輛；實際行動不便停車位=2輛 ≥ 2輛...OK
 法定機車停車數量 131/50=2.62，取3輛；實際行動不便機車位=3輛 ≥ 3輛...OK

四、當層停車位數量

自設	200x100	175x75	225x220	合計
法定	63	63	3	129
面積	126㎡	82.69㎡	13.5㎡	222.19㎡

自設	250x550	230x550	350x600	合計
法定	11	4	2	17
面積	151.25㎡	50.6㎡	42㎡	243.85㎡

五、樓層設置及寬度檢核


建築技術規則 第三十三條
 (樓梯之構造) 建築物樓梯之坡度、梯段之尺寸，應依下列規定：
 梯段之坡度：住宅建築物樓梯之坡度不得超過百分之十，其餘樓梯之坡度不得超過百分之十二。
 樓梯之寬度：樓梯之淨寬度，應依下列規定：
 120公分以上 20公分以下 24公分以上

本案實際
 樓梯及平台寬度 淨寬尺寸 總寬尺寸
 120公分以上 20公分以下 24公分以上

建築技術規則 第六十五條
 地下室樓地板面積在二百平方公尺以上者，應自該層設置二層以上之避難梯避難層
 本案實際：一層安全梯...OK

六、地下室容積面積檢核

汽車停車數：40㎡+機車停車數：4㎡+防空避難室面積：實設樓地板面積
 53x40+131x4+1278.57=3922.57㎡
 3922.57㎡>實設樓地板面積：417.55x2=2835.1...OK

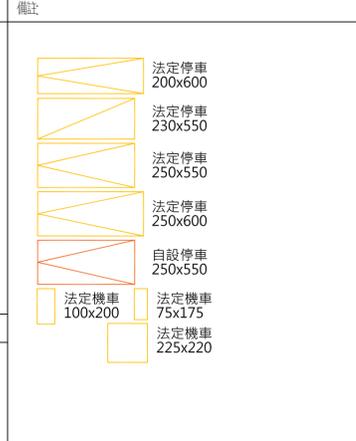

版次	日期	備註

主辦機關
 新北市城鄉發展局

設計單位
 陳章安建築師事務所
 地址：台北市大安區敦化南路二段168號四樓 TEL: 02-2321-2886

協力廠商
 結構 聯邦工程顧問股份有限公司
 機電 寶翔電機技師事務所

設計
 繪圖 DRAWING BY 陳思涵
 設計 DESIGN BY 嚴啟宜
 核對 CHECKED BY 陳章安
 核准 APPROVED BY 陳章安

工程名稱 PROJECT
 三峽國光段(二期)青年社會住宅新建統包工程

圖面名稱 DRAWING TITLE
 地下一層平面圖

總包團隊
 皇晶營造股份有限公司 帆宜系統科技股份有限公司 陳章安建築師事務所 大林聯合建築師事務所

比例 SCALE
 (A1)1/200 (A3)1/400

業務號碼 JOB NO.
 A2007


圖號 DRAWING NO.
 A2-02

張數 SHEET NO.
 8 / 24

109峽建字第00495號


竣工圖

■執行(0) 新北市建築師公會-01(建築師公會前(05)大會審會(08.12.30修正)-
建築物外觀設計規範檢核
(1)裝飾柱不得侵入窗框
(2)窗框內且不得開口,外牆面以鑲嵌材料裝飾
(3)裝飾柱間距不得大於1.5公尺,合計總之裝飾柱間距不得大於2公尺
(4)裝飾柱間距不得小於0.5公尺,合計總之裝飾柱間距不得小於1.5公尺

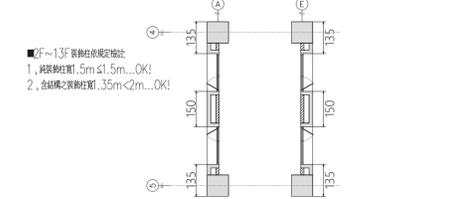

2 裝飾柱檢討 A1:1/100 A3:1/200


2F~13F 排煙室檢核
1. 排煙室開口檢核:
W4=0.95*1.1*2=2.09㎡
2.09㎡ > 2㎡ (OK)

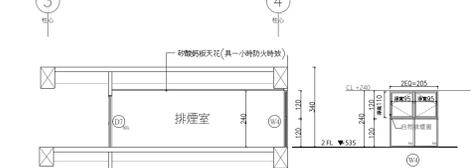


1 排煙室開口檢討 A1:1/100 A3:1/200

步行距離檢討

- A-1 L=2.23+2.7+5.07+4.81+1.6+0.99=17.4M < 50M
- A-2 L=4.19+5.07+1.6+0.99=11.85M < 50M
- A-3 L=5.61+2.14+1.9+4.81+1.6+0.99=17.05M < 50M
- A-4 L=5.61+3.06+1.6+0.99=11.26M < 50M

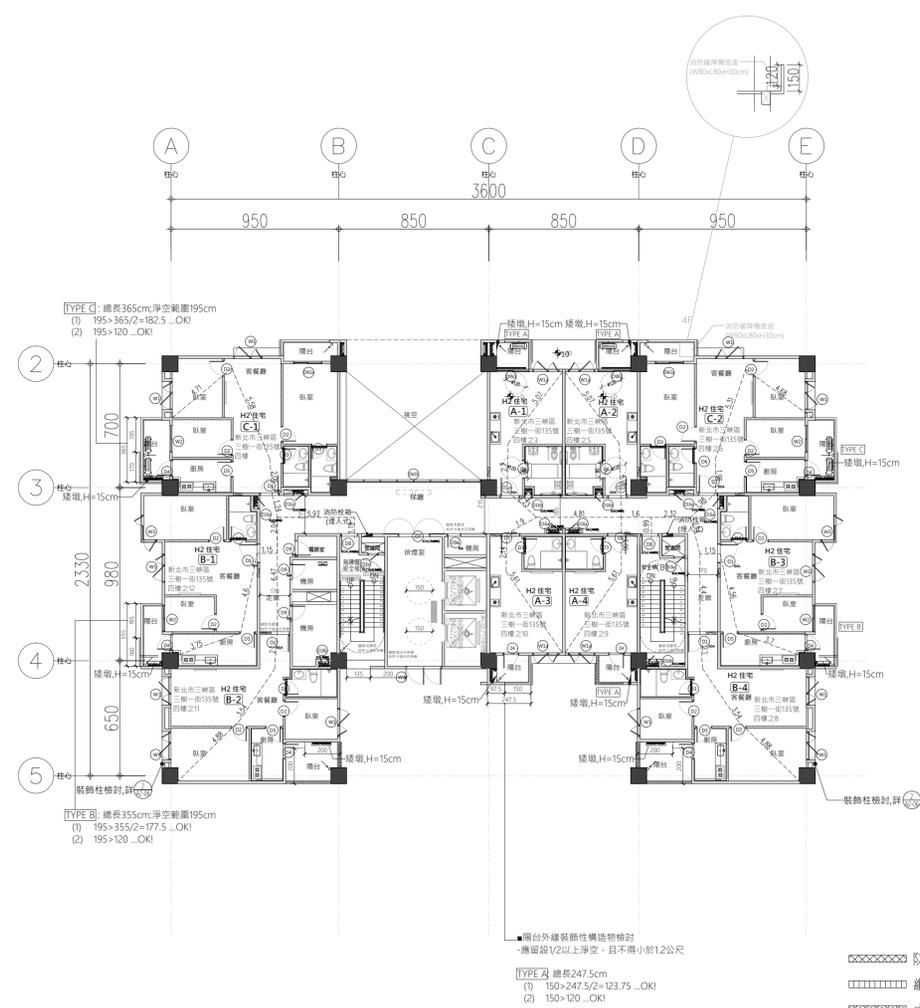


- 防火分間牆, 具二小時防火時效
- 鐵維水泥板管分間牆, 具一小時防火時效
- 大昌鐵維水泥板複壁, 耐燃一級

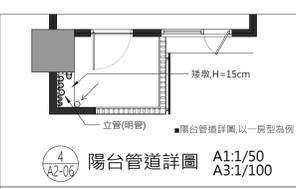


4 陽台管道詳圖 A1:1/50 A3:1/100


■「新北市建築物陽臺外緣裝飾性構造物設計原則」
修正規定(109.02.07)
一、新北市政府應依據新北市建築設計美感及市容觀瞻,並使建築物陽臺及露臺外緣裝飾性構造物設計有所依循,訂定本原則。
二、建築物陽臺及露臺外緣裝飾性構造物設計,應以淨空、且不得小於一點二公尺,其餘部分應得依圖設置裝飾柱或透空欄柵。
三、透空欄柵應使用金屬材料,其透空率應達三分之二以上。
四、建築物陽臺及露臺外緣裝飾性構造物之設計應由都市設計及土地使用開發許可審議會或建築師公會審議通過者,將不受第二點規定之限制。

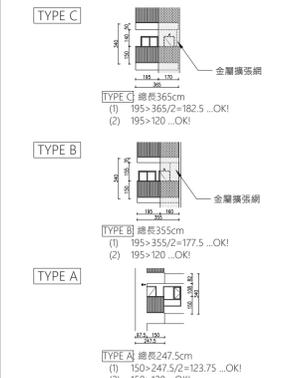


3 陽台外緣裝飾性構造物立面圖 A1:1/200 A3:1/400

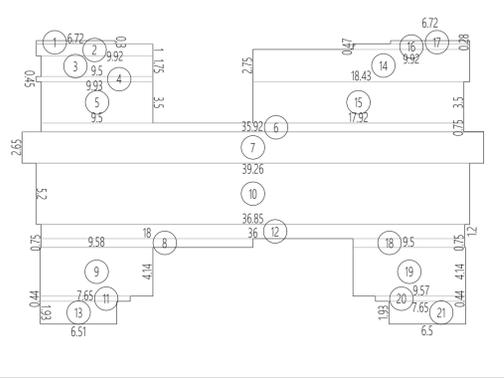


2 樓地板面積計算 A1:S=1/300

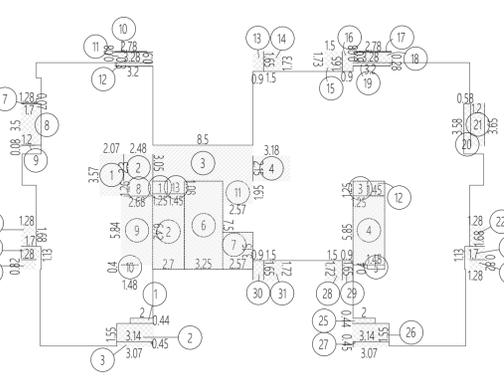

3 容積檢討 A1:S=1/300

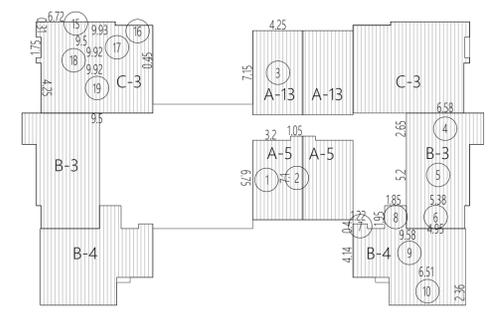

4 居室面積檢討 A1:S=1/300

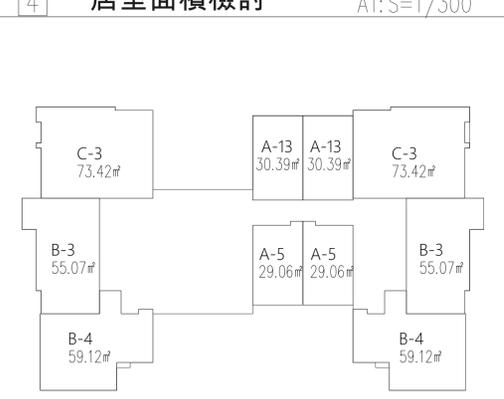


5 防火區劃檢討 A1:S=1/300

一、樓地板面積		二、陽台面積檢討		三、樓梯面積檢討		五、15%免計容積計算		七、居室面積計算		八、防火區劃面積檢討	
683.66㎡		61.54㎡		45.86㎡		96.74㎡		494.12㎡		494.12㎡	
1. 0.3x6.72=2.02	19. 4.14x9.57=39.62	1. 0.44x2=0.88	17. 2.78x0.08=0.22	1. 3.57x2.07=7.39	3. 3.05x8.5=25.93	1. 1.25x1.08=1.35	8. 1.26x2.38=3	1. 6.75x3.2=21.6	7. 1.22x0.4=0.49	1. 房型 A-5	1. 房型 A-5
2. 1x9.92=9.92	20. 7.65x0.44=3.37	2. 3.14x1.55=4.87	18. 3.28x0.9=2.95	2. 2.3x2.48=5.7	4. 2.15x3.18=6.84	2. 6.42x2.7=17.33	9. 2.68x5.84=15.65	2. 7.1x1.05=7.46	8. 1.85x1.95=3.61	2. 房型 A-13	2. 房型 A-13
3. 1.75x9.5=16.63	21. 6.5x1.93=12.55	3. (3.07+3.07)x0.45/2=1.38	3.2x0.28=0.9	45.86㎡<683.66 x 10%=68.37㎡ ...OK		3. 1.25x1.25=1.56	10. 1.48x0.4=0.59	3. 7.15x4.25=30.39	9. 4.14x9.58=39.66	3. 房型 C-3	3. 房型 C-3
4. 9.93x0.45=4.47	合計=683.66㎡	4. 1.68x1.28=2.15	20. 0.58x3.58=2.08			4. 5.85x2.7=15.8	11. 1.95x2.57=5.01	4. 2.65x6.58=17.44	10. 6.51x2.36=15.36	4. 房型 B-3	4. 房型 B-3
5. 3.5x9.5=33.25		5. 1.7x1.13=1.92	21. 3.65x1.2=4.38			5. 0.4x1.48=0.59	12. 1.45x1.25=1.81	5. 5.38x5.2=27.98	合計=59.12㎡	5. 房型 B-4	5. 房型 B-4
6. 0.75x35.92=26.94		6. 1.28x0.82=1.05	22. 1.68x1.28=2.15			6. 7.5x3.25=24.38	13. 1.45x1.08=1.57	6. 1.95x4.95=9.65	合計=55.07㎡	6. 房型 B-3	6. 房型 B-3
7. 39.26x2.65=104.04		7. (1.28+1.28)x0.07/2=0.09	1.7x1.13=1.92			7. 3.15x2.57=8.1	合計=96.74㎡	合計=55.07㎡	合計=59.12㎡	7. 房型 B-4	7. 房型 B-4
8. 0.75x18=13.5		8. 3.5x1.7=5.95	24. 0.82x1.28=1.05					合計=30.39㎡	合計=73.42㎡	8. 房型 B-3	8. 房型 B-3
9. 9.58x4.14=39.66		9. 0.08x1.2=0.1	25. 2x0.44=0.88					合計=30.39㎡	合計=73.42㎡	9. 房型 B-4	9. 房型 B-4
10. 36.85x5.2=191.62		10. 0.08x2.78=0.22	26. 1.55x3.14=4.87					合計=55.07㎡	合計=73.42㎡	10. 房型 B-3	10. 房型 B-3
11. 7.65x0.44=3.37		11. 3.28x0.9=2.95	27. (3.07+3.07)x0.45/2=1.38					合計=55.07㎡	合計=73.42㎡	11. 房型 B-4	11. 房型 B-4
12. 1.2x36=43.2		12. 0.3x3.2=0.96	28. 1.5x1.72=2.58					合計=55.07㎡	合計=73.42㎡	12. 房型 B-3	12. 房型 B-3
13. 1.93x6.51=12.56		13. 1.65x0.9=1.49	29. 1.65x0.9=1.49					合計=55.07㎡	合計=73.42㎡	13. 房型 B-4	13. 房型 B-4
14. 18.43x2.75=50.68		14. 1.5x1.73=2.6	30. 0.9x1.65=1.49					合計=55.07㎡	合計=73.42㎡	14. 房型 B-3	14. 房型 B-3
15. 3.5x17.92=62.72		15. 1.73x1.5=2.6	31. 1.72x1.5=2.58					合計=55.07㎡	合計=73.42㎡	15. 房型 B-4	15. 房型 B-4
16. (9.92+9.92)x0.47/2=4.66		16. 0.9x1.65=1.49	合計=61.54㎡					合計=55.07㎡	合計=73.42㎡	16. 房型 B-3	16. 房型 B-3
17. 0.28x6.72=1.88								合計=55.07㎡	合計=73.42㎡	17. 房型 B-4	17. 房型 B-4
18. 0.75x9.5=7.13								合計=55.07㎡	合計=73.42㎡	18. 房型 B-3	18. 房型 B-3
		61.54㎡<683.66㎡ x 10%=68.37㎡ ...OK						29.06x2+30.39x2+55.07x2+59.12x2+73.42x2=494.12㎡			

版次	日期	備註	主辦機關	設計單位	工程名稱	109峽建字第00495號
			新北市城鄉發展局	陳章安建築師事務所 地址: 台北市大安區敦化南路二段168號四樓 TEL: 02-2321-2886	三峽國光段(二期)青年社會住宅新建統包工程	
				協力廠商 結構 聯邦工程顧問股份有限公司 機電 寶翔電機技師事務所	圖面名稱 四層平面圖	
				設計 繪圖 陳思涵 設計 嚴啟宜	統包團隊 帆昌營造股份有限公司 帆宣系統科技股份有限公司 陳章安建築師事務所 大林聯合建築師事務所	
				核對 陳章安 核准 陳章安	業務號碼 A2007	
				比例 SCALE (A1) 1/200 (A3) 1/400	圖號 DRAWING NO. A2-06	
				單位 UNIT cm	張數 SHEET NO. 12 / 24	




■前108 新北市建築業工作手冊-01 (遵照建築委員會105次審議會(08.12.30修正)-
建築師事務所裝飾柱檢討
(1) 裝飾柱不得封入直徑
(2) 有圓弧(C)裝飾柱且不得開口, 外圍應以圓弧材料製作
(3) 裝飾柱直徑不得大於1.5公尺, 含裝飾柱之裝飾柱直徑不得大於2公尺
(4) 經新北市都市設計審議委員會或建設委員會審議通過者, 得不受上開第三點至第四點限制

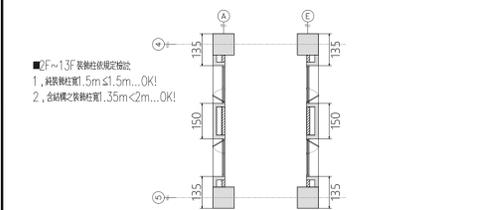



■2F~13F 裝飾柱檢討
1. 柱長與柱直徑: 1.5m ≤ 1.5m...OK!
2. 柱間之裝飾柱: 3.5m < 2m...OK!

2F~13F 排煙窗開口檢討:
W4=0.95*1.1*2=2.09㎡
2.09㎡ > 2㎡ (OK)

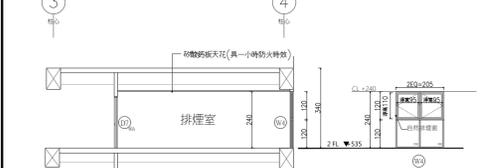

1 排煙窗開口檢討 A1:1/100
A3:1/200


步行距離檢討
A-1 L=2.04+2.7+5.07+1.19=11m < 50M
A-2 L=3.6+2.04+2.7+5.07+1.19=14.6M < 50M
A-3 L=2.23+2.7+5.07+4.81+1.6+0.99=17.4M < 50M
A-4 L=4.19+5.07+1.6+0.99=11.85M < 50M
A-5 L=5.61+2.14+1.9+4.81+1.6+0.99=17.05M < 50M
A-6 L=5.61+3.06+1.6+0.99=11.26M < 50M
B-1 L=3.75+4.6+1.15+2.04+5.93+1.19=18.66M < 50M
重樓步距=3.75+4.6=8.35M < 25M ...OK
B-3 L=3.7+4.56+1.15+2.14+2.32+0.99=14.86M < 50M
重樓步距=3.7+4.56=8.26M < 25M ...OK
B-2 L=4.88+3.54+2.1+6.47+5.93+1.19=24.11M < 50M
重樓步距=4.88+3.54+2.1=10.52M < 25M ...OK
B-4 L=4.88+3.54+2.1+4.4+2.14+2.32+0.99=20.37M < 50M
重樓步距=4.88+3.54+2.1=10.52M < 25M ...OK
C-1 L=5.93+1.24+2.06+5.58+4.71+1.19=20.86M < 50M
重樓步距=4.71+5.58+2.06=12.35M < 25M ...OK
C-2 L=4.68+5.31+2.08+1.65+2.32+0.99=17.03M < 50M
重樓步距=4.68+5.31+2.08=12.07M < 25M ...OK

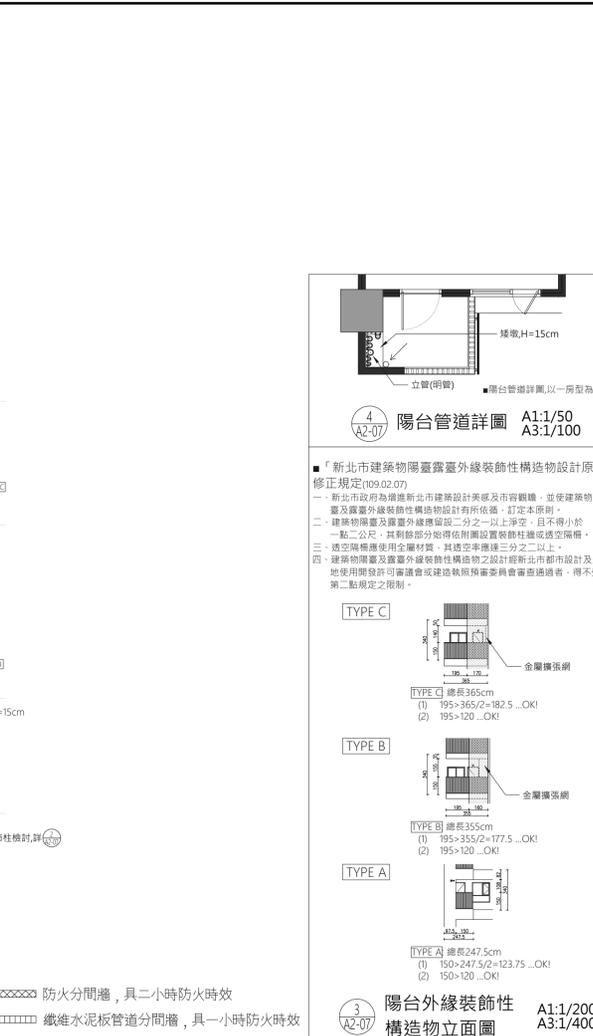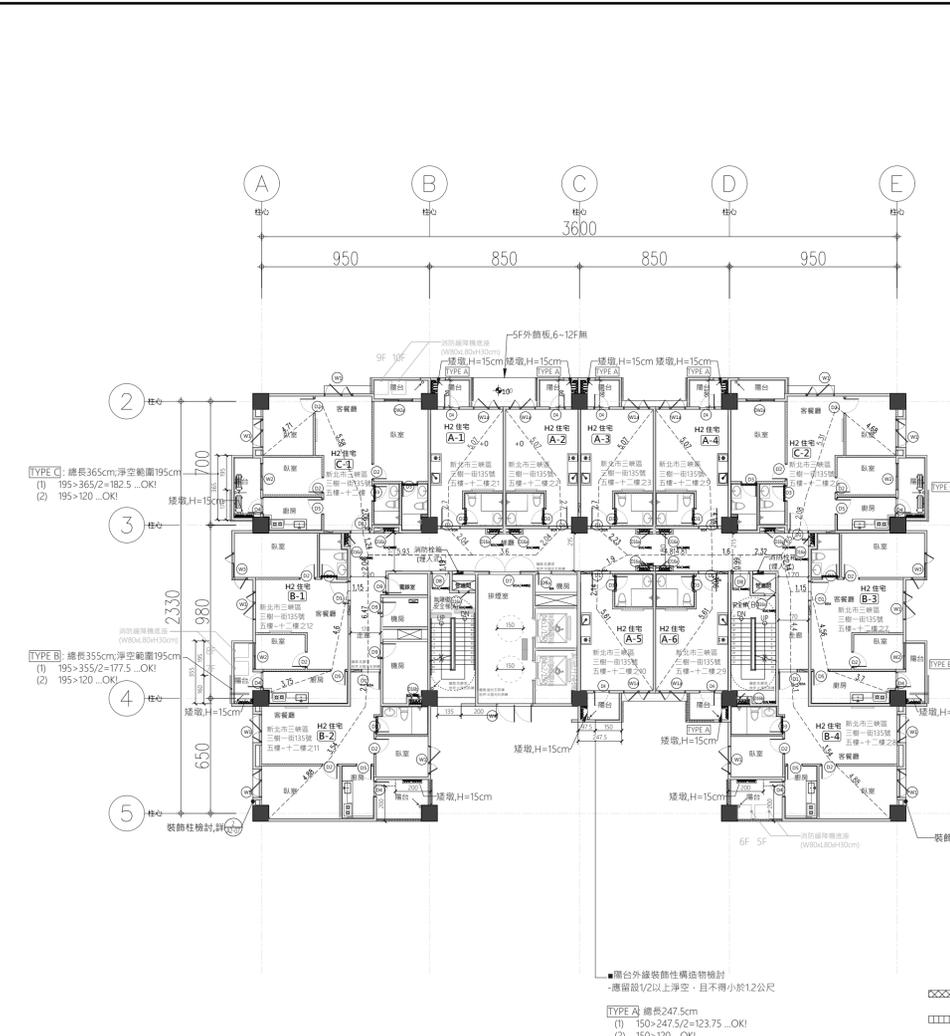


4 陽台管道詳圖 A1:1/50
A3:1/100

■「新北市建築物陽臺露臺外緣裝飾性構造物設計原則」
修正規定(109.02.07)
一、新北市政府為維護新北市建築設計美感及市容觀瞻, 並使建築物陽臺及露臺外緣裝飾性構造物設計有所依歸, 訂定本原則。
二、建築物陽臺及露臺外緣裝飾性構造物之淨空, 且不得小於一點二公尺, 其餘部分應依前項設置裝飾性構造物或透空隔欄。
三、透空隔欄應使用金屬材質, 其透空率應達三分之二以上。
四、建築物陽臺及露臺外緣裝飾性構造物之設計經新北市都市設計及土地使用開發許可審議會或建設委員會審議通過者, 得不受第二點規定之限制。


3 陽台外緣裝飾性構造物立面圖 A1:1/200
A3:1/400

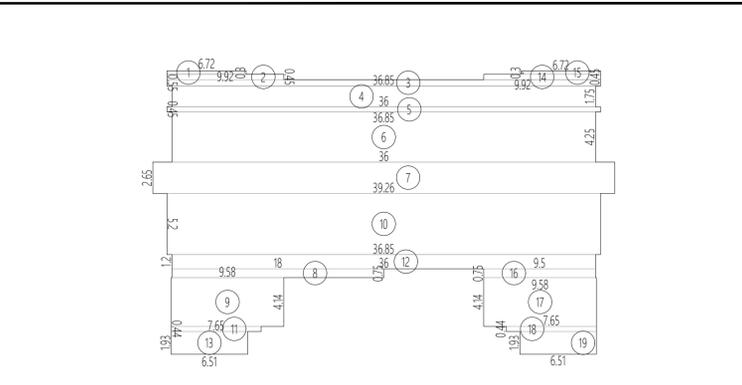


2 樓地板面積計算 A1:S=1/300

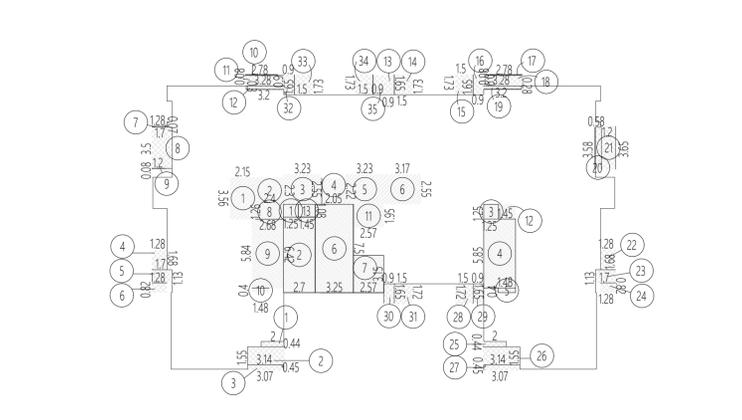

3 容積檢討 A1:S=1/300

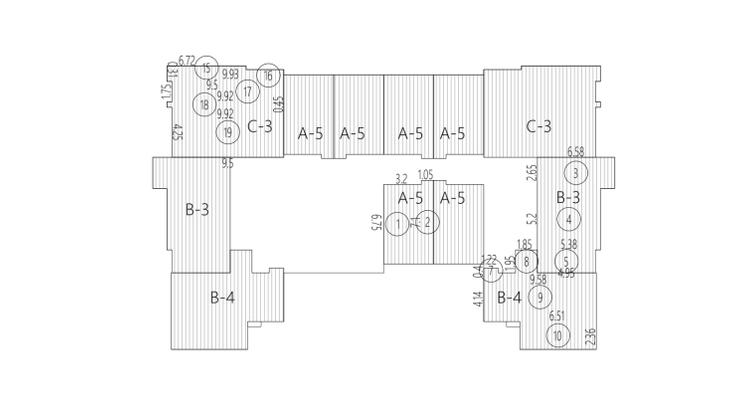


4 居室面積檢討 A1:S=1/300

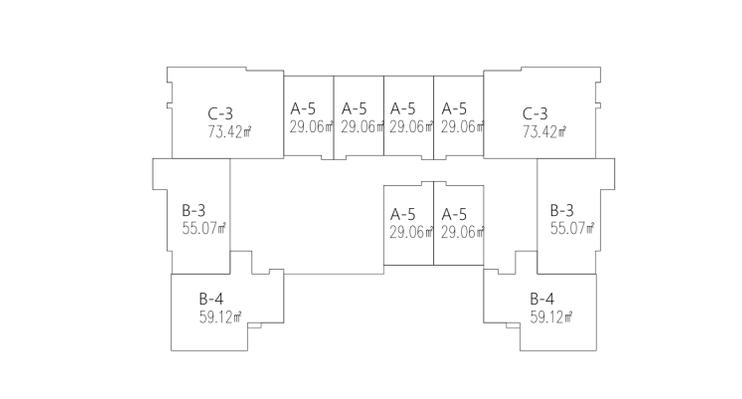


5 防火區劃檢討 A1:S=1/300

1 五~十二層平面圖 A1:S=1/200																							
一、樓地板面積 736.28㎡			二、陽合面積檢討 69.1㎡			三、樓梯面積檢討 42.28㎡			六、實設層容積計算 598.2㎡														
1. 0.3x6.72=2.02 2. 0.45x9.92=4.46 3. 36.85x0.55=20.27 4. 1.75x36=63 5. 36.85x0.45=16.58 6. 4.25x36=153 7. 39.26x2.65=104.04 8. 18x0.75=13.5 9. 9.58x4.14=39.66 10. 36.85x5.2=191.62 11. 7.65x0.44=3.37 12. 36x1.2=43.2 13. 1.93x6.51=12.56 14. 0.45x9.92=4.46 15. (6.72+6.72)x0.3/2=2.02 16. 0.75x9.5=7.13 17. 4.14x9.58=39.66 18. 0.44x7.65=3.37 19. 1.93x6.51=12.56 合計=736.28㎡			1. 0.44x2=0.88 2. 3.14x1.55=4.87 3. (3.07+3.07)x0.45/2=1.38 4. 1.68x1.28=2.15 5. 1.7x1.13=1.92 6. 1.28x0.82=1.05 7. (1.28+1.28)x0.07/2=0.09 8. 3.5x1.7=5.95 9. 0.08x1.2=0.1 10. 0.08x2.78=0.22 11. 3.28x0.9=2.95 12. 0.3x3.2=0.96 13. 1.65x0.9=1.49 14. 1.5x1.73=2.6 15. 1.73x1.5=2.6 16. 0.9x1.65=1.49 17. 2.78x0.08=0.22 18. 3.28x0.9=2.95 合計=69.1㎡ 69.1㎡ < 736.28㎡ x 10%=73.63㎡...OK			1. 3.56x2.15=7.65 2. 2.3x2.4=5.52 3. 2.55x3.23=8.24 4. 2.05x2.22=4.55 5. 3.23x2.55=8.24 6. 2.55x3.17=8.08 合計=42.28㎡ 42.28㎡ < 736.28㎡ x 10%=73.63㎡...OK			樓地板面積-樓梯-15%免計容積+回計面積 736.28-42.28-96.74+0.94=598.2㎡			一房型 A-5=29.06㎡ < 1500㎡...OK 二房型 B-3=55.07㎡ < 1500㎡...OK B-4=59.12㎡ < 1500㎡...OK 三房型 C-3=74.18㎡ < 1500㎡...OK											
四、陽合加梯面積檢討			七、居室面積計算 551.1㎡			八、防火區劃面積檢討			九、樓梯設置及寬度檢討														
69.1㎡+42.28㎡=111.38㎡ > 736.28㎡ x 15%=110.44㎡ 111.38㎡-110.44㎡=0.94㎡...回計容積			一房型 A-5 1. 6.75x3.2=21.6 2. 7.1x1.05=7.46 合計=29.06㎡ 二房型 B-3 3. 2.65x6.58=17.44 4. 5.38x5.2=27.98 5. 1.95x4.95=9.65 合計=55.07㎡ 三房型 C-3 6. 6.72x0.3=2.02 7. 1.22x0.4=0.49 8. 1.85x1.95=3.61 9. 4.14x9.58=39.66 10. 6.51x2.36=15.36 合計=59.12㎡ 29.06x6+55.07x2+59.12x2+73.42x2=549.58㎡ 合計=73.42㎡			一房型 A-5=29.06㎡ < 1500㎡...OK 二房型 B-3=55.07㎡ < 1500㎡...OK B-4=59.12㎡ < 1500㎡...OK 三房型 C-3=74.18㎡ < 1500㎡...OK			建築技術規則 第三十三條 (樓梯之構造) 建築物樓梯之淨寬之寬度, 樓梯之尺寸, 應依下列規定: 樓層以上每層之樓梯淨寬應不小於二平方公尺, 樓梯之淨寬應不小於一平方公尺。 <table border="1"> <tr> <th>樓梯淨寬度</th> <th>樓梯尺寸</th> <th>樓梯尺寸</th> </tr> <tr> <td>120公分以上</td> <td>20公分以下</td> <td>24公分以上</td> </tr> </table> 本案實設 <table border="1"> <tr> <th>樓梯淨寬度</th> <th>樓梯尺寸</th> <th>樓梯尺寸</th> </tr> <tr> <td>120公分以上</td> <td>20公分以下</td> <td>24公分以上</td> </tr> </table> 建築技術規則 第六十五條 地下層樓梯之淨寬應在二平方公尺以上者, 應自各該層之樓梯口起算之直樓梯淨寬應 本案實設二層全通...OK			樓梯淨寬度	樓梯尺寸	樓梯尺寸	120公分以上	20公分以下	24公分以上	樓梯淨寬度	樓梯尺寸	樓梯尺寸	120公分以上	20公分以下	24公分以上


版次	日期	備註	主辦機關 新北市城鄉發展局	設計單位 陳章安建築師事務所 地址: 台北市大安區彰化南路二段168號四樓 TEL: 02-2321-2686	工程名稱 PROJECT 三峽國光段(二期)青年社會住宅新建統包工程	109峽建字第00495號	
				協力廠商 結構 聯邦工程顧問股份有限公司 機電 寶翔電機技師事務所	圖面名稱 DRAWING TITLE 五~十二層平面圖	竣工圖	
				設計 繪圖 DRAWING BY 陳思涵 校對 CHECKED BY 陳章安 設計 DESIGN BY 嚴啟宜 核准 APPROVED BY 陳章安	統包團隊 皇昌營造股份有限公司 帆宜系統科技股份有限公司 陳章安建築師事務所 大林聯合建築師事務所	業務號碼 JOB NO. A2007	圖號 DRAWING NO. A2-07
				比例 SCALE (A1) 1/200 (A3) 1/400	業務號碼 JOB NO. A2007	圖號 DRAWING NO. A2-07	張數 SHEET NO. 13 / 24

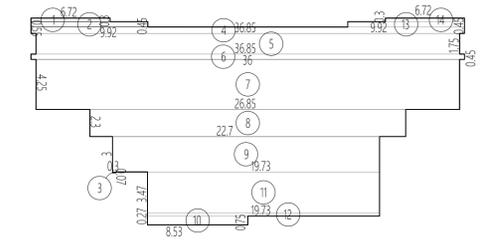


2 樓地板面積計算 A1:S=1/300

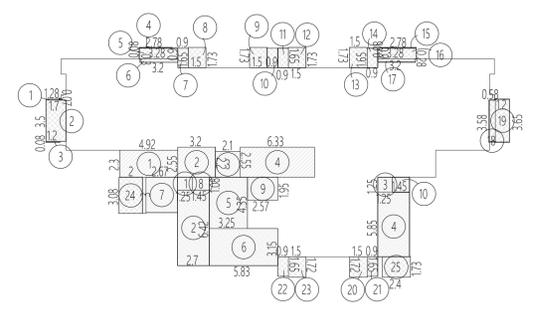


3 容積檢討 A1:S=1/300

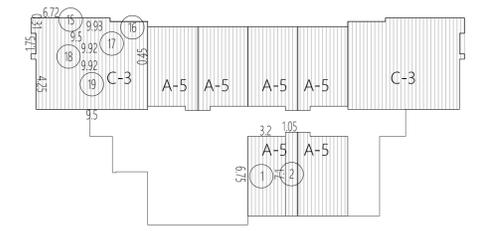


4 居室面積檢討 A1:S=1/300

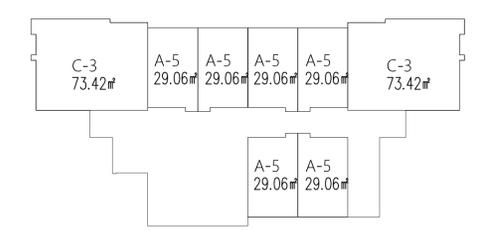

5 防火區劃檢討 A1:S=1/300

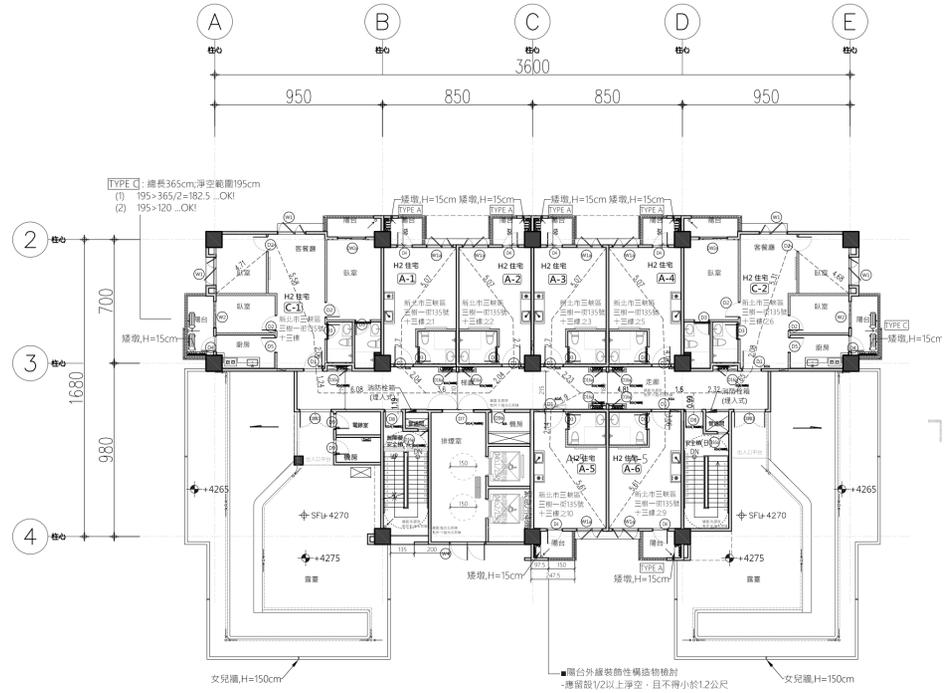


防火分間牆，具二小時防火時效
 纖維水泥板管道分間牆，具一小時防火時效
 大呂鐵澆水泥板複壁，耐燃一級

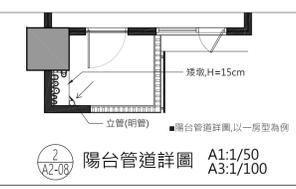

陽台管道詳圖 A1:1/50 A3:1/100

■「新北市建築物陽臺露臺外緣裝飾性構造設計原則」
 修正規定(109.02.07)
 一、新北市政府為增進新北市建築設計美感及市容觀瞻，並使建築物陽臺及露臺外緣裝飾性構造設計有所依循，訂定本原則。
 二、建築物陽臺及露臺外緣裝飾性構造設計，其淨空高度，不得小於一點二公尺，其餘部分始得依附圖設置裝飾性柱體或透光板。
 三、透光板應使用金屬材質，其透光率應達三分之二以上。
 四、建築物陽臺及露臺外緣裝飾性構造之設計應經新北市都市設計及土地使用開發許可審議會或建築執照預審委員會審查通過者，得不受第二點規定之限制。

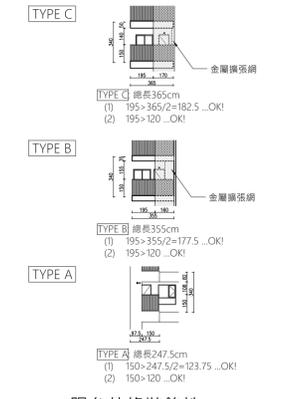

陽台外緣裝飾性構造物立面圖 A1:1/200 A3:1/400



步行距離檢討

A-1	L=2.04+2.7+5.07+1.19=11M < 50M
A-2	L=3.6+2.04+2.7+5.07+1.19=14.6M < 50M
A-3	L=2.23+2.7+5.07+4.81+1.6+0.99=17.4M < 50M
A-4	L=4.19+5.07+1.6+0.99=11.85M < 50M
A-5	L=5.61+2.14+1.9+4.81+1.6+0.99=17.05M < 50M
A-6	L=5.61+3.06+1.6+0.99=11.26M < 50M
C-1	L=6.08+1.24+2.06+5.58+4.71+1.19=20.86M < 50M 重複步距=4.71+5.58+2.06=12.35M < 25M ...OK
C-2	L=4.68+5.31+2.08+1.65+2.32+0.99=17.03M < 50M 重複步距=4.68+5.31+2.08=12.07M < 25M ...OK



1 十三層平面圖 A1:S=1/200

一、樓地板面積 475.9㎡	二、陽合面積檢討 55.28㎡	三、樓梯面積檢討 40.24㎡	六、實設層層容積計算 374.86㎡	八、防火區劃面積檢討
1. 0.3x6.72=2.02 2. 0.45x9.92=4.46 3. 0.07x0.3=0.02 4. 36.85x0.55=20.27 5. 1.75x36.01=63.02 6. 36.85x0.45=16.58 7. 4.25x36=153 8. 2.3x26.85=61.76 9. 3x22.7=68.1 10. 0.75x8.53=6.4 11. 3.47x19.73=68.46 12. 19.73x0.27=5.33 13. 9.92x0.45=4.46 14. 0.3x6.72=2.02 合計=475.9㎡	1. (1.28+1.28)x0.07/2=0.0914 2. 3.5x1.7=5.95 3. 0.08x1.2=0.1 4. 0.08x2.78=0.22 5. 3.28x0.9=2.95 6. 0.3x3.2=0.96 7. 1.65x0.9=1.49 8. 1.5x1.73=2.6 9. 1.73x1.5=2.6 10. 0.9x1.65=1.49 11. 1.65x0.9=1.49 12. 1.5x1.73=2.6 13. 1.73x1.5=2.6 合計=55.28㎡ 55.28㎡>475.9㎡ x 10%=47.59㎡ 55.27㎡-47.59㎡=7.69㎡... 合計容積	1. 2.3x4.92=11.32 2. 2.55x3.2=8.16 3. 2.2x2.1=4.62 合計=40.24㎡ 40.24㎡<475.9 x 10%=47.59㎡ ...OK	樓地板面積-樓層-15%免計容積+ 合計容積 475.9-40.24-84.94+7.69+16.45=374.86㎡	一房型 A-5=29.06㎡<1500㎡...OK 三房型 C-3=73.42㎡<1500㎡...OK
四、陽合加梯面積檢討 47.59㎡+40.24㎡=87.83㎡>475.9㎡ x 15%=71.39㎡ 87.83㎡-71.39㎡=16.45㎡... 合計容積	五、15%免計容積計算 84.94㎡	七、居室面積計算 321.2㎡	九、樓梯構造及寬度檢討	
橫間、掛梯寬、緊急升降梯、欄杆 1. 1.08x1.25=1.35 2. 2.7x6.42=17.33 3. 1.25x1.25=1.56 4. 5.85x2.7=15.8 5. 4.35x3.25=14.14 6. 3x2.67=8.01 7. 5.83x3.15=18.36 8. 1.45x1.08=1.57 9. 1.95x2.57=5.01 10. 1.45x1.25=1.81	一房型 A-5 1. 6.75x3.2=21.6 2. 7.1x1.05=7.46 合計=29.06㎡ 三房型 C-3 15. 6.72x0.3=2.02 16. 1x9.93=9.93 17. 1.75x9.5=16.63 18. (9.92+9.92)x0.45/2=4.46 19. 4.25x9.5=40.38 合計=73.42㎡ 29.06x6+73.42x2=321.2㎡	建築技術規則 第三十三條 (樓梯之構造)樓梯梯段之坡度、欄杆之尺寸，應於下列規定： 梯段梯段上之欄杆之高度應在樓梯踏面起點一百公方公尺以下，且應在樓梯踏面起點一百公方公尺以上。 

版次	日期	備註	主辦機關 新北市城鄉發展局	設計單位 陳章安聯合建築師事務所 地址：台北市大安區敦化南路二段168號四樓 TEL：02-2321-2886	工程名稱 PROJECT 三峽國光段(二期)青年社會住宅新建統包工程	109峽建字第00495號
				協力廠商 結構 聯邦工程顧問股份有限公司 機電 寶翔電機技師事務所	圖面名稱 DRAWING TITLE 十三層平面圖	竣工圖
				設計 繪圖 DRAWING BY 陳思涵 校對 CHECKED BY 陳章安 設計 DESIGN BY 嚴啟宜 核准 APPROVED BY 陳章安	統包團隊 皇昌營造股份有限公司 帆航系統科技股份有限公司 陳章安聯合建築師事務所 大林聯合建築師事務所	
				比例 SCALE (A1)1/200 (A3)1/400 單位 UNIT cm 業務號碼 JOB NO. A2007 圖號 DRAWING NO. A2-08 張數 SHEET NO. 14 / 24		

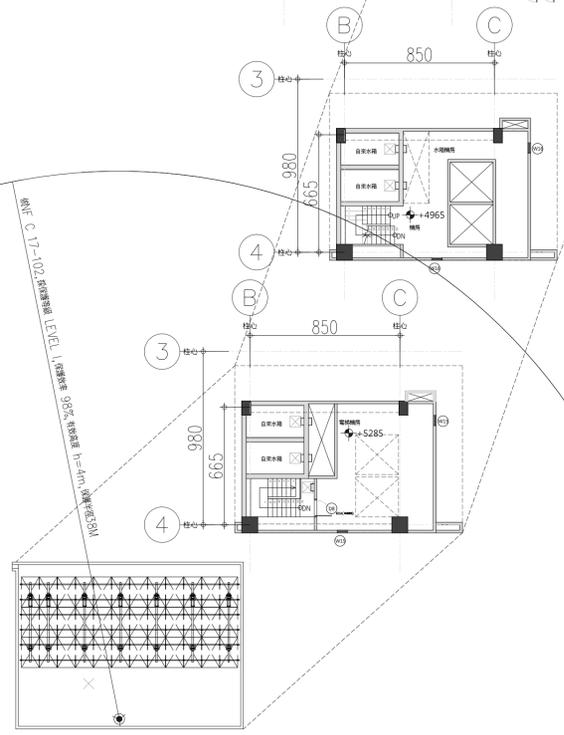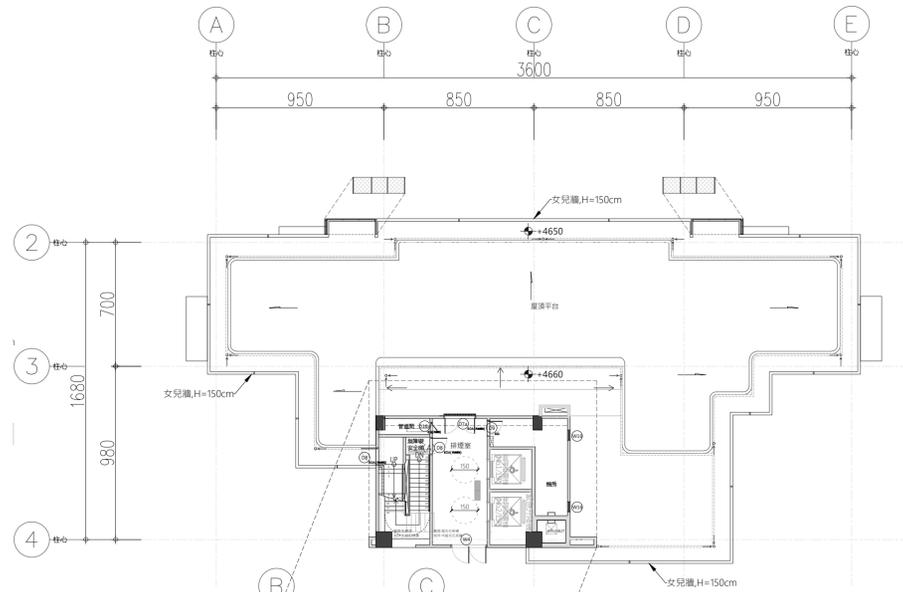

×××××× 防火分間牆, 具二小時防火時效
 □□□□□□ 纖維水泥板管道分間牆, 具一小時防火時效
 ×××××××× 大樑纖維水泥板複壁, 耐燃一級

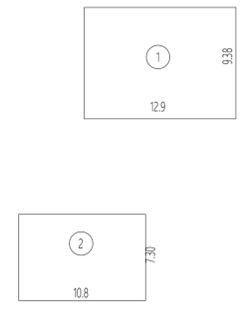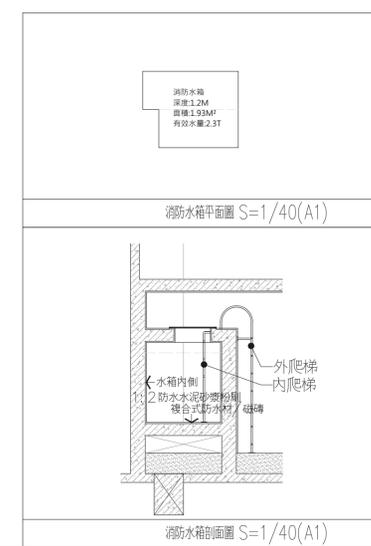


2 樓地板面積計算 A3:S=1/600

一、樓地板面積	121㎡
1. 9.38x12.9=121 屋突一層樓地板面積=121㎡	
2. 7.3x10.8=78.84 屋突二層, 屋突三層樓地板面積=78.84㎡	

二、屋頂突出物檢討
 依建築技術規則第一條第九款規定:
 (一)屋頂突出物高度在六公尺以內或有升降設備通達屋頂之屋頂突出物高度在九公尺以內, 且屋頂突出物水平投影面積之和, 除高層建築物以不超過建築面積百分之十五外, 其餘以不超過建築面積百分之十二點五為限。
 (二)水箱, 水塔設於屋頂突出物上高度合計在六公尺以內或有升降機設備通達屋頂之屋頂突出物 高度在九公尺以內。
 檢討:
 實際建築高度: 3.3+3.2+2.5=9m ≤ 9m ...OK
 升降機設備通達屋頂之屋頂突出物高度在九公尺以內。 ...OK
 實際建築面積: 1045.78㎡
 屋突面積: 121㎡
 121㎡ < 1045.78㎡ x 12.5% = 130.72㎡ ...OK

1 屋突層平面圖 A1:S=1/200

版次	日期	備註	主辦機關 新北市城鄉發展局	設計單位 陳章安建築師事務所 地址: 台北市大安區敦化南路二段168號四樓 TEL: 02-2321-2686	工程名稱 PROJECT 三峽國光段(二期)青年社會住宅新建統包工程	109峽建字第00495號
				協力廠商 結構 聯邦工程顧問股份有限公司 機電 寶翔電機技師事務所	圖面名稱 DRAWING TITLE 屋突層平面圖	竣工圖
				設計 繪圖 DRAWING BY 陳思涵 核對 CHECKED BY 陳章安 單位 UNIT cm	統包團隊 皇晶營造股份有限公司 帆宣系統科技股份有限公司 陳章安建築師事務所 大林聯合建築師事務所	
				計 設計 DESIGN BY 嚴啟宜 核准 APPROVED BY 陳章安	業務號碼 JOB NO. A2007 圖號 DRAWING NO. A2-09 張數 SHEET NO. 15 / 24	

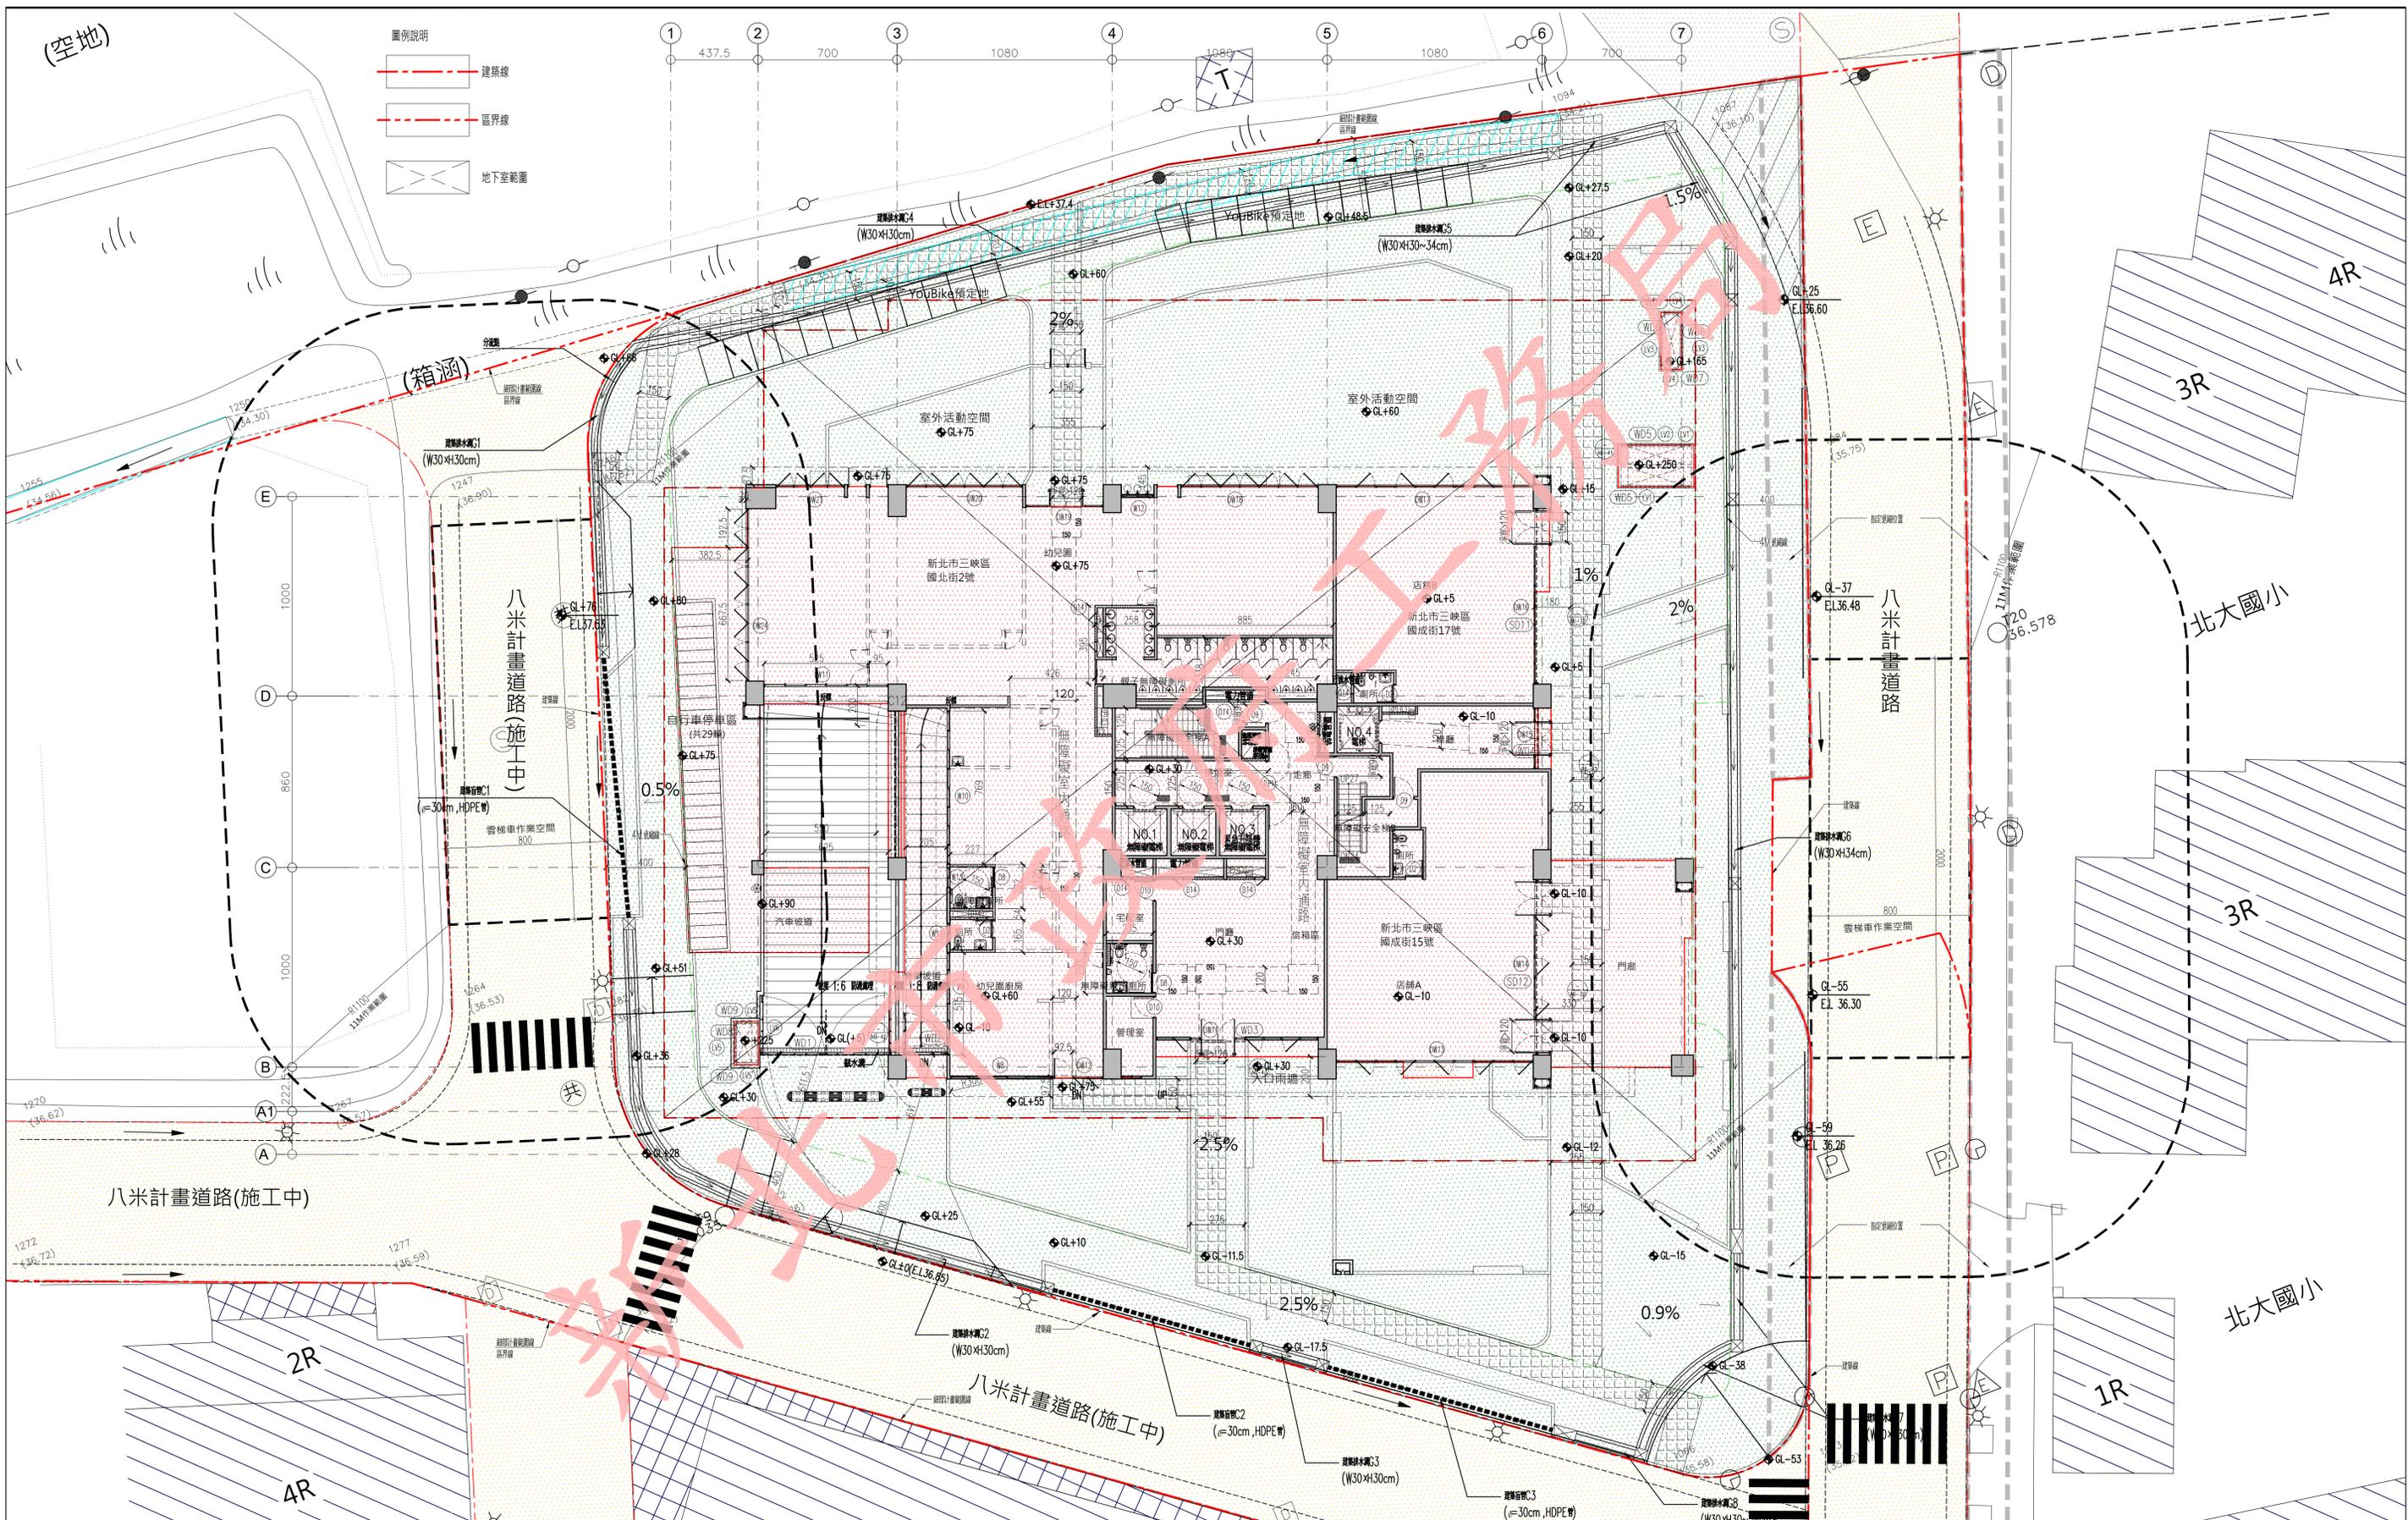

修正次數	修正內容	專案管理及監造單位 亞新工程顧問股份有限公司 / 王正源建築師事務所	統包代表廠商 皇昌營造股份有限公司	統包廠商 帆宣系統科技公司	設計單位 大林聯合建築師事務所	工程名稱 三峽國光段(二期)青年社會住宅新建統包工程	109峽建字第00508號	
					協力廠商 結構 凱巨工程顧問有限公司 機電 寶翔電機技師事務所	圖面名稱 全區配置圖	竣工圖	
			核章	核章	繪圖 DRAWING BY	業務號碼 JOB NO.	圖號 DRAWING NO.	張數 SHEET NO.
					設計 DESIGN BY	單位 UNIT	A2-00	12/34

本電子副本經由結構技師林岑岑簽發上傳


下載人員：林銜諭 下載時間：113/12/18

檢查碼：VkQD52gftE

注意事項：1. 若列印成紙本已為解密之明文資料，僅供閱覽，本電子副本要具文書證明效力，應上網至 <http://building-apply.publicwork.ntpc.gov.tw/kgfpaper/> 網站查驗副本之完整性，以免被篡改。




本電子副本經由結構技師林鈺銜簽證上傳

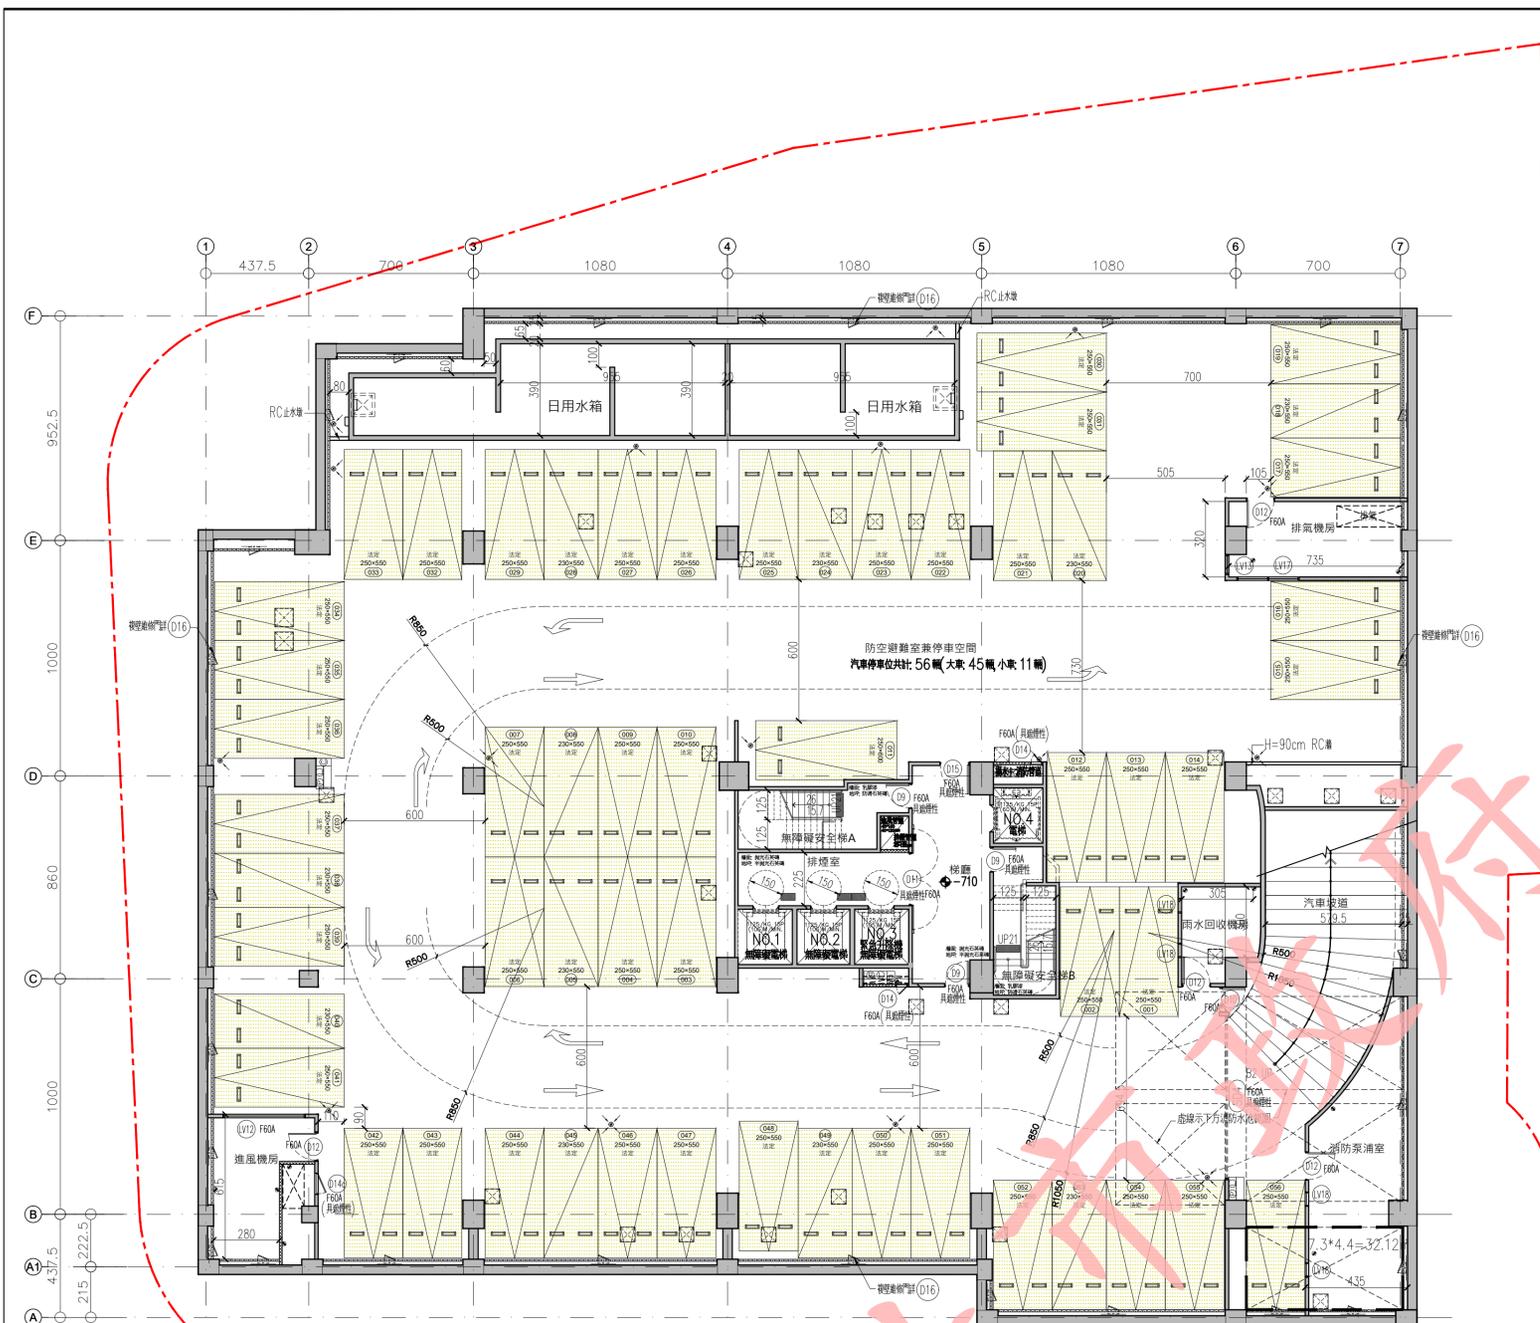



法規檢討：
 度、級高、級深檢討 (技規建築設計施工篇第 33、167-2 條)：
 ● 本案屬第三類用途；A、B 梯皆為安全梯兼無障礙樓梯。
 A 梯寬度 = 125 cm > 120 cm；淨寬度 = 120 cm > 120 cmOK!
 級高 = 16 cm ≤ 16 cm；級深 = 26 cm ≥ 26 cmOK! (無障礙樓梯)
 平臺寬度 = 125 cm ≥ 120 cmOK!
 B 梯寬度 = 125 cm > 120 cm；淨寬度 = 120 cm > 120 cmOK!
 級高 = 16 cm ≤ 16 cm；級深 = 26 cm ≥ 26 cmOK! (無障礙樓梯)
 平臺寬度 = 125 cm ≥ 120 cmOK!

2. 防火區劃檢討 (技規建築設計施工篇第 79-1 條)：
 ● 本樓屬層停車空間，以具有一小時防火時效之牆壁、防火門窗等防火設備與防火構造之樓地板自成一區劃，防火設備並具有一小時之阻熱性，故不受第 79 條第一項之限制。.....OK!

3. 豎道區劃檢討 (技規建築設計施工篇第 79-2 條)：
 防火構造建築物內垂直貫穿樓板之管道間及其他類似部分，應以具有一小時以上防火時效之牆壁、防火門窗等防火設備與該處防火構造之樓地板形成區劃分隔。
 ● 1F 升降管道 + 各層升降管道 + 各層排煙室(緊急升降機間) + 1F 入口門廳 + 各層梯廳 = 1x(13.06+6.18)+15x(12.3+6.18)+16x17.76+1x122.78+15x33.29=1202.73m²
 1202.73 m² < 1500 m²OK!

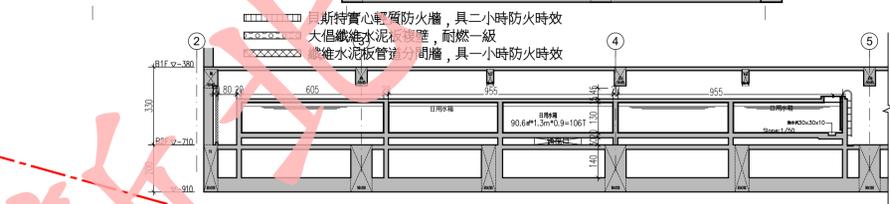

2 水箱剖面示意圖 UNIT: cm
 A: A1-1/150, A3-1/300

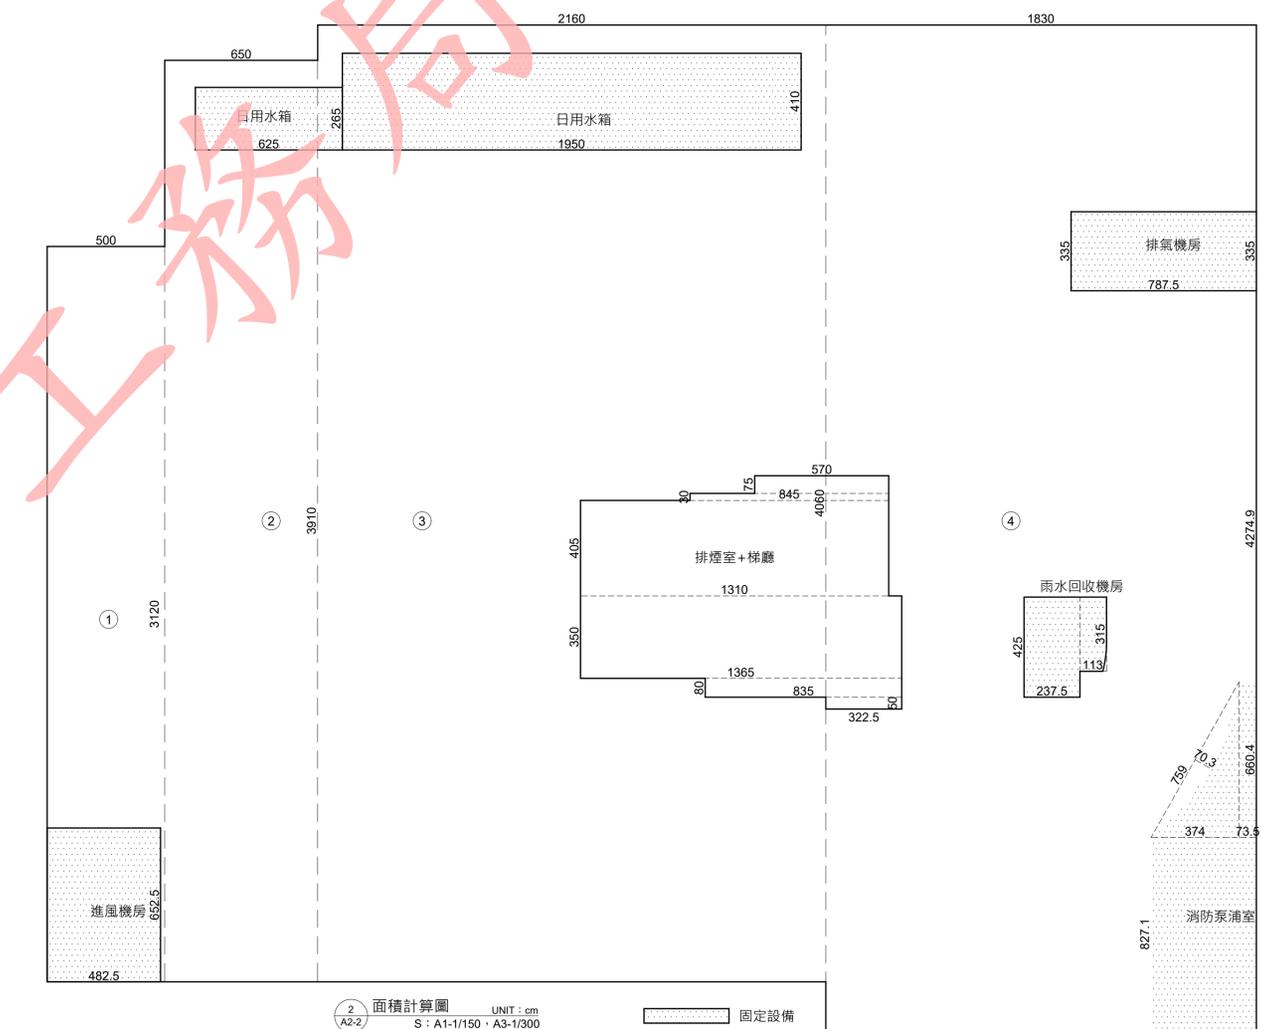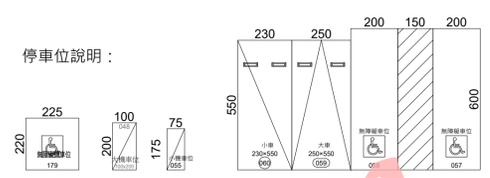

2 面積計算圖 UNIT: cm
 S: A1-1/150, A3-1/300

面積計算式：
 ① 5*31.2=156
 ② 6.5*39.1=254.15
 ③ 21.6*40.6=876.96
 ④ 18.3*42.749=782.31
 合計=2069.42m²

停車數量計算：

汽車(大): 13 輛	機車(大): 126 輛
汽車(小): 3 輛	機車(小): 49 輛
汽車(無障礙): 2 輛	機車(無障礙): 4 輛
B1 汽車合計: 18 輛	B1 機車合計: 179 輛
汽車(大): 45 輛	
B2 汽車合計: 56 輛	
汽車總計: 74 輛	機車總計: 179 輛

停車設置檢討：
 小車: 3+11=14輛
 大車: 13+2+45=60輛
 小車12輛 ≤ 大車60/5=12 輛 ...OK!


空間面積：
 1. 樓地板面積：Σ (1~4) = 2069.42 m²
 2. 樓電梯間 + 排煙室 + 梯廳面積：
 = 5.7x0.75 + 0.3x8.45 + 4.05x13.1 + 3.5x13.65 + 0.8x8.35 + 3.23x0.5 = 115.94 m²
 3. 固定設備面積：218.68 m²
 a. 日用水箱面積 = 6.25x2.65 + 19.5x4.1 = 96.51 m²
 b. 排氣機房 = 7.875x3.35 = 26.38 m²
 c. 雨水回收機房面積 = 2.375x4.25 + 1.13x3.15 = 13.65 m²
 d. 消防泵室面積 = 4.475x8.271 + (3.74x6.604/2 - (7.59x0.703)^2/3) + 0.735x6.604 = 50.66 m²
 e. 進風機房面積 = 4.825x6.525 = 31.48 m²
 4. 固定設備面積 < (法定防空避難室面積/4)：218.68 m² < 1215.86/4 = 303.97 m² OK!
 5. 地下層容積面積檢討：
 (2069.42x2) - (74x40 + 179x4 + 1215.86) = 4138.84 - 4891.86 = -753.02 m²... (負實取0)
 6. 開挖率檢討：
 允建開挖面積 < 基地面積 X 60 %
 2069.42 m² < 3480.29x0.6 = 2088.17 m² ...OK!

修正次數	修正內容	專案管理及監造單位	統包代表廠商	統包廠商	設計單位	工程名稱	109峽建字第00508號
		亞新工程顧問股份有限公司 / 王正源建築師事務所	皇昌營造股份有限公司	帆宣系統科技公司	大林聯合建築師事務所	三峽國光段(二期)青年社會住宅新建統包工程	
					協力廠商	圖面名稱	竣工圖
					結構 觀巨工程顧問有限公司	地下二層平面圖+面積計算	
					機電 寶翔電機技師事務所	統包團隊	皇昌營造股份有限公司 帆宣系統科技股份有限公司 陳章安建築師事務所 大林聯合建築師事務所
					繪圖 核對 設計	比例	圖號
					DRAWING BY CHECKED BY DESIGN BY	(A1) 1/150 (A3) 1/300	A2-02
					核對 CHECKED BY 核准 APPROVED BY	業務號碼	張數
					核章 核章	A20002	13/34
					單位 UNIT	圖號 DRAWING NO.	張數 SHEET NO.
					cm	A2-02	13/34

檢查碼：VxQD52gftE



下載人員：林鈺銜 下載時間：113/12/18

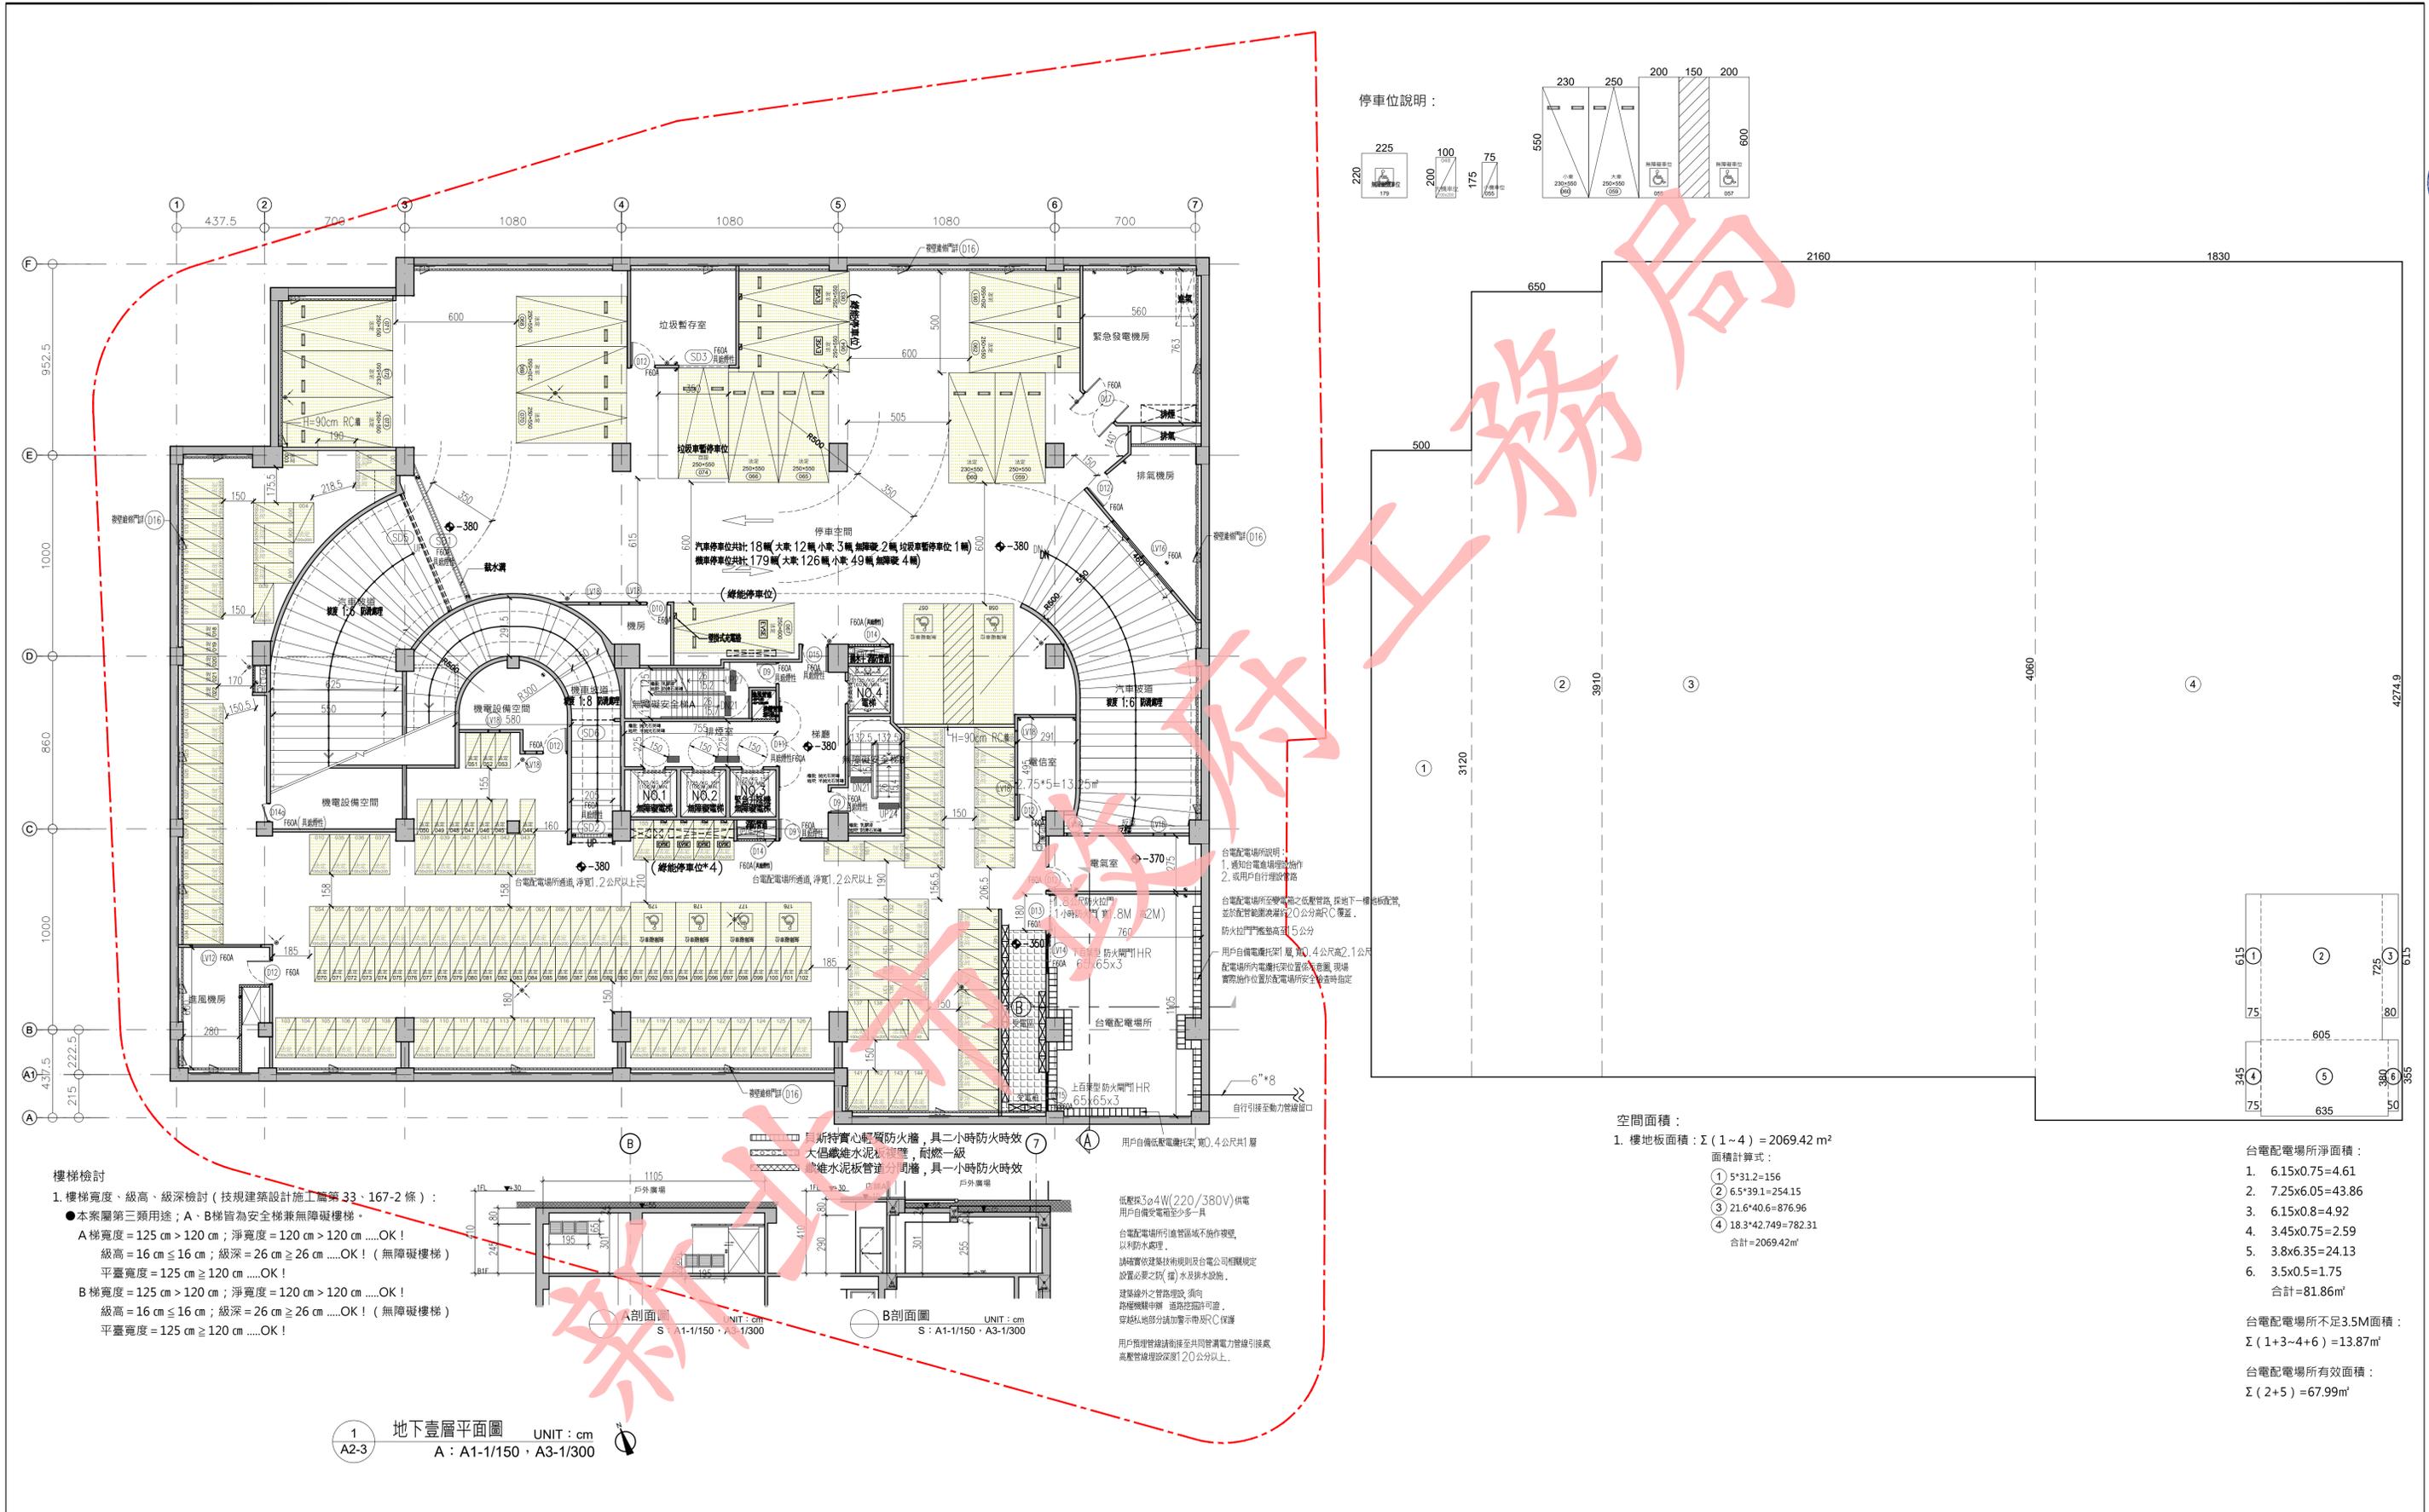

空間面積：
1. 樓地板面積：Σ(1-4) = 2069.42 m²
面積計算式：
① 5*31.2=156
② 6.5*39.1=254.15
③ 21.6*40.6=876.96
④ 18.3*42.749=782.31
合計=2069.42m²

台電配電場所淨面積：
1. 6.15x0.75=4.61
2. 7.25x6.05=43.86
3. 6.15x0.8=4.92
4. 3.45x0.75=2.59
5. 3.8x6.35=24.13
6. 3.5x0.5=1.75
合計=81.86m²


台電配電場所不足3.5M面積：
Σ(1+3-4+6) = 13.87m²

台電配電場所有效面積：
Σ(2+5) = 67.99m²

修正次數	修正內容	專案管理及監造單位	統包代表廠商	統包廠商	設計單位	工程名稱	三峽國光段(二期)青年社會住宅新建統包工程	109峽建字第00508號
		亞新工程顧問股份有限公司 / 王正源建築師事務所	皇昌營造股份有限公司	帆宣系統科技公司	大林聯合建築師事務所	PROJECT		
					協力廠商	圖面名稱	地下一層平面圖+面積計算	
					機電	統包團隊	皇昌營造股份有限公司 帆宣系統科技股份有限公司 陳章安建築師事務所 大林聯合建築師事務所	
					設計	繪圖	比例	(A1) 1/150 (A3) 1/300
					核對	核對	業務號碼	A20002
					核准	核准	圖號	A2-03
					設計	設計	張數	14/34
					核章	核章	圖號	A2-03
					計	計	張數	14/34



本電子副本經由結構技師林鈺銜發證上傳

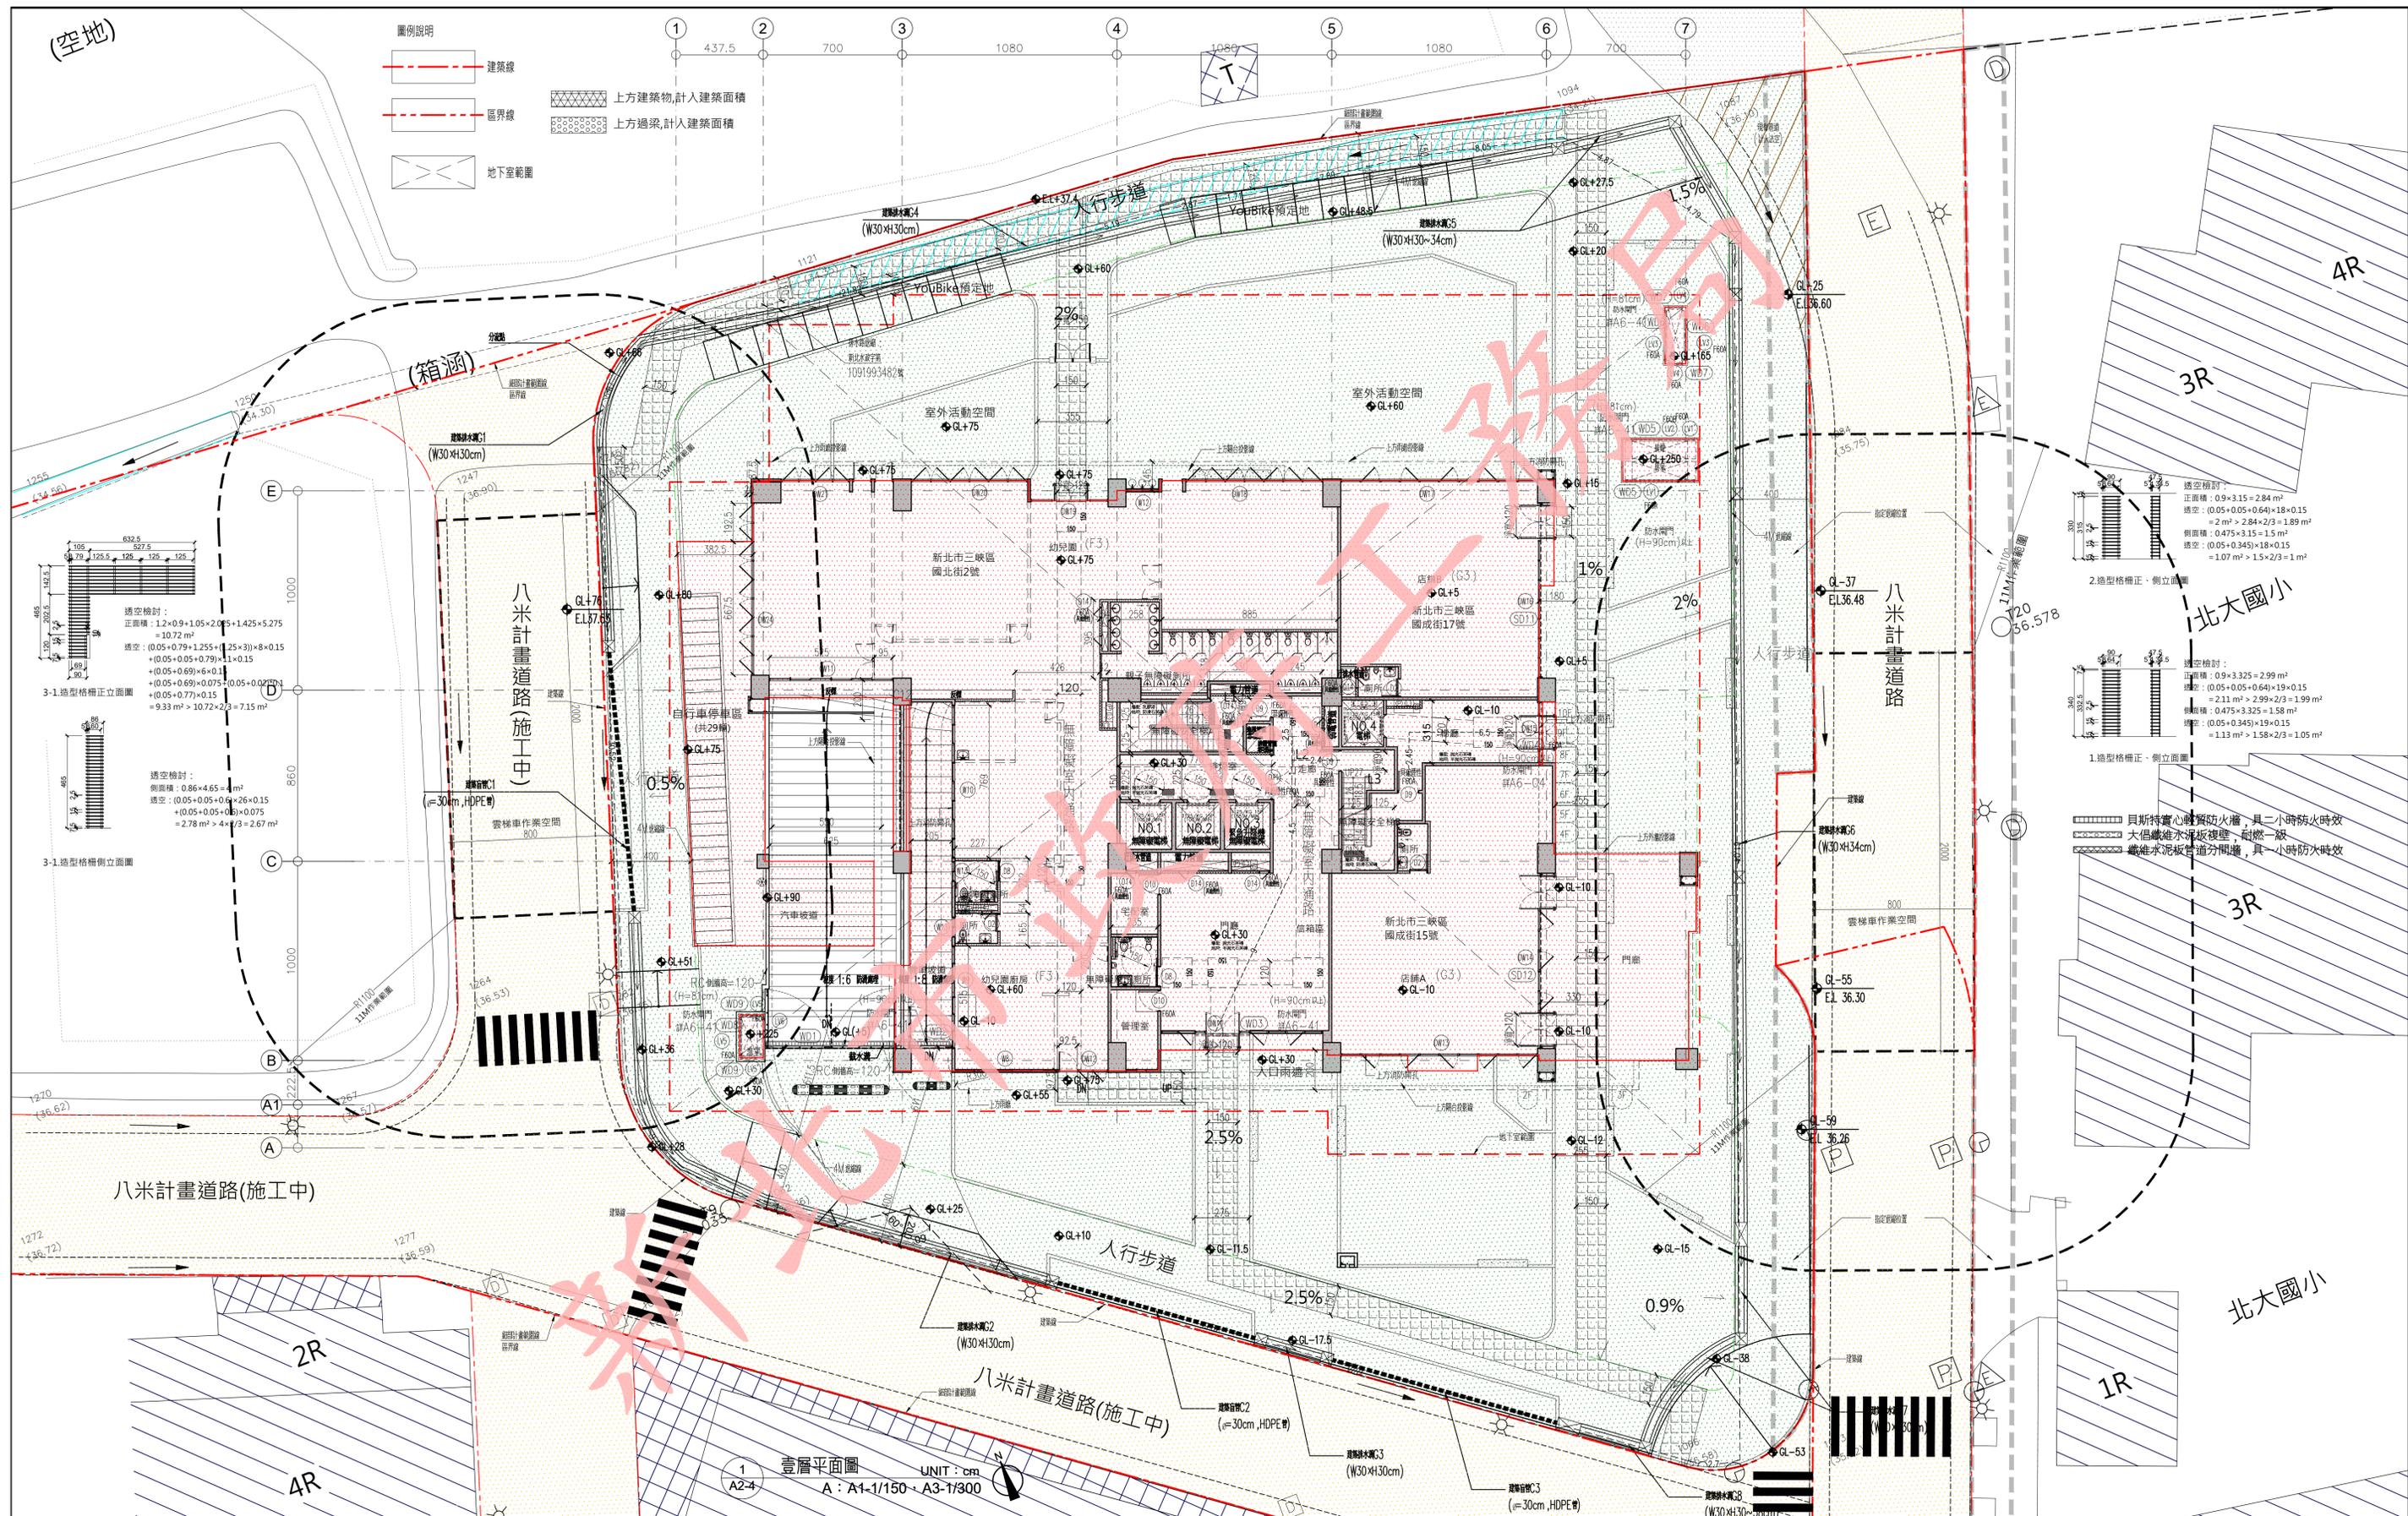



修正次數	修正內容	專案管理及監造單位 亞新工程顧問股份有限公司 / 王正源建築師事務所	統包代表廠商 皇昌營造股份有限公司 地址: 台北市內湖區康寧路53號23樓 TEL: 02-2792-2988	統包廠商 帆宣系統科技公司 地址: 台北市南港區國強路32號5樓 TEL: 02-2855-8899	設計單位 大林聯合建築師事務所 地址: 台北市松山區南京東路五段108號9樓 TEL: 02-2747-7776	工程名稱 PROJECT 三峽國光段(二期)青年社會住宅新建統包工程	109峽建字第00508號
						圖面名稱 DRAWING TITLE 一層平面圖	
						圖號 DRAWING NO. A2-04	竣工圖
						圖號 DRAWING NO. A2-04	
						張數 SHEET NO. 15/34	
						業務號碼 JOB NO. A20002	
						單位 UNIT cm	

檢査碼: VxQD52gftE

注意事項: 1. 若列印成紙本已為解密之明文資料, 僅供閱覽, 本電子副本要具文書證明效力, 應上網至 <http://building-apply.publicwork.ntpc.gov.tw/kgfpaper/> 網站查驗副本之完整性, 以免被篡改。

下載人員: 林鈺銜 下載時間: 113/12/18



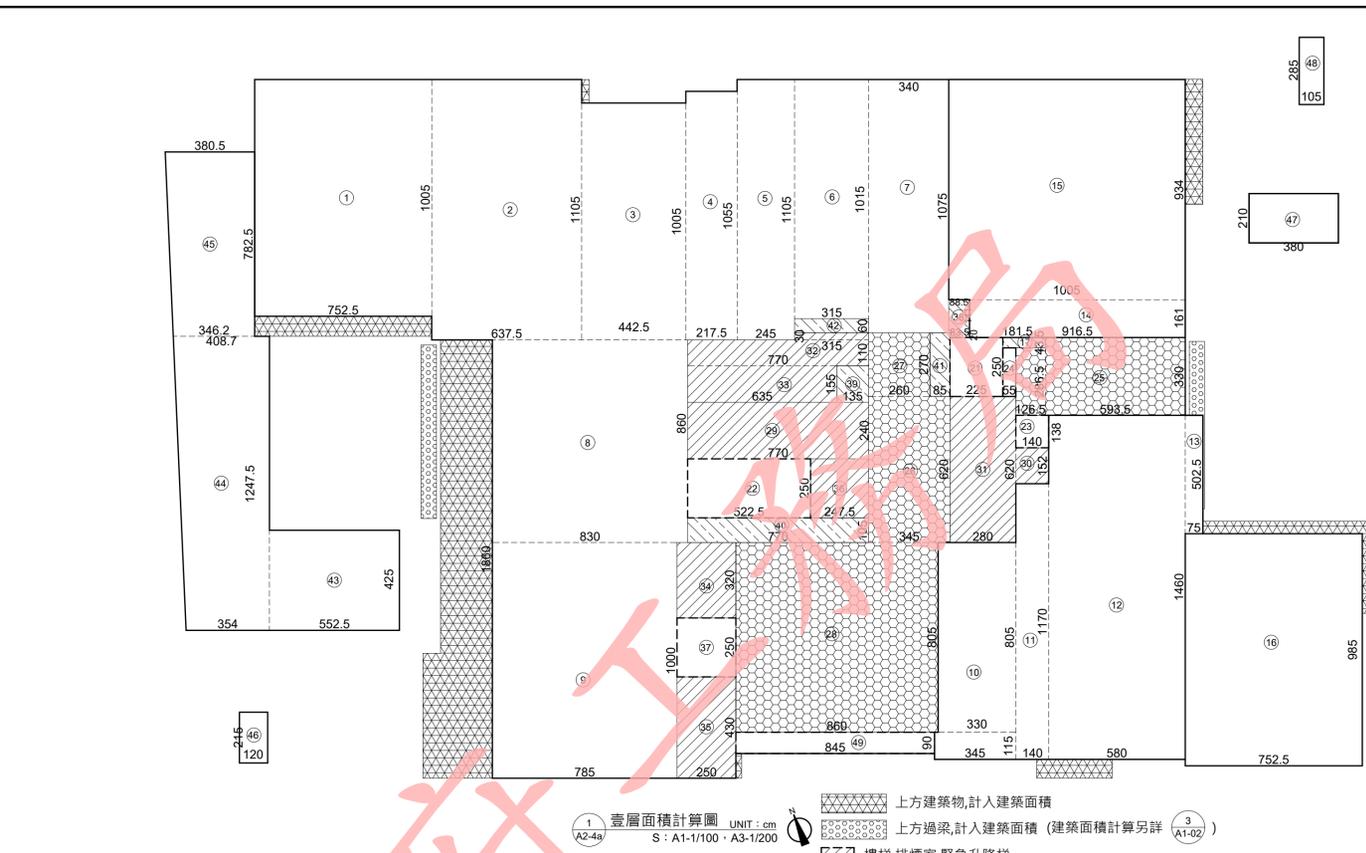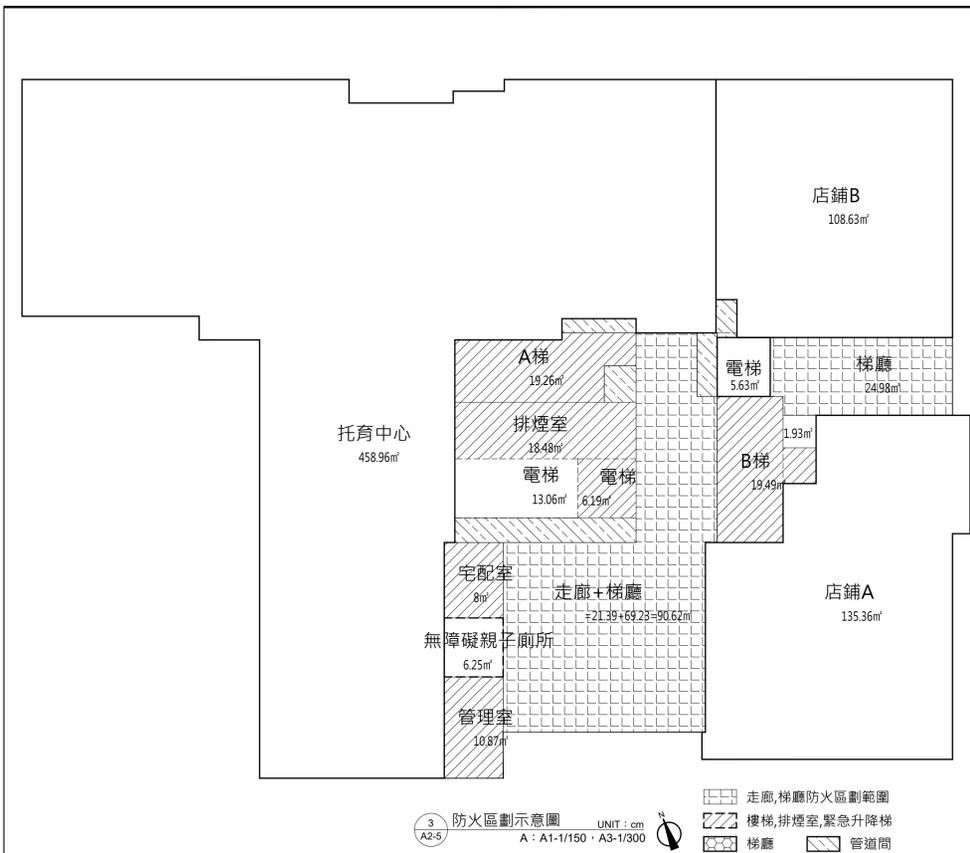



- 面積計算式：
- ① 7.525x10.05=75.63
 - ② 6.375x11.05=70.44
 - ③ 4.425x10.05=44.47
 - ④ 2.175x10.55=22.95
 - ⑤ 2.45x11.05=27.07
 - ⑥ 3.15x10.15=31.97
 - ⑦ 3.4x10.75=36.55
 - ⑧ 8.3x8.6=71.38
 - ⑨ 10x7.85=78.5
 - ⑩ 3.45x1.15+3.3x8.05=30.53
 - ⑪ 1.4x11.7=16.38
 - ⑫ 5.8x14.6=84.68
 - ⑬ 0.75x5.025=3.77
 - ⑭ 9.165x1.61=14.76
 - ⑮ 10.05x9.34=93.87
 - ⑯ 7.525x9.85=74.12 (門廳)
 - ⑰ 1.815x0.435=0.79
 - ⑱ 2.25x2.5=5.63
 - ⑳ 5.225x2.5=13.07
 - ㉑ 1.4x1.38=1.93
 - ㉒ 0.55x2.065=1.14
 - ㉓ 5.935x3.3+1.265x2.865=23.21
 - ㉔ 3.45x6.2=21.39
 - ㉕ 2.6x2.7=7.02
 - ㉖ 8.6x8.05=69.23
 - ㉗ 7.7x2.4=18.48 (排煙室)
 - ㉘ 1.52x1.4=2.13
 - ㉙ 2.8x6.2=17.36
 - ㉚ 7.7x1.1+3.15x0.3=9.42
 - ㉛ 6.35x1.55=9.84
 - ㉜ 2.5x3.2=8.00
 - ㉝ 2.5x4.3=10.75
 - ㉞ 2.475x2.5=6.18
 - ㉟ 2.5x2.5=6.25
 - ㊱ 0.2x0.835+0.885x1.41=1.41
 - ㊲ 1.55x1.35=2.09
 - ㊳ 7.7x1.05=8.09
 - ㊴ 2.7x0.85=2.3
 - ㊵ 3.15x0.6=1.89
 - ㊶ 5.525x4.25=23.48
 - ㊷ (4.087+3.54)x12.477/2=47.58
 - ㊸ (3.805+3.465)x7.825/2=28.44
 - ㊹ 2.15x1.2=2.58 (進排氣)
 - ㊺ 2.1x3.8=7.98 (進排氣)
 - ㊻ 1.05x2.85=2.99 (進排氣)
 - ㊼ 8.45x0.9=7.61 (人口兩邊)

- 空間面積：
- 樓地板面積：Σ (1~49) = 1145.33 m²
 - 梯廳面積：Σ (25~28) = 120.85 m²
 - 15%免計容積面積(管委會、安全梯、機電管道、緊急升降機間)：管委會安全梯、緊急升降機間：Σ (29~36) = 82.16 m² 機電設備空間面積：Σ (17、38~42) = 16.57 m² 82.16+16.57=98.73 m²
 - 幼兒園面積：Σ (1~9) = 458.96 m² 幼兒園居室面積：458.96-9.80-42.32=406.84 m²
 - 店鋪A面積：Σ (10~13) = 135.36 m²
 - 店鋪B面積：Σ (14~15) = 108.63 m²
 - 免計容積面積檢討(技規建築設計施工篇第162條)：本層梯廳面積檢討：120.85 m² > 1145.33x10% = 114.53 m² 120.85-114.53=6.32 m²...計入容積
 - 容積樓地板面積：1145.33-120.85-98.73+6.32=932.07 m²
 - 兩邊樓地板面積：Σ (44~45) = 76.02 m²
 - 車道面積：Σ (43) = 23.48 m²
 - 當層停車樓地板面積：1145.33-74.12-7.61-15.78-76.02-23.48=948.32 m² (16門廳)(49人口兩邊)(機電設備)(兩邊)(車道)
 - 全棟停車樓地板面積：948.32+904.2+809.09x11+782.3=11,534.81 m² (1F) (2F) (3F~13F) (14F)

法規檢討

- 樓梯寬度、級高、級深檢討(技規建築設計施工篇第33、167-2條)：
 - 本案屬第三類用途；A梯為安全梯兼無障礙樓梯、B梯1F以上為安全梯。
 - A梯寬度 = 125 cm > 120 cm；淨寬度 = 120 cm > 120 cmOK!
 - 級高 = 16 cm ≤ 16 cm；級深 = 26 cm ≥ 26 cmOK! (無障礙樓梯)
 - 平臺寬度 = 125 cm ≥ 120 cmOK!
 - B梯寬度 = 125 cm > 120 cmOK!
 - 級高 = 19.8 cm ≤ 20 cm；級深 = 24 cm ≥ 24 cmOK!
 - 平臺寬度 = 125 cm ≥ 120 cmOK!
- 防音檢討(技規建築設計施工篇第46-3~46-7條)：
 - 本案分層牆採用中央主管建築機關認可具有空氣音隔音指標 Rw 在 45 分貝以上隔音性能之輕隔間牆。..... OK!
 - 本案分戶牆採用 15cm 鋼筋混凝土牆，含粉刷總厚度 15cm 以上。空氣音隔音指標 Rw 在 50 分貝以上之隔音性能。..... OK!
 - 本案昇降機道未與居室相鄰，故其空氣音隔音構造不予檢討。..... OK!
 - 本案置放機械設備空間與上下層居室分隔之樓板採用鋼筋混凝土，含粉刷總厚度在 20cm 以上。空氣音隔音指標 Rw 在 55 分貝以上之隔音性能。
 - 本案分戶樓板之衝擊音隔音構造用鋼筋混凝土樓板厚度在 15cm 以上，其上鋪設表面材(含緩衝材)。樓板表面材衝擊音降低量指標 ΔLw 在 17 分貝以上。..... OK!
 - 本案昇降機房之樓板下層無居室，故其衝擊音隔音構造不檢討。..... OK!
- 建築物防火時效檢討(技規建築設計施工篇第69、70、79-4條)：
 - 本案設計為防火構造。..... OK!
 - 本案設計為防火構造。..... OK!
 - 本案依規定設計防火時效。..... OK!
 - 本案依規定設計防火時效。..... OK!
 - 本案依規定設計防火時效。..... OK!
- 樓梯數量檢討(技規建築設計施工篇第95條)：
 - 八層以上之樓層及供集合住宅使用，且該樓層之樓地板面積超過 240m² 者，應自各該層設置二座以上之直通樓梯連避難層或地面通過避難層或地面。
 - 本案設置 A、B 二座樓梯。.....OK!


- 安全梯設置檢討(技規建築設計施工篇第96條)：
 - 通達六層以上，十四層以下或通達地下二層之各樓層，應設置安全梯。
 - 本案 A、B 二座直通樓梯皆為安全梯。.....OK!
- 防火區劃檢討(技規建築設計施工篇第79、79-2、79-3、83條)：
 - 本案空間用途各自區劃，面積均小於 1500 m²，並具有一小時防火時效之牆壁、防火門窗等防火設備與該處防火構造之樓地板區劃分隔；防火設備並具有一小時之阻熱性。..... OK!
 - 本案各樓層內管道間維修門具有一小時防火時效及遮煙性能。..... OK!
 - 本案昇降機道與機間併同區劃，昇降機間出入口設有遮煙性能之防火設備；昇降機道出入口免受應設具遮煙性能防火設備之限制。..... OK!
 - 本案樓地板為連續完整面，與樓板交接處之外牆面高度有 90cm 以上，且該外牆構造具有與樓地板同等以上防火時效，得免突出外牆 50cm 以上。..... OK!
 - 本案二層以上使用類組為 H-2 組，每戶皆以具有一小時以上防火時效之牆壁、防火門窗等防火設備與各該樓層防火構造之樓地板形成區劃分隔；各戶區劃面積皆小於 200 m²。..... OK!
- 出入口步行距離檢討(技規建築設計施工篇第94條)：
 - 本案建築物用途類組為 H 類，步行距離不得超過五十公尺。
 - A梯 (L1) +2.5+1+4.5+9=18 m < 50 mOK!
 - B梯 (L2) 4+1+4.5+9=16.9 m < 50 mOK!
 - B梯 (L3) 2.45+6.5=8.95 m < 50 mOK!
- 緊急用昇降機設置檢討(技規建築設計施工篇第106條)：
 - 建築物高度超過十層樓以上部分之最大一層樓地板面積，在 1500m² 以下者，至少應設置一座。
 - 本案建築物最大一層樓地板面積，在 1500 m² 以下，設置一座。..... OK!
- 緊急用昇降機間檢討(技規建築設計施工篇第107條)：
 - 本層緊急用昇降機間(排煙室)樓地板面積：18.48 m² > 10.0 m²OK!
 - 通往戶外出入口之步行距離 L = 1+2.28+4.5+9 = 11.88 m ≤ 30 mOK!
 - 戶外出入口臨接八米計量道路 > 四米道路。.....OK!
- 緊急進口設置檢討(依技規建築設計施工篇第108條)：
 - 本案建築物在第二層至第十四層之各樓層，其臨道路側外牆每十公尺皆設有窗戶或開口，寬度在七十五公分以上及高度一點二公尺以上。.....OK!
- 防火間隔檢討(技規建築設計施工篇第110條)：
 - 本案建築物與一期建築物之防火間隔達六公尺以上。.....OK!
- 無障礙廁所檢討(技規建築設計施工篇第167-3條)：
 - 本案壹層建築設備篇第37條中第九類其他供公眾使用之建築物；貳層以上屬建築設備編第37條中第一類住宅、集合住宅。
 - 本案設置一處無障礙廁所。
 - 貳層以上無障礙住宅皆設置無障礙廁所盥洗室。.....OK!
- 衛生設備數量檢討(依技規建築設備篇第37條)：
 - 本層(第九類其他供公眾使用之建築物)居室面積：Σ (1~17) = 779.93 m² 本層層使用人數：779.93x0.2=155.99...取 156 人
 - 本層應設男大便秘器：2個；應設女大便秘器：7個
 - 本層應設男女大便秘器：12個 > 應設男女大便秘器：2+7=9個OK!
 - 本層應設小便器：8個 > 應設小便器：4個OK!
 - 本層應設洗面盆：6個 > 應設洗面盆：6個OK!

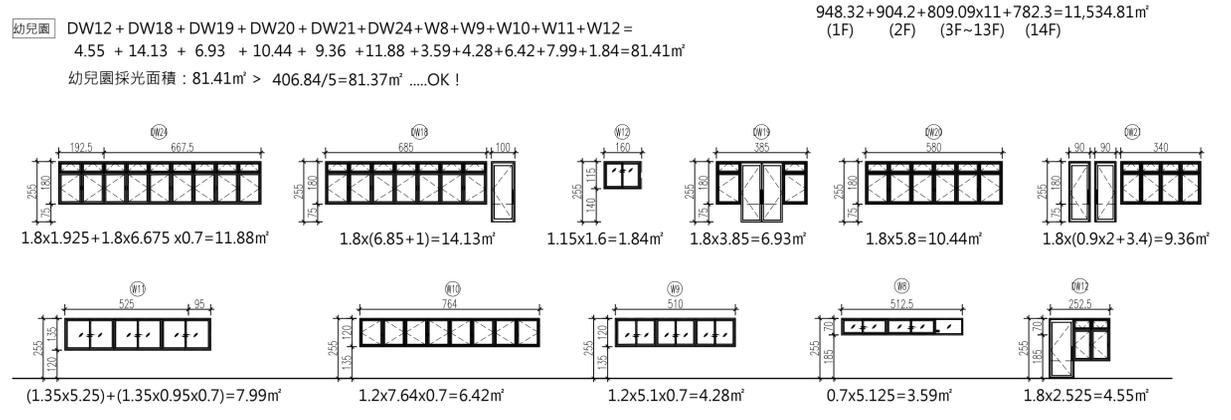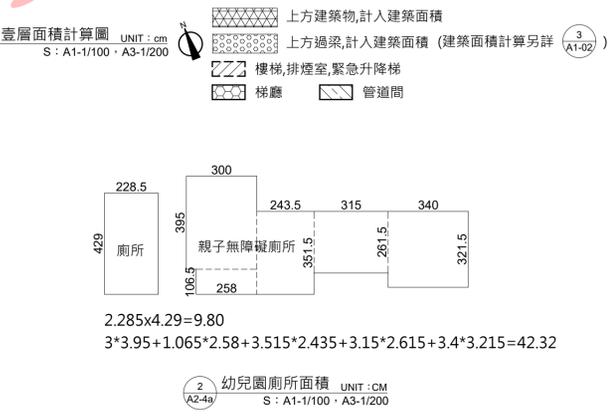


修正次數	修正內容	專案管理及監造單位		統包代表廠商		統包廠商		設計單位		工程名稱	三峽國光段(二期)青年社會住宅新建統包工程	109峽建字第00508號	
		亞新工程顧問股份有限公司 / 王正源建築師事務所		皇昌營造股份有限公司		帆宣系統科技公司		大林聯合建築師事務所		工程名稱			
								協力廠商		圖面名稱	一層面積計算及檢討		
								機電		統包團隊	皇昌營造股份有限公司 帆宣系統科技股份有限公司 陳章安建築師事務所 大林聯合建築師事務所		
								設		繪圖	業務號碼	圖號	張數
								計		設計	單位	圖號	張數
										比例	A20002	A2-04a	16/34
										SCALE	(A1) 1/150 (A3) 1/300		
										單位	cm		



1 二層平面圖 UNIT: cm
A: A1-1/150, A3-1/300

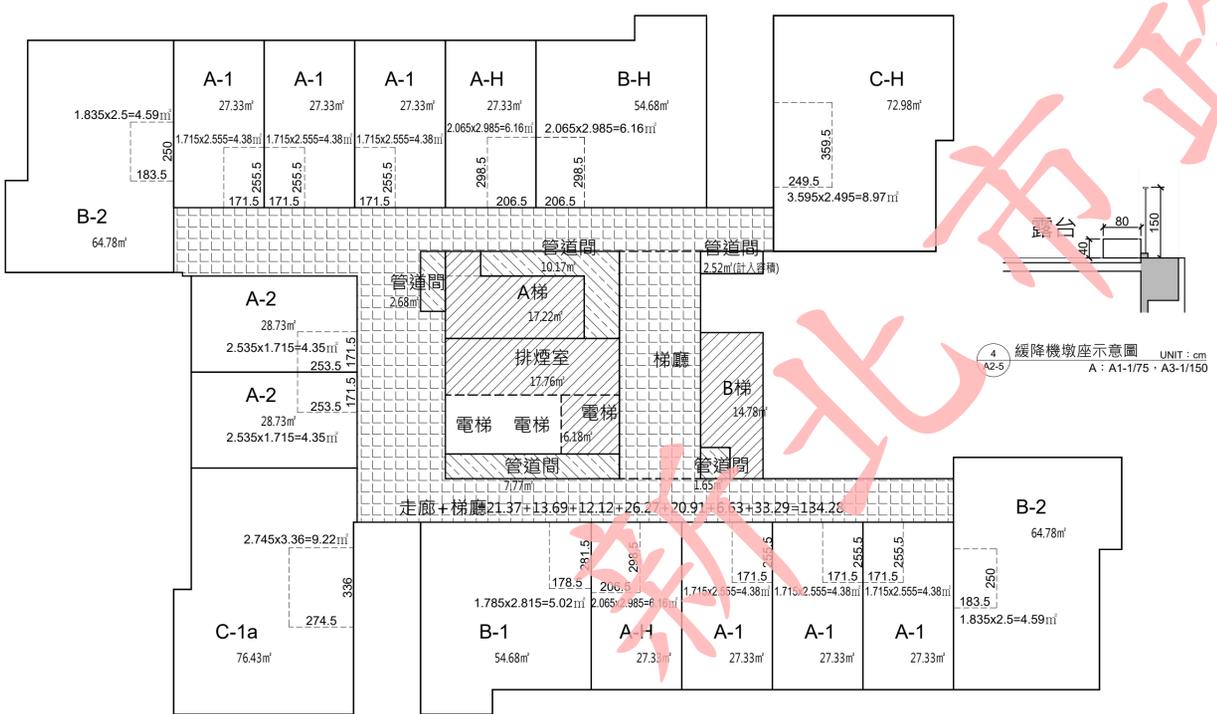

3 防火區劃示意圖 UNIT: cm
A: A1-1/150, A3-1/300

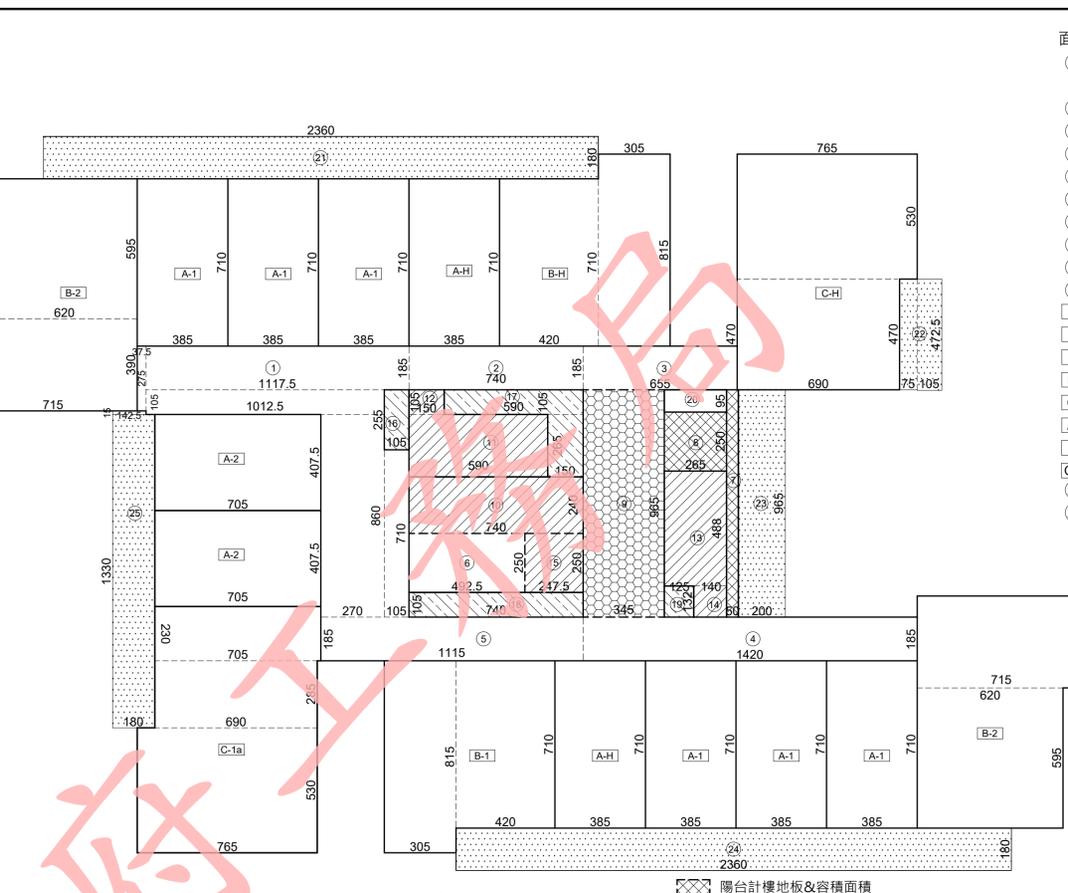

2 面積計算圖 UNIT: cm
S: A1-1/150, A3-1/300

採光面積檢討:

A-1 居室面積:	27.33-4.38=22.95m ²
採光面積:	DW1=3.19m ² > 22.95/8=2.87m ² OK!
A-H 居室面積:	27.33-6.16=21.17m ²
採光面積:	DW1=3.19m ² > 21.17/8=2.65m ² OK!
B-1 居室面積:	54.68-5.02=49.66m ²
採光面積:	W1x2+DW2=2.18x2+2.18=6.54m ² 6.54m ² > 49.66/8=6.21m ² OK!
B-2 居室面積:	64.78-4.59=60.19m ²
採光面積:	W1x4=2.18x4=8.72m ² > 60.19/8=7.52m ² OK!
C-1a 居室面積:	76.43-9.22=67.21m ²
採光面積:	W1x3+W1a+DW1=2.18x3+1.96+3.19=11.69m ² 11.69m ² > 67.21/8=8.4m ² OK!
C-H 居室面積:	72.98-8.97=64.01m ²
採光面積:	W1x3+W1a+DW1=2.18x3+1.96+3.19=11.69m ² 11.69m ² > 64.01/8=8m ² OK!
A-2 居室面積:	28.73-4.35=24.38m ²
採光面積:	DW1=3.19m ² > 24.38/8=3.05m ² OK!

通風面積檢討:

- 本案浴室皆為機械通風設備，故免檢討浴室通風面積。
- 本案廚房皆為D05門扇，面積：2.60m² > 0.8m²，故免檢討廚房通風面積。

A-1 DW1: 4.00m ² > (2.14x2.56+3.85x4.55)x0.05=1.15m ² OK!	C-1a W1+W1a: 1.89+1.69=3.58m ² > 4.91x2.57x0.05=0.63m ² OK!
A-H DW1: 4.00m ² > (1.79x2.99+3.85x4.12)x0.05=1.06m ² OK!	W1: 1.89m ² > 3.79x2.72x0.05=0.52m ² OK!
B-1 W1: 1.89m ² > 5.46x3.91x0.05=1.07m ² OK!	W1: 1.89m ² > 2.75x2.69x0.05=0.37m ² OK!
W1: 1.89m ² > 4.23x3.05x0.05=0.65m ² OK!	DW1: 4.00m ² > 3.37x6.9+2.3x0.15+1.12x4.509x0.05=1.43m ² OK!
DW2: 2.60m ² > 2.415x3.185x0.05=0.38m ² OK!	W1: 1.89m ² > 2.5x3.69x0.05=0.46m ² OK!
W1: 1.89x2=3.78m ² > (3.9x7.15+1.12x3.605)x0.05=1.6m ² OK!	C-H W1+W1a: 1.89+1.69=3.58m ² > 5.16x2.57x0.05=0.66m ² OK!
W1: 1.89m ² > 3.25x3.36x0.05=0.55m ² OK!	W1: 1.89m ² > 3.84x2.72x0.05=0.52m ² OK!
W1: 1.89m ² > (2.6x3.25+1.12x2.35)x0.05=0.55m ² OK!	DW1: 4.00m ² > 6.9x2.72+1.32x4.71x0.05=1.25m ² OK!
B-H W1: 1.89m ² > 3.05x4.535x0.05=0.69m ² OK!	W1: 1.89m ² > (5.19x3.62+2.14x0.49)x0.05=0.99m ² OK!
W1: 1.89m ² > (5.19x3.62+2.14x0.49)x0.05=0.99m ² OK!	A-2 DW1: 4.00m ² > (4.52x4.08+2.54x2.36)x0.05=1.22m ² OK!
DW2: 2.60m ² > 2.215x2.995x0.05=0.33m ² OK!	

法規檢討


- 樓梯寬度、級高、級深檢討 (技規建築設計施工篇第 33、167-2 條):
 - 本案屬第三類用途，A梯為安全梯兼無障礙樓梯，B梯1F以上為安全梯。
 - A梯寬度 = 125 cm > 120 cm; 淨寬度 = 120 cm > 120 cm OK!
 - 級高 = 16 cm ≤ 16 cm; 級深 = 26 cm ≥ 26 cm OK! (無障礙樓梯)
 - 平臺寬度 = 125 cm ≥ 120 cm OK!
 - B梯寬度 = 125 cm > 120 cm OK!
 - 級高 = 18.9 cm ≤ 20 cm; 級深 = 24 cm ≥ 24 cm OK!
 - 平臺寬度 = 125 cm ≥ 120 cm OK!
- 防火區劃檢討 (技規建築設計施工篇第 79、79-2、79-3、83 條):
 - 本案空間用途各區劃，面積均小於 1500 m²，並具有一小時防火時效之牆壁、防火門窗等防火設備與該處防火構造之樓地板區劃分隔，防火設備並具有一小時之阻熱性，OK!
 - 本案各樓層內管道間維修門具有一小時防火時效及阻煙性能，OK!
 - 本案昇降機道與機間併同區劃，昇降機出入口設有阻煙性能之防火設備，昇降機出入口免受應具阻煙性能防火設備之限制，OK!
 - 本案樓地板為連續完整面，與樓板交接處之外牆面高度有 90 cm 以上，且該外牆構造具有與樓地板同等以上防火時效，得免突出外牆 50 cm 以上，OK!

- 無障礙廁所檢討 (技規建築設計施工篇第 167-3 條):
 - 本案臺灣層建築設備編第 37 條中第一類其他供公眾使用之建築物，廁所以上層建築設備編第 37 條中第一類住宅、集合住宅，本樓層無障礙住宅皆設置無障礙廁所盥洗室，OK!
- 出入口步行距離檢討 (技規建築設計施工篇第 94 條):
 - 本案建築物用途類組為 H 類，步行距離不得超過五十公尺。
 - A梯 (L1) = 1+12+2.5+5.4+4.5=25.4m < 50m ...OK!
 - A梯 (L2) = 1+8.51+4.81+3.3+6.5+4.27=28.39m < 50m ...OK!
 - B梯 (L3) = 1.2+5.43+11.25+3.65+4.96+4.47=30.96m < 50m ...OK!
 - B梯 (L4) = 1.2+8.5+2.4+5.3+4.54=21.94m < 30.96m ...OK!
 - 重複步行距離不得超過 93 條規定之最大容許步行距離三分之一。
 - A梯 (L1) = 12+2.5+5.4+4.5=25.4m < 50+2=25m ...OK!
 - A梯 (L2) = 4.81+3.3+6.5+4.27=18.88m < 50+2=25m ...OK!
 - B梯 (L3) = 11.25+3.65+4.96+4.47=24.33m < 50+2=25m ...OK!
 - B梯 (L4) = 8.5+2.4+5.3+4.54=20.74m < 50+2=25m ...OK!

修正次數	修正內容	專案管理及監造單位 亞新工程顧問股份有限公司 / 王正源建築師事務所	統包代表廠商 皇昌營造股份有限公司 地址: 台北市內湖區瑞光路23號 TEL: 02-2792-2888	統包廠商 帆宣系統科技公司 地址: 台北市南港區新港路二段2號 TEL: 02-2655-8899	設計單位 大林聯合建築師事務所 地址: 台北市松山區南京東路五段108號2樓 TEL: 02-2747-7778	工程名稱 PROJECT 三峽國光段(二期)青年社會住宅新建統包工程	109峽建字第00508號
						圖面名稱 DRAWING TITLE 二層平面圖+面積計算	
						統包團隊 皇昌營造股份有限公司 帆宣系統科技股份有限公司 陳章安建築師事務所 大林聯合建築師事務所	竣工圖
						圖號 DRAWING NO. A2-05	
						業務號碼 JOB NO. A20002	
						圖號 DRAWING NO. A2-05	
						張數 SHEET NO. 17/34	



1 四層平面圖
A: A1-1/150, A3-1/300
UNIT: cm

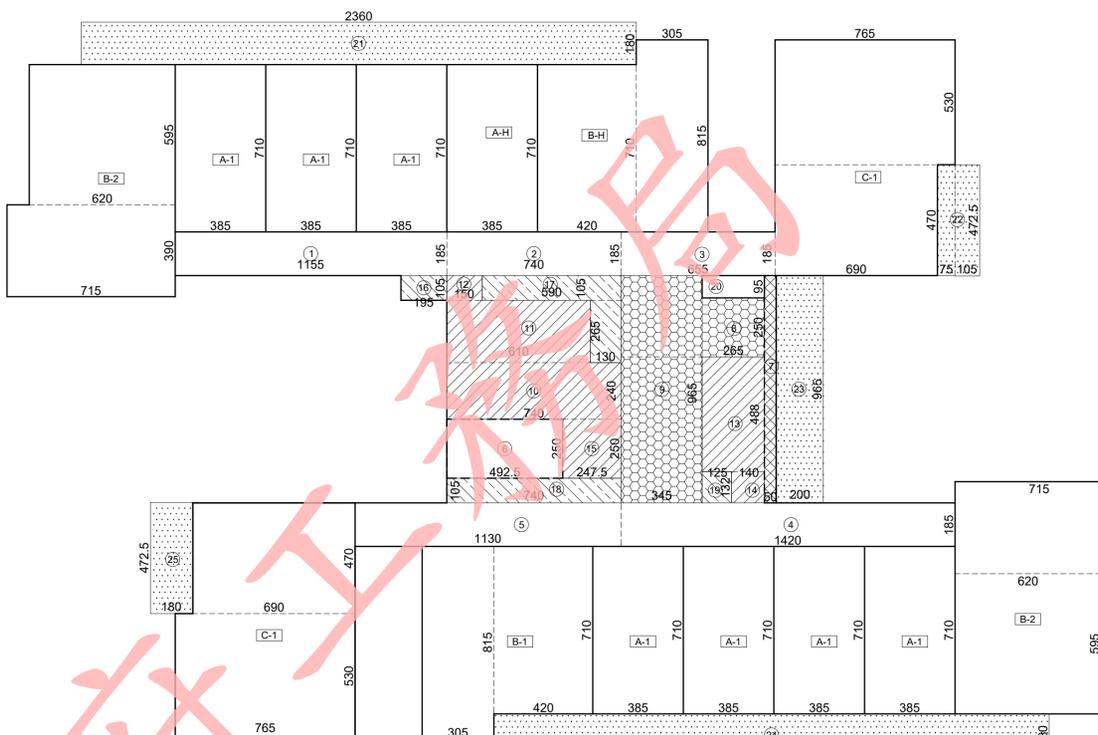


2 面積計算圖
S: A1-1/150, A3-1/300
UNIT: cm

- 面積計算式：
- ① 11.55x1.85=21.37
 - ② 7.4x1.85=13.69
 - ③ 6.55x1.85=12.12
 - ④ 14.2x1.85=26.27
 - ⑤ 11.3x1.85=20.91
 - ⑥ 4.92x2.5=12.30
 - ⑦ 0.5x9.65=4.83
 - ⑧ 2.65x2.5=6.63
 - ⑨ 3.45x9.65=33.29
 - ⑩ 7.4x2.4=17.76
 - ⑪ 6.1x2.65=16.17
 - ⑫ 1.5x1.05=1.58
 - ⑬ 2.65x4.88=12.93
 - ⑭ 1.4x1.32=1.85
 - ⑮ 2.47x2.5=6.18
 - ⑯ 1.95x1.05=2.05
 - ⑰ 5.9x1.05+2.65x1.3=9.64
 - ⑱ 7.4x1.05=7.77
 - ⑲ 1.25x1.32=1.65
 - ⑳ 0.95x2.65=2.52
 - A-1 7.1x3.85=27.33x6戶=191.31
 - B-1 8.15x3.05+7.1x4.2=54.68
 - B-2 7.15x3.9+6.2x5.95=64.78x2戶=129.56
 - B-H 8.15x3.05+7.1x4.2=54.68
 - C-H (4.7x6.9+5.3x7.65)=72.98
 - A-H 7.1x3.85=27.33x2戶=54.66
 - C-1 (4.7x6.9+5.3x7.65)=72.98
 - 21 23.6x1.8=42.48
 - 22 1.05x4.725+0.75x4.7=8.49
 - 23 9.65x2=19.30
 - 24 23.6x1.8=42.48
 - 25 4.725x1.8=8.51

- 空間面積：
- 樓地板面積：Σ (1~20, A-1~C-1) = 835.03m²
 - 梯廳面積：Σ (8~9) = 39.92 m²
 - 15%免計容積面積：
排煙室+安全梯+緊急昇降機間：Σ (10~15) = 56.47 m²
機電設備空間：Σ (16~19) = 21.11 m²
小計：77.58 m²
 - 陽台面積：Σ (21~25) = 121.26 m²
 - 陽台計容積面積：Σ (7) = 4.83 m²
 - 免計容積面積檢討 (技規建築設計施工篇第 162 條)：
本層陽台面積檢討：
121.26 m² > 835.03x10% = 83.50 m²
121.26 - 83.50 = 37.76 m² ...計入容積
本層梯廳面積檢討：
39.92 m² < 835.03x10% = 83.50 m² ...OK!
本層梯廳免計容積面積+陽台面積：
39.92+83.50=123.42m²<835.03x15%=125.25m²...OK!
7. 容積樓地板面積：
835.03 - 39.92 - 77.58 + 37.76 = 755.29m²
 - 停車樓地板面積：835.03-21.11-4.83=809.09m²

- 採光面積檢討：
- A-1 居室面積：27.33-4.38=22.95m²
採光面積：DW1=3.19m² > 22.95/8=2.87m²OK!
 - A-H 居室面積：27.33-6.16=21.17m²
採光面積：DW1=3.19m² > 21.17/8=2.65m²OK!
 - B-1 居室面積：54.68-5.02=49.66m²
採光面積：W1x2+DW2=2.18x2+2.18=6.54m²
6.54m² > 49.66/8=6.21m²OK!
 - B-2 居室面積：64.78-4.59=60.19m²
採光面積：W1x4= 2.18x4=8.72m² > 60.19/8=7.52m²OK!
 - C-1 居室面積：72.98-9.22=63.76m²
採光面積：W1x3+W1a+DW1=2.18x3+1.96+3.19=11.69m²
11.69m² > 63.76/8=7.97m²OK!
 - C-H 居室面積：72.98-8.97=64.01m²
採光面積：W1x3+W1a+DW1=2.18x3+1.96+3.19=11.69m²
11.69m² > 64.01/8=8.00m²OK!
- 通風面積檢討：
- 本案浴室皆為機械通風設備，故免檢討浴室通風面積。
 - 本案廚房皆為D05門窗，面積：2.60m² > 0.8m²，故免檢討廚房通風面積。
- A-1 DW1: 4.00m² > (2.14x2.56+3.85x4.55)x0.05=1.15m²...OK!
 - A-H DW1: 4.00m² > (1.79x2.99+3.85x4.12)x0.05=1.06m²...OK!
 - B-1 W1: 1.89m² > 5.46x3.915x0.05=1.07m²...OK!
W1: 1.89m² > 4.235x3.05x0.05=0.65m²...OK!
DW2: 2.60m² > 2.415x3.185x0.05=0.38m²...OK!
 - B-2 W1: 1.89x2=3.78m² > (3.9x7.15+1.12x3.605)x0.05=1.6m²...OK!
W1: 1.89m² > 3.25x3.36x0.05=0.55m²...OK!
W1: 1.89m² > (2.6x3.25+1.12x2.35)x0.05=0.55m²...OK!
W1: 1.89m² > 3.05x4.535x0.05=0.69m²...OK!
W1: 1.89m² > (5.19x3.62+2.14x0.49)x0.05=0.99m²...OK!
DW2: 2.60m² > 2.215x2.995x0.05=0.33m²...OK!
 - C-1 W1+W1a: 1.89+1.69=3.58m² > 4.91x2.59x0.05=0.64m²...OK!
W1: 1.89m² > 2.75x3.71x0.05=0.51m²...OK!
W1: 1.89m² > 3.79x2.72x0.05=0.52m²...OK!
DW1: 4.00m² > (6.9x2.94+4.48x1.12)x0.05=1.27m²...OK!
 - C-H W1: 1.89m² > 2.5x3.69x0.05=0.46m²...OK!
W1+W1a: 1.89+1.69=3.58m² > 5.16x2.57x0.05=0.66m²...OK!
W1: 1.89m² > 3.84x2.72x0.05=0.52m²...OK!
DW1: 4.00m² > 6.9x2.72+1.32x4.71x0.05=1.25m²...OK!

- 法規檢討
- 樓梯寬度、級高、級深檢討 (技規建築設計施工篇第 33、167-2 條)：
● 本案屬第三類用途；A梯為安全梯兼無障礙樓梯，B梯1F以上為安全梯。
A梯寬度 = 125 cm > 120 cm；淨寬度 = 120 cm > 120 cm ...OK!
級高 = 16 cm ≤ 16 cm；級深 = 26 cm ≥ 26 cm ...OK! (無障礙樓梯)
平臺寬度 = 125 cm ≥ 120 cm ...OK!
B梯寬度 = 125 cm > 120 cm ...OK!
級高 = 18.9 cm ≤ 20 cm；級深 = 24 cm ≥ 24 cm ...OK!
平臺寬度 = 125 cm ≥ 120 cm ...OK!
 - 防火區劃檢討 (技規建築設計施工篇第 79、79-2、79-3、83 條)：
● 本案空間依用途各自區劃，面積均小於 1500 m²，並具有一小時防火時效之牆壁、防火門窗等防火設備與該處防火構造之樓地板區劃分隔；防火設備並具有一小時之阻熱性，...OK!
● 本案各樓層內管道間維修門具有一小時防火時效及遮煙性能，...OK!
● 本案昇降機道與機間併同區劃，昇降機間出入口設有遮煙性能之防火設備；昇降機道出入口免受應設置遮煙性能防火設備之限制，...OK!
● 本案樓地板為連續完整面，與樓板交接處之外牆面高度有 90cm 以上，且該外牆構造具有與樓地板同等以上防火時效，得免突出外牆 50cm 以上，...OK!

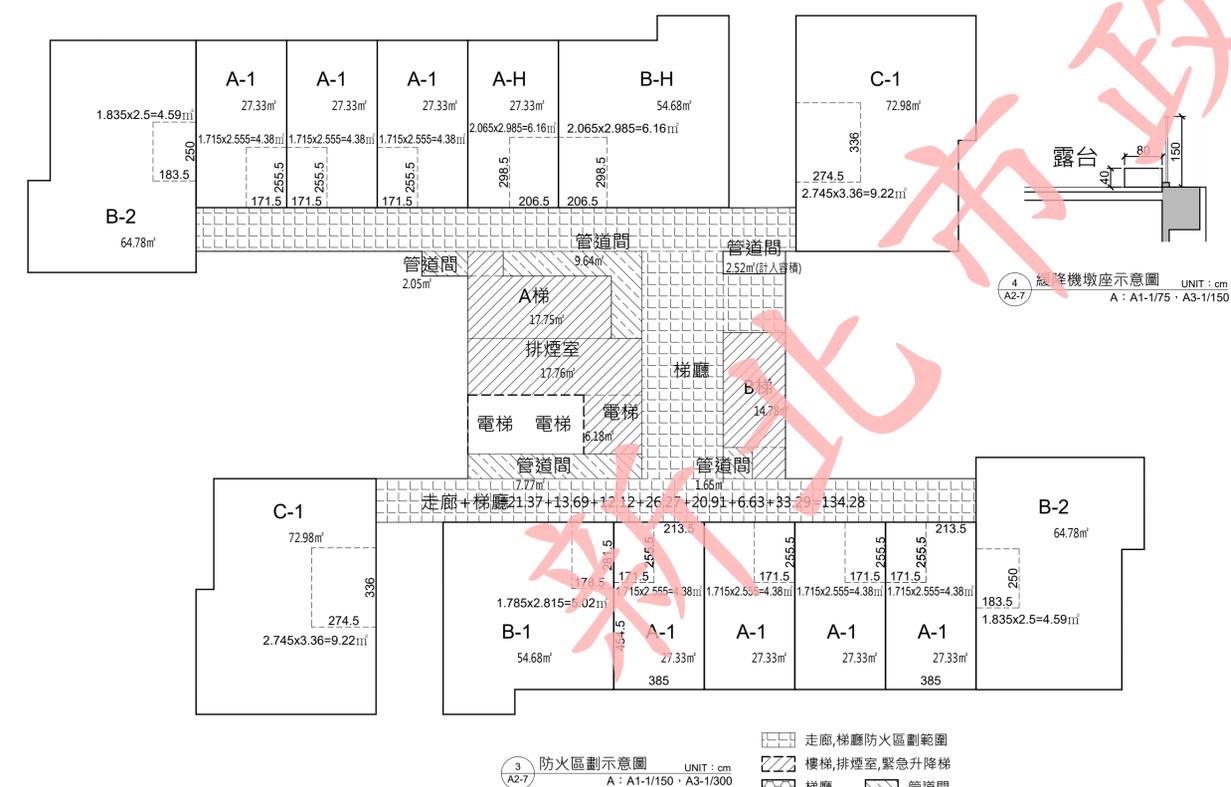

3 防火區劃示意圖
A: A1-1/150, A3-1/300
UNIT: cm

修正次數	修正內容	專案管理及監造單位		設計單位		工程名稱	
		亞新工程顧問股份有限公司 / 王正源建築師事務所		大林聯合建築師事務所		三峽國光段(二期)青年社會住宅新建統包工程	
核章	核章	統包代表廠商		統包廠商		圖面名稱	
		皇昌營造股份有限公司		帆宣系統科技公司		四層平面圖+面積計算	
		協力廠商		機電		統包團隊	
		繪圖		核對		業務號碼	
		設計		核准		圖號	
		單位		比例		張數	
		UNIT		SCALE		SHEET NO.	
		cm		A1) 1:150 (A3) 1:300		19/34	
		A20002		A2-07			
		A20002		A2-07			
		A20002		A2-07			



1 五至十二層平面圖 UNIT: cm
A2-8 A: A1-1/150, A3-1/300

■ 貝斯特實心輕質防火牆，具二小時防火時效
 ■ 大倡纖維水泥板複壁，耐火一級
 ■ 纖維水泥板管道分間牆，具一小時防火時效

採光面積檢討：

A-1 居室面積：	27.33-4.38=22.95m ²
採光面積：	DW1=3.19m ² > 22.95/8=2.87m ² OK!
A-1 居室面積：	27.33-6.16=21.17m ²
採光面積：	DW1=3.19m ² > 21.17/8=2.65m ² OK!
B-1 居室面積：	54.68-5.02=49.66m ²
採光面積：	W1x2+DW2=2.18x2+2.18=6.54m ² 6.54m ² > 49.66/8=6.21m ² OK!
B-2 居室面積：	64.78-4.59=60.19m ²
採光面積：	W1x4= 2.18x4=8.72m ² > 60.19/8=7.52m ² ...OK
C-1 居室面積：	72.98-9.22=63.76m ²
採光面積：	W1x3+W1a+DW1=2.18x3+1.96+3.19=11.69m ² 11.69m ² > 63.76/8=7.97m ² OK!

法規檢討

- 樓梯寬度、級高、級深檢討 (技規建築設計施工篇第 33、167-2 條)：
 - 本案屬第三類用途；A 梯為安全梯兼無障礙樓梯，B 梯 1F 以上為安全梯。
 - A 梯寬度 = 125 cm > 120 cm；淨寬度 = 120 cm > 120 cmOK!
 - 級高 = 16 cm ≤ 16 cm；級深 = 26 cm ≥ 26 cmOK! (無障礙樓梯)
 - 平臺寬度 = 125 cm ≥ 120 cmOK!
 - B 梯寬度 = 125 cm > 120 cmOK!
 - 級高 = 18.9 cm ≤ 20 cm；級深 = 24 cm ≥ 24 cmOK!
 - 平臺寬度 = 125 cm ≥ 120 cmOK!
- 防火區劃檢討 (技規建築設計施工篇第 79、79-2、79-3、83 條)：
 - 本案空間依用途各自區劃，面積均小於 1500 m²，並具有一小時防火時效之牆壁、防火門窗等防火設備與該處防火構造之樓地板區劃分隔；防火設備並具有一小時之阻熱性。.....OK!
 - 本案各樓層內管道間維修門具有一小時防火時效及遮煙性能。.....OK!
 - 本案昇降機道與機間併同區劃，昇降機間出入口設具有遮煙性能之防火設備；昇降機道出入口免受應具遮煙性能防火設備之限制。.....OK!
 - 本案樓地板為連續完整面，與樓板交接處之外牆面高度有 90cm 以上，且該外牆構造具有與樓地板同等以上防火時效，得免突出外牆 50cm 以上。.....OK!

通風面積檢討：


- 本案浴室皆為機械通風設備，故免檢討浴室通風面積。
 - 本案廚房皆為 D05 門扇，面積：2.60m² > 0.8m²，故免檢討廚房通風面積。
- | | |
|---|---|
| A-1 DW1: 4.00m ² > (2.14x2.56+3.85x4.55)x0.05=1.15m ²OK! | C-1 W1+W1a: 1.89+1.69=3.58m ² > 4.91x2.59x0.05=0.64m ²OK! |
| B-1 W1: 1.89m ² > 5.46x3.915x0.05=1.07m ²OK! | W1: 1.89m ² > 2.75x3.71x0.05=0.51m ²OK! |
| W1: 1.89m ² > 4.235x3.05x0.05=0.65m ²OK! | W1: 1.89m ² > 3.79x2.72x0.05=0.52m ²OK! |
| DW2: 2.60m ² > 2.415x3.185x0.05=0.38m ²OK! | DW1: 4.00m ² > (6.9x2.94+4.48x1.12)x0.05=1.27m ²OK! |
| B-2 W1: 1.89x2=3.78m ² > (3.9x7.15+1.12x3.605)x0.05=1.6m ²OK! | |
| W1: 1.89m ² > 3.25x3.36x0.05=0.55m ²OK! | |
| W1: 1.89m ² > (2.6x3.25+1.12x2.35)x0.05=0.55m ²OK! | |

無障礙廁所檢討 (技規建築設計施工篇第 167-3 條)：

- 本案壹層屬建築設備編第 37 條中第九類其他供公眾使用之建築物；貳層以上屬建築設備編第 37 條中第一類住宅、集合住宅。本樓層無障礙住宅皆設置無障礙廁所盥洗室。.....OK!
- 出入口步行距離檢討 (技規建築設計施工篇第 94 條)：
- 本案建築物用途組為 H 類，步行距離不得超過五十公尺。
 - A 梯 (L1) = 1+12+2.5+5.4+4.5=25.4m < 50mOK!
 - A 梯 (L2) = 1+8.51+4.81+3.3+6.5+4.27=28.39m < 50mOK!
 - B 梯 (L3) = 1.2+5.43+11.25+3.65+4.96+4.47=30.96m < 50mOK!
 - B 梯 (L4) = 1.2+8.5+2.4+5.3+4.54=21.94m < 50mOK!
 - 重複步行距離不得超過 93 條規定之最大容許步行距離二分之一。
 - A 梯 (L1) = 12+2.5+5.4+4.5=24.4m < 50/2=25mOK!
 - A 梯 (L2) = 4.81+3.3+6.5+4.27=18.88m < 50/2=25mOK!
 - B 梯 (L3) = 11.25+3.65+4.96+4.47=24.33m < 50/2=25mOK!
 - B 梯 (L4) = 8.5+2.4+5.3+4.54=20.74m < 50/2=25mOK!
- 衛生設備數量檢討 (依技規建築設備編第 37 條)：
- 本樓層 (第一類住宅、集合住宅使用之建築物) 居住單位：Σ (A1~C1) = 14 戶。
 - 本層實設大便器：18 個 > 應設大便器：14 個OK!
 - 本層實設洗面盆：18 個 > 應設洗面盆：14 個OK!
 - 本層實設浴缸/淋浴：18 個 > 應設浴缸/淋浴：14 個OK!

4 絞盤機墩座示意圖 UNIT: cm
A: A1-1/75, A3-1/150

3 防火區劃示意圖 UNIT: cm
A: A1-1/150, A3-1/300

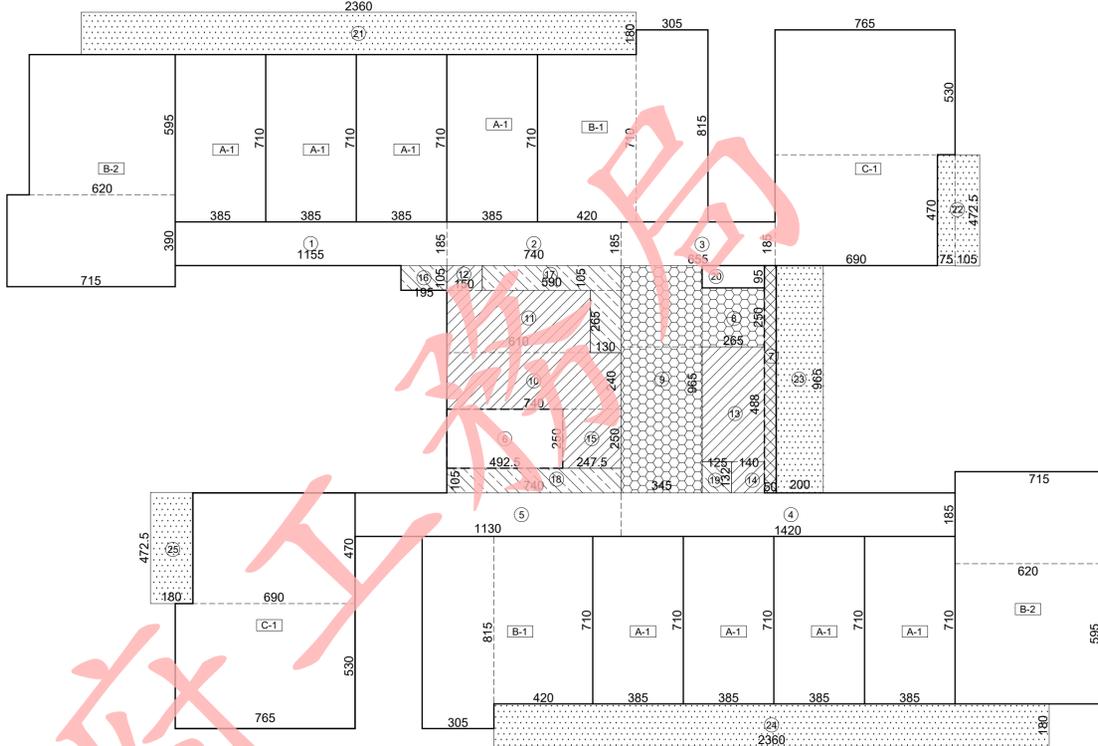

2 面積計算圖 UNIT: cm
S: A1-1/150, A3-1/300

面積計算表：

① 11.55x1.85=21.37	⑪ 6.1x2.65=16.17
② 7.4x1.85=13.69	⑫ 1.5x1.05=1.58
③ 6.55x1.85=12.12	⑬ 2.65x4.88=12.93
④ 14.2x1.85=26.27	⑭ 1.4x1.32=1.85
⑤ 11.3x1.85=20.91	⑮ 2.47x2.5=6.18
⑥ 4.92x2.5=12.30	⑯ 1.95x1.05=2.05
⑦ 0.5x9.65=4.83	⑰ 5.9x1.05+2.65x1.3=9.64
⑧ 2.65x2.5=6.63	⑱ 7.4x1.05=7.77
⑨ 3.45x9.65=33.29	⑲ 1.25x1.32=1.65
⑩ 7.4x2.4=17.76	⑳ 0.95x2.65=2.52


A-1 7.1x3.85=27.33x8戶=218.64
B-1 8.15x3.05+7.1x4.2=54.68x2戶=109.36
B-2 7.15x3.9+6.2x5.95=64.78x2戶=129.56
C-1 (4.7x6.9+5.3x7.65)=72.98x2戶=145.96

㉑ 23.6x1.8=42.48	㉔ 23.6x1.8=42.48
㉒ 1.05x4.725+0.75x4.7=8.49	㉕ 4.725x1.8=8.51
㉓ 9.65x2=19.30	

- 空間面積：
- 樓地板面積：Σ (1~20, A-1~C-1) = 835.03m²
 - 梯廳面積：Σ (8~9) = 39.92m²
 - 15%免計容積面積：
 - 排煙室+安全梯+緊急昇降機間：Σ (10~15) = 56.47m²
 - 機電設備空間：Σ (16~19) = 21.11m²
 - 小計：77.58m²
 - 陽台面積：Σ (21~25) = 121.26m²
 - 陽台計容積面積：Σ (7) = 4.83m²
 - 免計容積面積檢討 (技規建築設計施工篇第 162 條)：
 - 本層陽台面積檢討：121.26m² > 835.03x10%=83.50m²
 - 121.26 - 83.50 = 37.76m²...計入容積
 - 本層梯廳面積檢討：39.92m² < 835.03x10%=83.50m²...OK!
 - 本層梯廳免計容積面積+陽台面積：39.92+83.50=123.42m² < 835.03x15%=125.25m²...ok!
 - 容積樓地板面積：
 - 835.03 - 39.92 - 77.58 + 37.76 = 755.29m²
 - 停車樓地板面積：835.03-21.11-4.83=809.09m²

修正次數	修正內容	專案管理及監造單位	統包代表廠商	統包廠商	設計單位	工程名稱	圖面名稱	統包團隊	業務號碼	圖號	張數
		亞新工程顧問股份有限公司 / 王正源建築師事務所	皇昌營造股份有限公司	帆宣系統科技公司	大林聯合建築師事務所	三峽國光段(二期)青年社會住宅新建統包工程	五層至十二層平面圖+面積計算	皇昌營造股份有限公司 帆宣系統科技股份有限公司 陳章安建築師事務所 大林聯合建築師事務所	A20002	A2-08	20/34
							竣工圖				



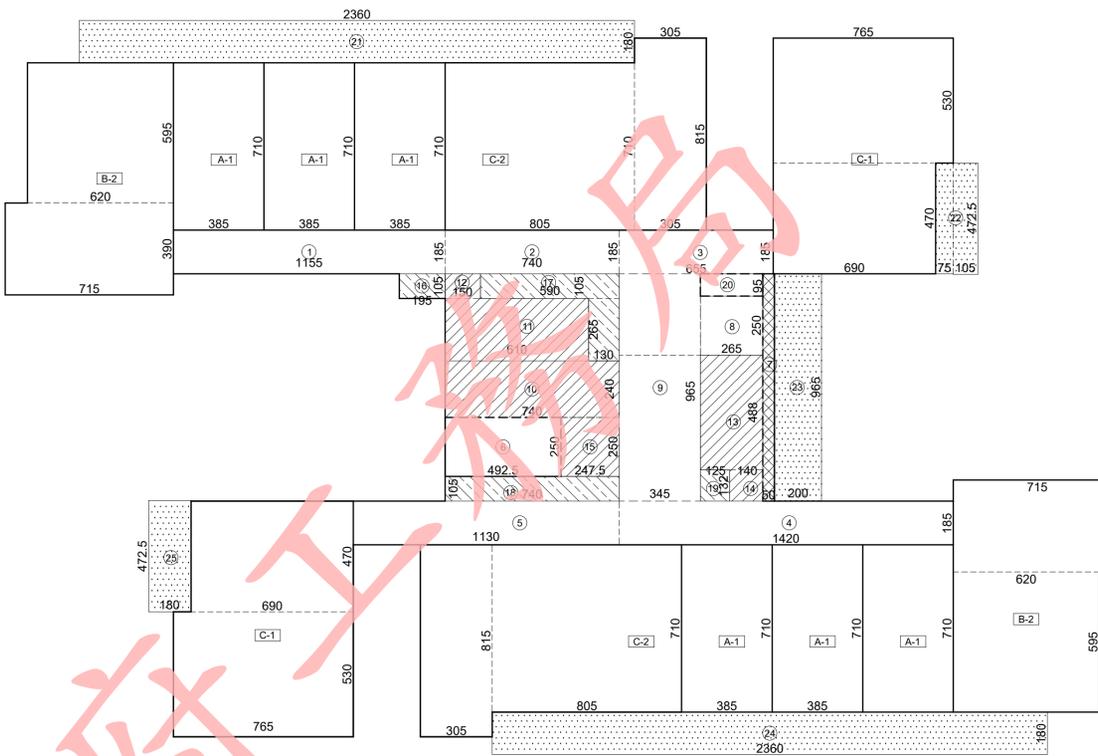

面積計算式：

①	11.55x1.85=21.37	⑪	6.1x2.65=16.17
②	7.4x1.85=13.69	⑫	1.5x1.05=1.58
③	6.55x1.85=12.12	⑬	2.65x4.88=12.93
④	14.2x1.85=26.27	⑭	1.4x1.32=1.85
⑤	11.3x1.85=20.91	⑮	2.47x2.5=6.18
⑥	4.92x2.5=12.30	⑯	1.95x1.05=2.05
⑦	0.5x9.65=4.83	⑰	5.9x1.05+2.65x1.3=9.64
⑧	2.65x2.5=6.63	⑱	7.4x1.05=7.77
⑨	3.45x9.65=33.29	⑲	1.25x1.32=1.65
⑩	7.4x2.4=17.76	⑳	0.95x2.65=2.52

A-1	7.1x3.85=27.33x6戶=163.98
B-2	7.15x3.9+6.2x5.95=64.78x2戶=129.56
C-1	4.7x6.9+5.3x7.65=72.98x2戶=145.96
C-2	8.05x7.1+3.05x8.15=82.01x2戶=164.02

21	23.6x1.8=42.48	24	23.6x1.8=42.48
22	1.05x4.725+0.75x4.7=8.49	25	4.725x1.8=8.51
23	9.65x2=19.30		

空間面積：


- 樓地板面積：Σ (1~20, A-1~C-1) = 835.03m²
- 梯廳面積：Σ (8~9) = 39.92 m²
- 15%免計容積面積：
 排煙室+安全梯+緊急升降機間：Σ (10~15) = 56.47 m²
 機電設備空間：Σ (16~19) = 21.11 m²
 小計：77.58 m²
- 陽台面積：Σ (21~25) = 121.26 m²
- 陽台計容積面積：Σ (7) = 4.83 m²
- 免計容積面積檢討 (技規建築設計施工篇第 162 條)：
 本層陽台面積檢討：
 121.26 m² > 835.03 x 10% = 83.50 m²
 121.26 - 83.50 = 37.76 m² ...計入容積
 本層梯廳面積檢討：
 39.92 m² < 835.03 x 10% = 83.50 m² ...OK!
 本層梯廳免計容積面積+陽台面積：
 39.92+83.50=123.42m²<835.03x15%=125.25m²...ok!
- 容積樓地板面積：
 835.03 - 39.92 - 77.58 + 37.76 = 755.29m²
- 停車樓地板面積：835.03-21.11-4.83=809.09m²

採光面積檢討：

A-1 居室面積：27.33-4.38=22.95m²
 採光面積：DW1=3.19m² > 22.95/8=2.87m²...OK!


B-2 居室面積：64.78-4.59=60.19m²
 採光面積：W1x4= 2.18x4=8.72m² > 60.19/8=7.52m²...OK

C-1 居室面積：72.98-9.22=63.76m²
 採光面積：W1x3+W1a+DW1=2.18x3+1.96+3.19=11.69m²
 11.69m² > 63.76/8=7.97m²...OK!

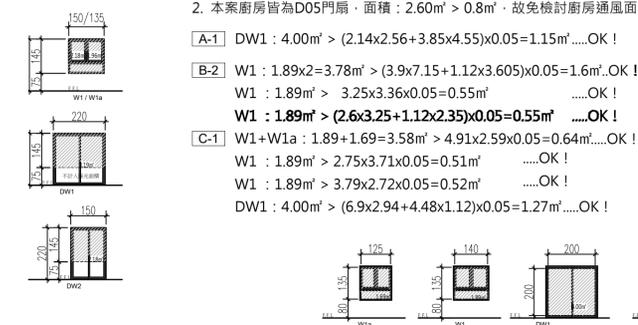


法規檢討

- 樓梯寬度、級高、級深檢討 (技規建築設計施工篇第 33、167-2 條)：
 ● 本案屬第三類用途；A梯為安全梯兼無障礙樓梯、B梯1F以上為安全梯。
 A梯寬度 = 125 cm > 120 cm；淨寬度 = 120 cm > 120 cm ...OK!
 級高 = 16 cm ≤ 16 cm；級深 = 26 cm ≥ 26 cm ...OK! (無障礙樓梯)
 平臺寬度 = 125 cm ≥ 120 cm ...OK!
 B梯寬度 = 125 cm > 120 cm ...OK!
 級高 = 18.9 cm ≤ 20 cm；級深 = 24 cm ≥ 24 cm ...OK!
 平臺寬度 = 125 cm ≥ 120 cm ...OK!
- 防火區劃檢討 (技規建築設計施工篇第 79、79-2、79-3、83 條)：
 ● 本案空間依用途各自區劃，面積均小於 1500 m²，並具有一小時防火時效之牆壁、防火門窗等防火設備與該處防火構造之樓地板區劃分隔；防火設備並具有一小時之阻熱性，...OK!
 ● 本案各樓層內管道間維修門具有一小時防火時效及遮煙性能，...OK!
 ● 本案昇降機與機間併同區劃，昇降機間出入口設具有遮煙性能之防火設備；昇降機進出口免受應具遮煙性能防火設備之限制，...OK!
 ● 本案樓地板為連續完整面，與樓板交接處之外牆面高度有 90cm 以上，且該外牆構造具有與樓地板同等以上防火時效，得免突出外牆 50cm 以上，...OK!

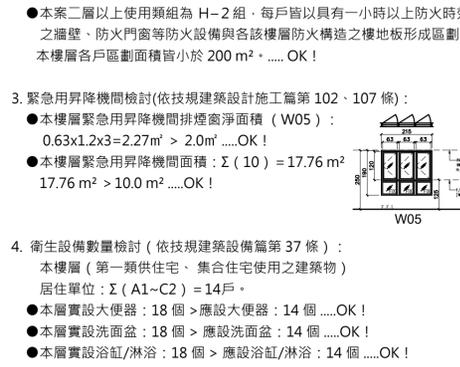

- 無障礙廁所檢討 (技規建築設計施工篇第 167-3 條)：
 ● 本案壹層屬建築設備編第 37 條中第九類其他供公眾使用之建築物；貳層以上屬建築設備編第 37 條中第一類住宅、集合住宅。
 本樓層無障礙住宅皆設置無障礙廁所盥洗室，...OK!
- 出入口步行距離檢討 (技規建築設計施工篇第 94 條)：
 ● 本案建築物用途類組為 H 類，步行距離不得超過五十公尺。
 A梯 (L1) = 1+12+2.5+5.4+4.5=25.4m < 50m ...OK!
 A梯 (L2) = 1+8.51+4.81+3.3+6.5+4.27=28.39m < 50m ...OK!
 B梯 (L3) = 1.2+5.43+11.25+3.65+4.96+4.47=30.96m < 50m ...OK!
 B梯 (L4) = 1.2+8.5+2.4+5.3+4.54=21.94m < 50m ...OK!
 ● 重複步行距離不得超過 93 條規定之最大容許步行距離二分之一。
 A梯 (L1) = 12+2.5+5.4+4.5=25.4m < 50÷2=25m ...OK!
 A梯 (L2) = 4.81+3.3+6.5+4.27=18.88m < 50÷2=25m ...OK!
 B梯 (L3) = 11.25+3.65+4.96+4.47=24.33m < 50÷2=25m ...OK!
 B梯 (L4) = 8.5+2.4+5.3+4.54=20.74m < 50÷2=25m ...OK!


修正次數	修正內容	專業管理及監造單位		統包代表廠商		設計單位		工程名稱		109峽建字第00508號
		亞新工程顧問股份有限公司 / 王正源建築師事務所		皇昌營造股份有限公司		大林聯合建築師事務所		三峽國光段(二期)青年社會住宅新建統包工程		
		統包廠商		統包廠商		協力廠商		圖面名稱		竣工圖
		帆宣系統科技公司		帆宣系統科技公司		帆宣系統科技公司		十三層平面圖+面積計算		
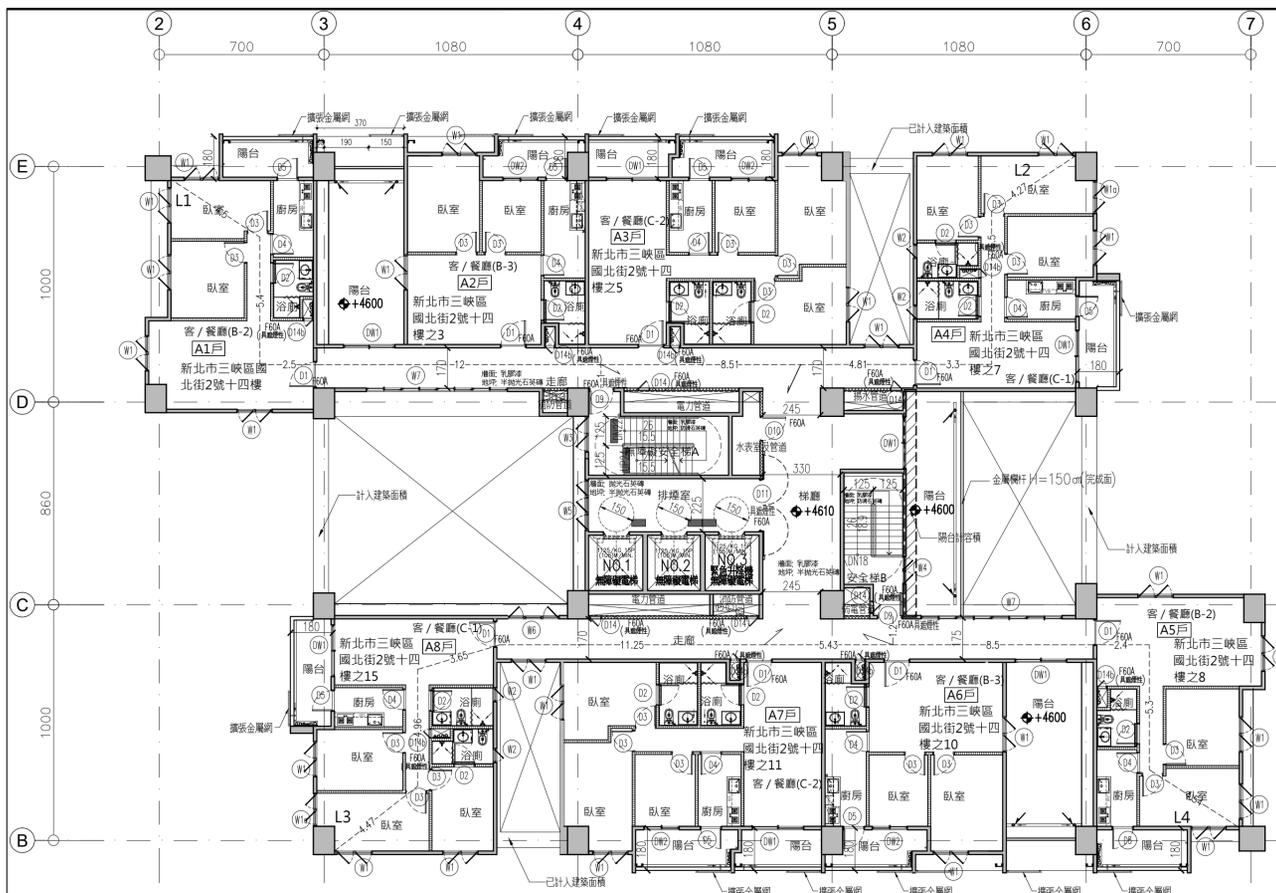

1 十四層平面圖
A2-10 UNIT: cm
A: A1-1/150, A3-1/300

貝斯特實心輕質防火牆，具二小時防火時效
 大倡纖維水泥板複壁，耐火一級
 纖維水泥板管道分間牆，具一小時防火時效 採光面積檢討：

[B-2] 居室面積：64.78-4.59=60.19㎡
 採光面積： $W1x4 = 2.18x4 = 8.72m^2 > 60.19/8 = 7.52m^2$ OK
 [C-1] 居室面積：72.98-9.22=63.76㎡
 採光面積： $W1x3 + W1a + DW1 = 2.18x3 + 1.96 + 3.19 = 11.69m^2 > 63.76/8 = 7.97m^2$ OK!

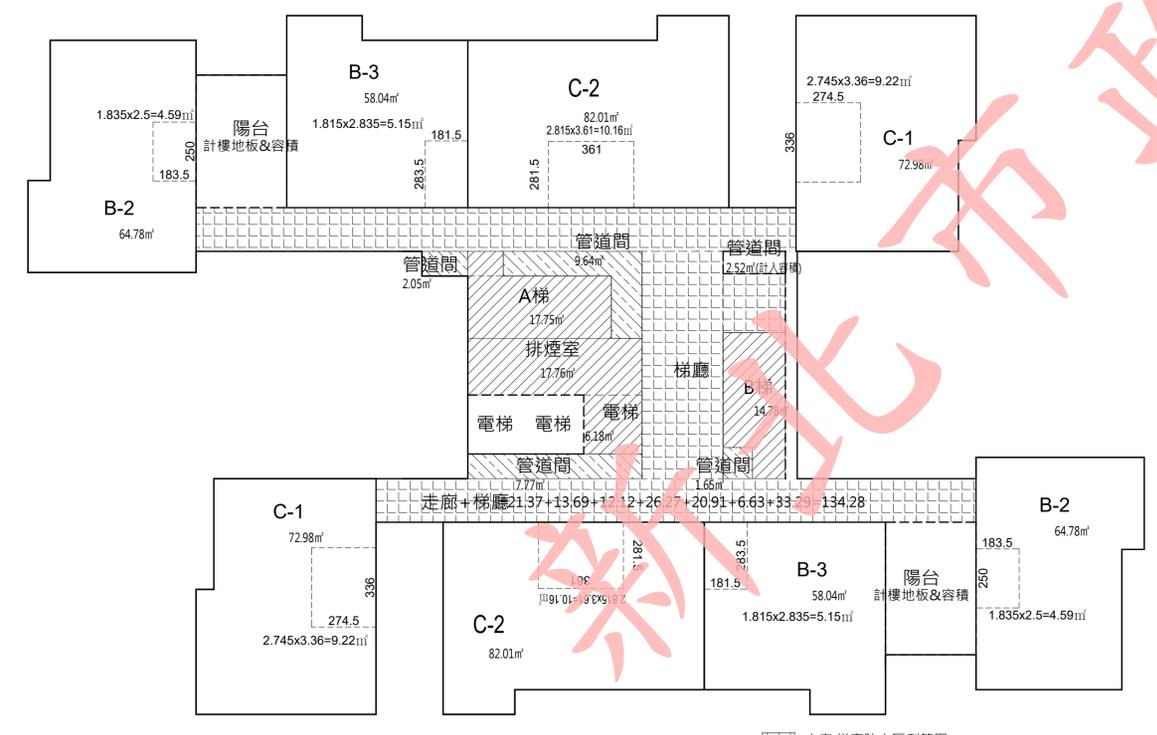


3 防火區劃示意圖
A2-10 UNIT: cm
A: A1-1/150, A3-1/300


走廊、梯廳防火區劃範圍
 樓梯、排煙室、緊急升降梯
 梯廳 管道間

法規檢討
 1. 樓梯寬度、級高、級深檢討 (技規建築設計施工篇第 33、167-2 條)：
 ● 本案屬第三類用途；A 梯為安全梯兼無障礙樓梯、B 梯 1F 以上為安全梯。
 A 梯寬度 = 125 cm > 120 cm；淨寬度 = 120 cm > 120 cmOK!
 級高 = 16 cm ≤ 16 cm；級深 = 26 cm ≥ 26 cmOK! (無障礙樓梯)
 平臺寬度 = 125 cm ≥ 120 cmOK!
 B 梯寬度 = 125 cm > 120 cmOK!
 級高 = 18.9 cm ≤ 20 cm；級深 = 24 cm ≥ 24 cmOK!
 平臺寬度 = 125 cm ≥ 120 cmOK!
 2. 防火區劃檢討 (技規建築設計施工篇第 79、79-2、79-3、83 條)：
 ● 本案空間依用途各自區劃，面積均小於 1500 m²，並具有一小時防火時效之牆壁、防火門窗等防火設備與該處防火構造之樓地板區劃分隔；防火設備並具有一小時之阻熱性。.....OK!
 ● 本案各樓層內管道間維修門具有一小時防火時效及遮煙性能。.....OK!
 ● 本案昇降機與機間併同區劃，昇降機間出入口設具有遮煙性能之防火設備；昇降機進出入口免受應具遮煙性能防火設備之限制。.....OK!
 ● 本案樓地板為連續完整面，與樓板交接處之外牆面高度有 90cm 以上，且該外牆構造具有與樓地板同等以上防火時效，得免突出外牆 50cm 以上。.....OK!

2 面積計算圖 UNIT: cm
 S: A1-1/150, A3-1/300
 陽台計樓地板及容積面積
 陽台 管道間
 樓梯、排煙室、緊急升降梯
 梯廳

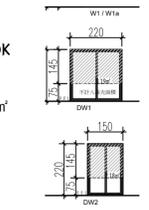

通風面積檢討：
 1. 本案浴室皆為機械通風設備，故免檢討浴室通風面積。
 2. 本案廚房皆為 D05 門扇，面積：2.60m² > 0.8m²，故免檢討廚房通風面積。
 [B-2] W1: 1.89x2 = 3.78m² > (3.9x7.15 + 1.12x3.605)x0.05 = 1.6m²OK!
 W1: 1.89m² > 3.25x3.36x0.05 = 0.55m²OK!
 W1: 1.89m² > (2.6x3.25 + 1.12x2.35)x0.05 = 0.55m²OK!
 [C-1] W1+W1a: 1.89+1.69 = 3.58m² > 4.91x2.59x0.05 = 0.64m²OK!
 W1: 1.89m² > 2.75x3.71x0.05 = 0.51m²OK!
 W1: 1.89m² > 3.79x2.72x0.05 = 0.52m²OK!
 DW1: 4.00m² > (6.9x2.94 + 4.48x1.12)x0.05 = 1.27m²OK!
 [B-3] W1: 1.89m² > 2.75x4.215x0.05 = 0.58m²OK!
 DW2: 2.60m² > 2.385x3.165x0.05 = 0.38m²OK!
 W1: 1.89m² > 5.135x3.935x0.05 = 1.01m²OK!

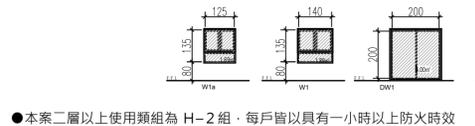


● 本案二層以上使用類組為 H-2 組，每戶皆以具有一小時以上防火時效之牆壁、防火門窗等防火設備與各該樓層防火構造之樓地板形成區劃，本樓層各戶區劃面積皆小於 200 m²OK!
 3. 緊急昇降機間檢討 (依技規建築設計施工篇第 102、107 條)：
 ● 本樓層緊急昇降機間排煙窗淨面積 (W05)：
 0.63x1.2x3 = 2.27m² > 2.0m²OK!
 ● 本樓層緊急昇降機間面積：Σ (10) = 17.76 m² > 10.0 m²OK!
 4. 衛生設備數量檢討 (依技規建築設備篇第 37 條)：
 本樓層 (第一類供住宅、集合住宅使用之建築物) 居住單位：Σ (B2~C1) = 8 戶。
 ● 本層實設大便器：12 個 > 應設大便器：8 個OK!
 ● 本層實設洗面盆：12 個 > 應設洗面盆：8 個OK!
 ● 本層實設浴缸/淋浴：12 個 > 應設浴缸/淋浴：8 個OK!

面積計算式：
 ① 11.55x1.85=21.37 ⑫ 1.5x1.05=1.58
 ② 7.4x1.85=13.69 ⑬ 2.65x4.88=12.93
 ③ 6.55x1.85=12.12 ⑭ 1.4x1.32=1.85
 ④ 14.2x1.85=26.27 ⑮ 2.47x2.5=6.18
 ⑤ 11.3x1.85=20.91 ⑯ 1.95x1.05=2.05
 ⑥ 4.92x2.5=12.30 ⑰ 5.9x1.05+2.65x1.3=9.64
 ⑦ 0.5x9.65=4.83 ⑱ 0.95x2.65=2.52
 ⑧ 2.65x2.5=6.63 ⑲ 1.25x1.32=1.65
 ⑨ 3.45x9.65=33.29 ⑳ 7.4x1.05=7.77
 ⑩ 7.4x2.4=17.76 ㉑ 3.85x5.625=21.66
 ⑪ 6.1x2.65=16.17 ㉒ 3.85x5.625=21.66

[B-2] 7.15x3.9+6.2x5.95=64.78x2戶=129.56
 [B-3] 7.1x4.49+3.21x8.15=58.04x2戶=116.08
 [C-2] 8.05x7.1+3.05x8.15=82.01x2戶=164.02
 [C-1] 4.7x6.9+5.3x7.65=72.98x2戶=145.96
 ㉓ 9.65x2=19.3
 ㉔ 12.54x1.05+11.09x0.75=21.48
 ㉕ 4.725x1.8=8.51 ㉖ 3.85x2=7.7
 ㉗ 4x1.8=7.2 ㉘ 12.54x1.05+11.09x0.75=21.48
 ㉙ 3.85x2=7.7
 ㉚ 1.05x4.725+0.75x4.7=8.49
 ㉛ 4x1.8=7.2


空間面積：
 1. 樓地板面積：Σ (1~22, B-2~C-2) = 830.45m²
 2. 梯廳面積：Σ (8~9) = 39.92m²
 3. 15% 免計容積面積：
 排煙室+安全梯+緊急昇降機間：Σ (10~15) = 56.47m²
 機電設備空間：Σ (16~19) = 21.11m²
 小計：77.58m²
 4. 居室面積：Σ (B-2~C-2) = 598.94m²
 5. 陽台面積：Σ (23~31) = 109.06m²
 6. 陽台計容積面積：Σ (7, 21, 22) = 48.15m²
 7. 免計容積面積檢討 (技規建築設計施工篇第 162 條)：
 本層陽台面積檢討：
 109.06m² > 830.45 x 10% = 83.05m²
 109.06-83.05=26.01 計入容積
 本層梯廳面積檢討：
 39.92m² < 830.45 x 10% = 83.05m²OK!
 本層梯廳免計容積面積+陽台面積：
 39.92+83.05=122.97m²
 122.97m² < 830.45 x 15% = 124.57m²OK!
 8. 容積樓地板面積：
 830.45-39.92-77.58+26.01=748.96m²
 9. 停車樓地板面積：830.45-48.15=782.3m²

修正次數	修正內容	專案管理及監造單位		設計單位		工程名稱 PROJECT 三峽國光段(二期)青年社會住宅新建統包工程	109峽建字第00508號
		統包代表廠商 亞新工程顧問股份有限公司 / 王正源建築師事務所	統包廠商 皇昌營造股份有限公司 / 帆宣系統科技公司	大林聯合建築師事務所			
		協力廠商 結構 凱巨工程顧問有限公司 機電 寶翔機電技師事務所		圖面名稱 DRAWING TITLE 十四層平面圖+面積計算		竣工圖	統包團隊 皇昌營造股份有限公司 帆宣系統科技股份有限公司 陳章安建築師事務所 大林聯合建築師事務所
		設 繪圖 DRAWING BY		核對 CHECKED BY			
		計 設計 DESIGN BY		核准 APPROVED BY		業務號碼 JOB NO. A20002	張數 SHEET NO. 22/34

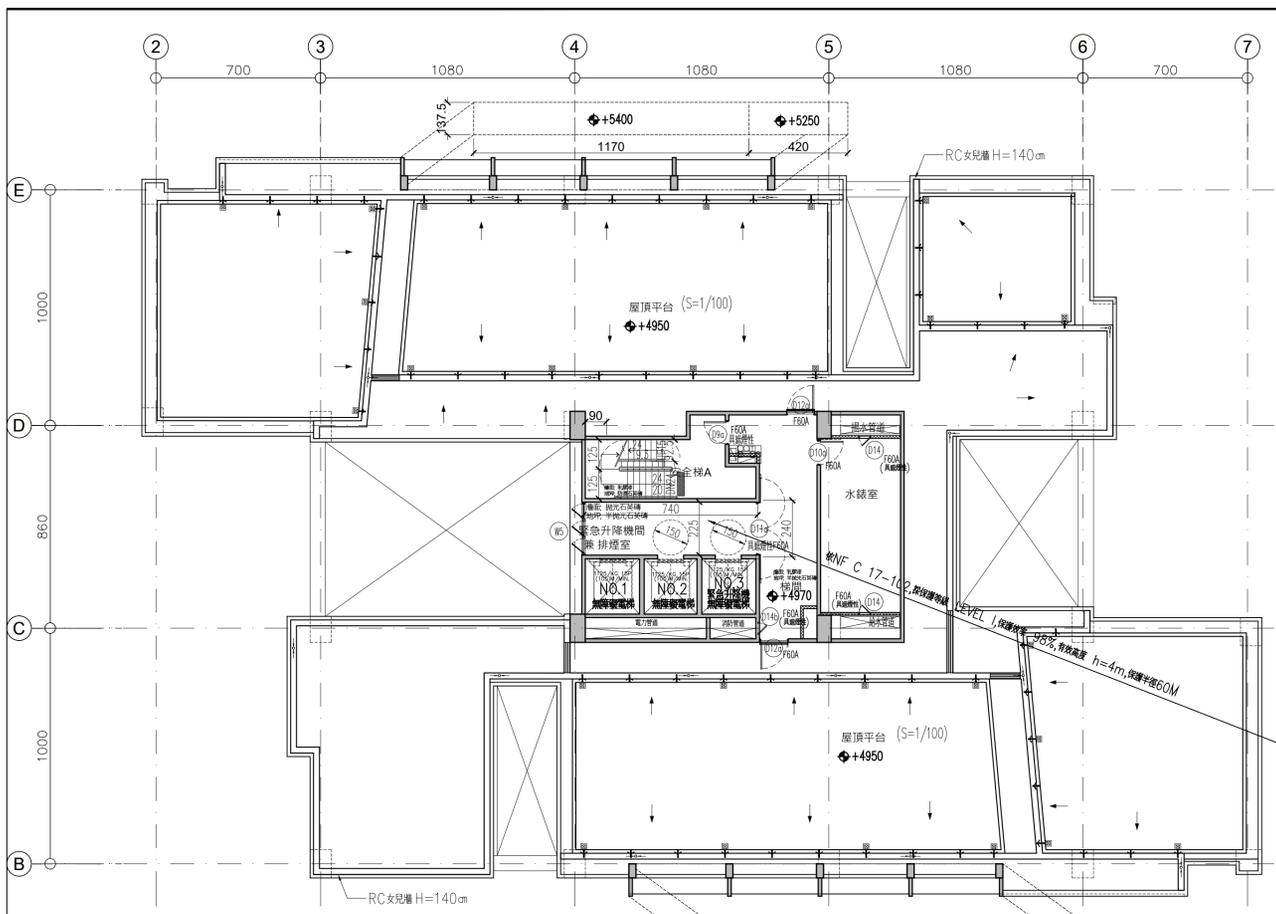


1 屋突一層平面圖
A2-11
UNIT: cm
A: A1-1/150, A3-1/300


■■■■■ 貝斯特實心輕質防火牆，具二小時防火時效
 ■■■■■ 大倡纖維水泥板複壁，耐燃一級
 ■■■■■ 纖維水泥板管道分間牆，具一小時防火時效

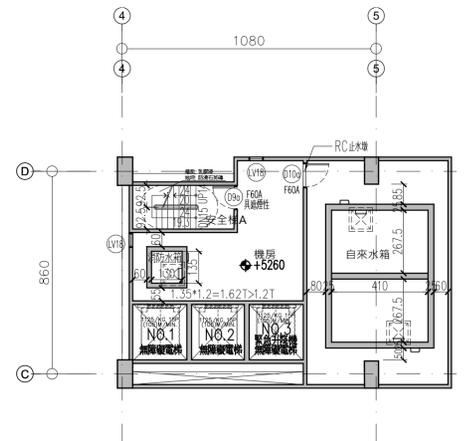

2 屋突二層平面圖
A2-11
UNIT: cm
A: A1-1/150, A3-1/300

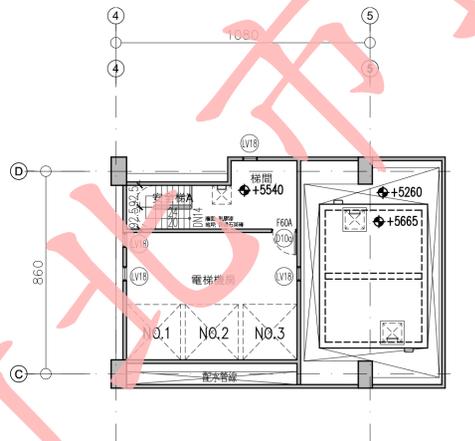

3 屋突三層平面圖
A2-11
UNIT: cm
A: A1-1/150, A3-1/300

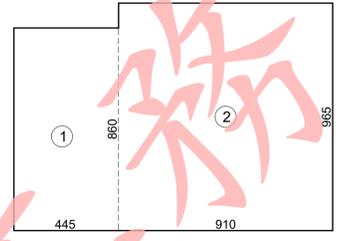


6 面積計算圖
A2-11
UNIT: cm
S: A1-1/150, A3-1/300

面積計算式：
 ① 4.45x8.60=38.27
 ② 9.10x9.65=87.82
 合計=126.09m²

空間面積：
 1. R1樓地板面積：Σ(1~2) = 126.09 m²
 2. R2樓地板面積：Σ(1~2) = 126.09 m²
 3. R3樓地板面積：Σ(1~2) = 126.09 m²


屋頂突出物水平投影面積檢討：
 屋突投影面積 = 126.09 m²
 建築面積 = 1215.86 m²
 126.09 m² < 1215.86 m² x 12.5% = 151.98 m² ...OK!

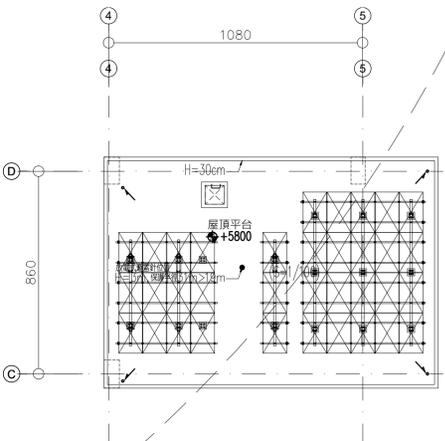


4 屋頂層平面圖
A2-11
UNIT: cm
A: A1-1/150, A3-1/300

法規檢討

- 樓梯寬度、級高、級深檢討 (技規建築設計施工篇第 33 條)：
 - 屋突樓梯屬第四類用途
 - A 梯寬度 = 90 cm > 75 cmOK!
 - 級高 = 20 cm ≤ 20 cm；級深 = 24 cm ≥ 21 cmOK!
 - 平臺寬度 = 125 cm ≥ 75 cmOK!
- 避雷針檢討：本案採放電式避雷針H=2m，保護半徑31m，31m=31m·OK.
- 屋頂裝飾物檢討：
 - (1) 本案設置之框架式屋脊裝飾物可增進市容觀瞻並無礙公共安全，屬建築技術規則建築設計施工篇 第10條 第3目：所稱之屋脊裝飾物，不計入建築物高度及屋頂突出物面積檢討。
 - (2) 建築技術規則建築設計施工篇第1條 第10款 第5目：突出屋頂之1/3以上透空遮牆、2/3以上透空立體構架供景觀造型、屋頂綠化等公益及綠建築設施，其投影面積不計入屋頂。
 - (3) 突出屋頂之1/3以上透空遮牆檢討：
透空範圍：
- 緊急昇降機間檢討(依技規建築設計施工篇第 102、107 條)：
 - 本樓層緊急昇降機間排煙窗淨面積 (W05)：
0.63x1.2x3=2.27m² > 2.0m²OK!
 - 本樓層緊急昇降機間面積：Σ(10) = 17.76 m²
17.76 m² > 10.0 m²OK!

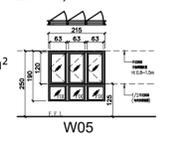


(4) 北向透空遮牆檢討：
 透空面積： 2.47+5.1+5.1+5.1=17.77m²
 裝飾物面積： 3x11.7+4.2x1.5=41.4m²
 17.77m² > 41.4/3=13.8m² ...OK

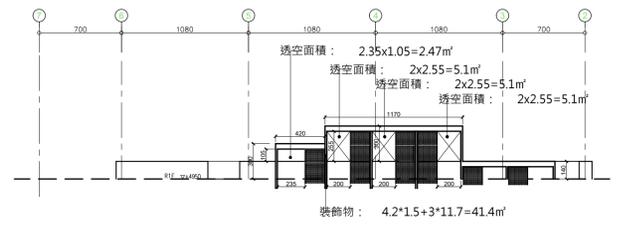

7 北向透空遮牆檢討圖
A2-11
UNIT: cm
S: A1-1/300, A3-1/600

(5) 南向透空遮牆檢討：
 透空面積： 2.47+5.1+5.1+5.1=17.77m²
 裝飾物面積： 3x11.7+4.2x1.5=41.4m²
 17.77m² > 41.4/3=13.8m² ...OK

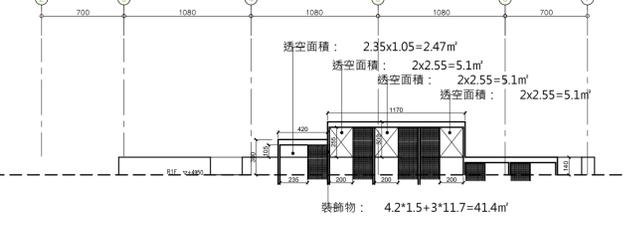

8 南向透空遮牆檢討圖
A2-11
UNIT: cm
S: A1-1/300, A3-1/600

修正次數	修正內容	專案管理及監造單位		統包代表廠商		統包廠商		設計單位		工程名稱	109峽建字第00508號
		亞新工程顧問股份有限公司 / 王正源建築師事務所		皇昌營造股份有限公司		帆宣系統科技公司		大林聯合建築師事務所		三峽國光段(二期)青年社會住宅新建統包工程	
				地址：台北市內湖區廣業路53號23樓 TEL: 02-2792-2988		地址：台北市南港區廣業路52號2樓 TEL: 02-2655-8899		地址：台北市松山區南京東路五段108號2樓 TEL: 02-2747-7776		圖面名稱	竣工圖
								協力廠商		屋突一~屋頂層平面圖+面積計算	
										統包團隊	張數 SHEET NO.
										皇昌營造股份有限公司 帆宣系統科技股份有限公司 陳章安建築師事務所 大林聯合建築師事務所	
										繪圖	23/34
										繪圖 DRAWING BY	
										校對	A20002
										校對 CHECKED BY	
										單位	A2-11
										單位 UNIT	
										核准	23/34
										核准 APPROVED BY	